


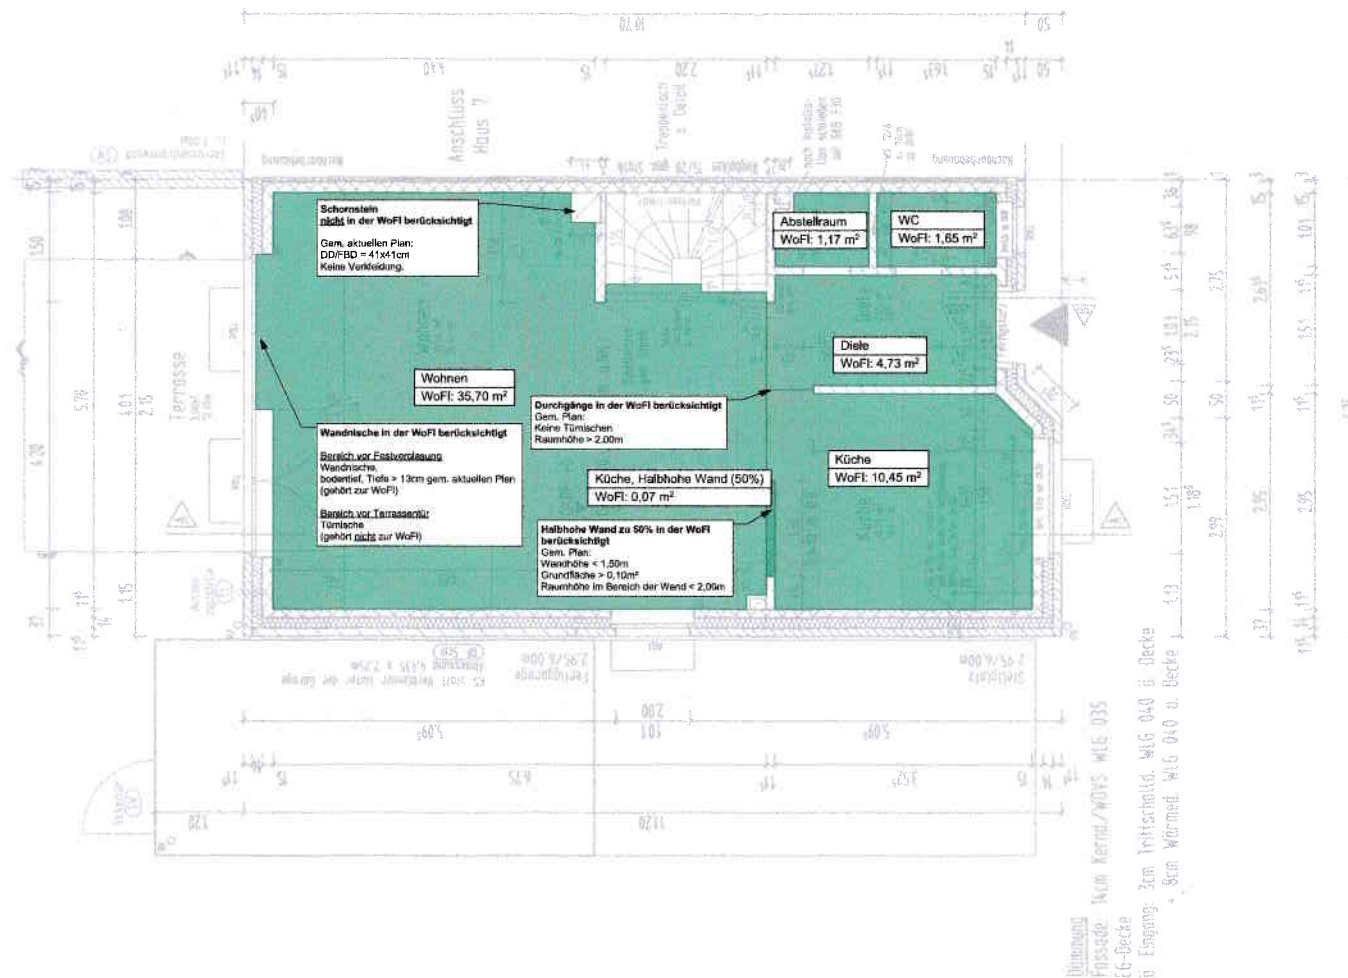

Erdgeschoss Wohnfläche

1:50

Hinweis zur aktuellen Wohnflächenberechnung:

Die Berechnung basiert auf den von der Bauherrschaft übermittelten Planunterlagen mit Stand vom 26.07.2010.
Zur Überprüfung der Maße führen wir gerne eine Begehung durch. Bitte wenden Sie sich hierfür an uns.

MoA

architektur GmbH
Berliner
www.moarchitektur.de
www.moarchitektur.de

Bauvorhaben

1. Bauvorhaben

Bauherrschaft

47228 Duisburg

ID: Änderung
A Planerstellung

VORABZUG

Datum
12.02.2026

Planstatus
Wohnflächenermittlung
Inhalt
Erdgeschoss
Wohnfläche

Projektnummer
026-010
Plannummer
01

Digitaler Plan

Maßstab
1:50
Format
DIN A2
594 x 420 mm

