


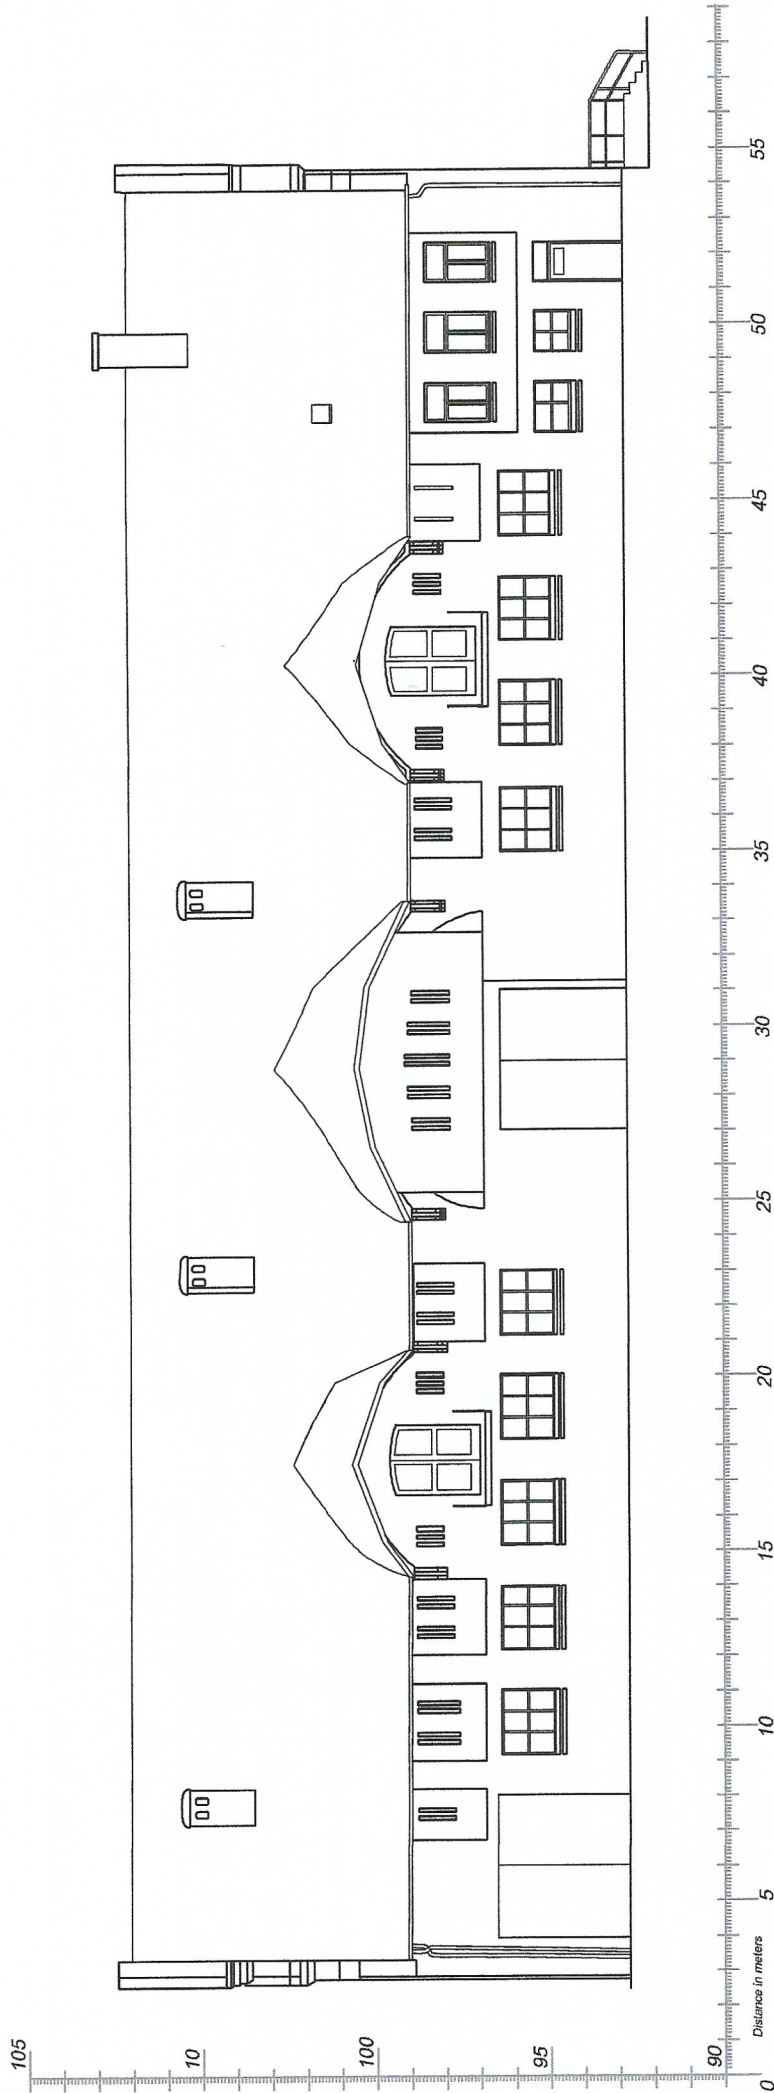

Ansicht 3

bau.raum architekten	Bauvorhaben Gutsanlage Blücherhof Neues Nutzungskonzept Ackerpferdestall Parkstraße 3 17194 Klocksin	Bauherr Genossenschaft Eintracht Blücherhof e.G.i.G. Parkstraße 11 17194 Klocksin (OT Blücherhof)	Planbezeichnung Ansicht 3		Status Bestand
			Maßstab 1:150	Blattgröße A3	Datum 17.01.2022