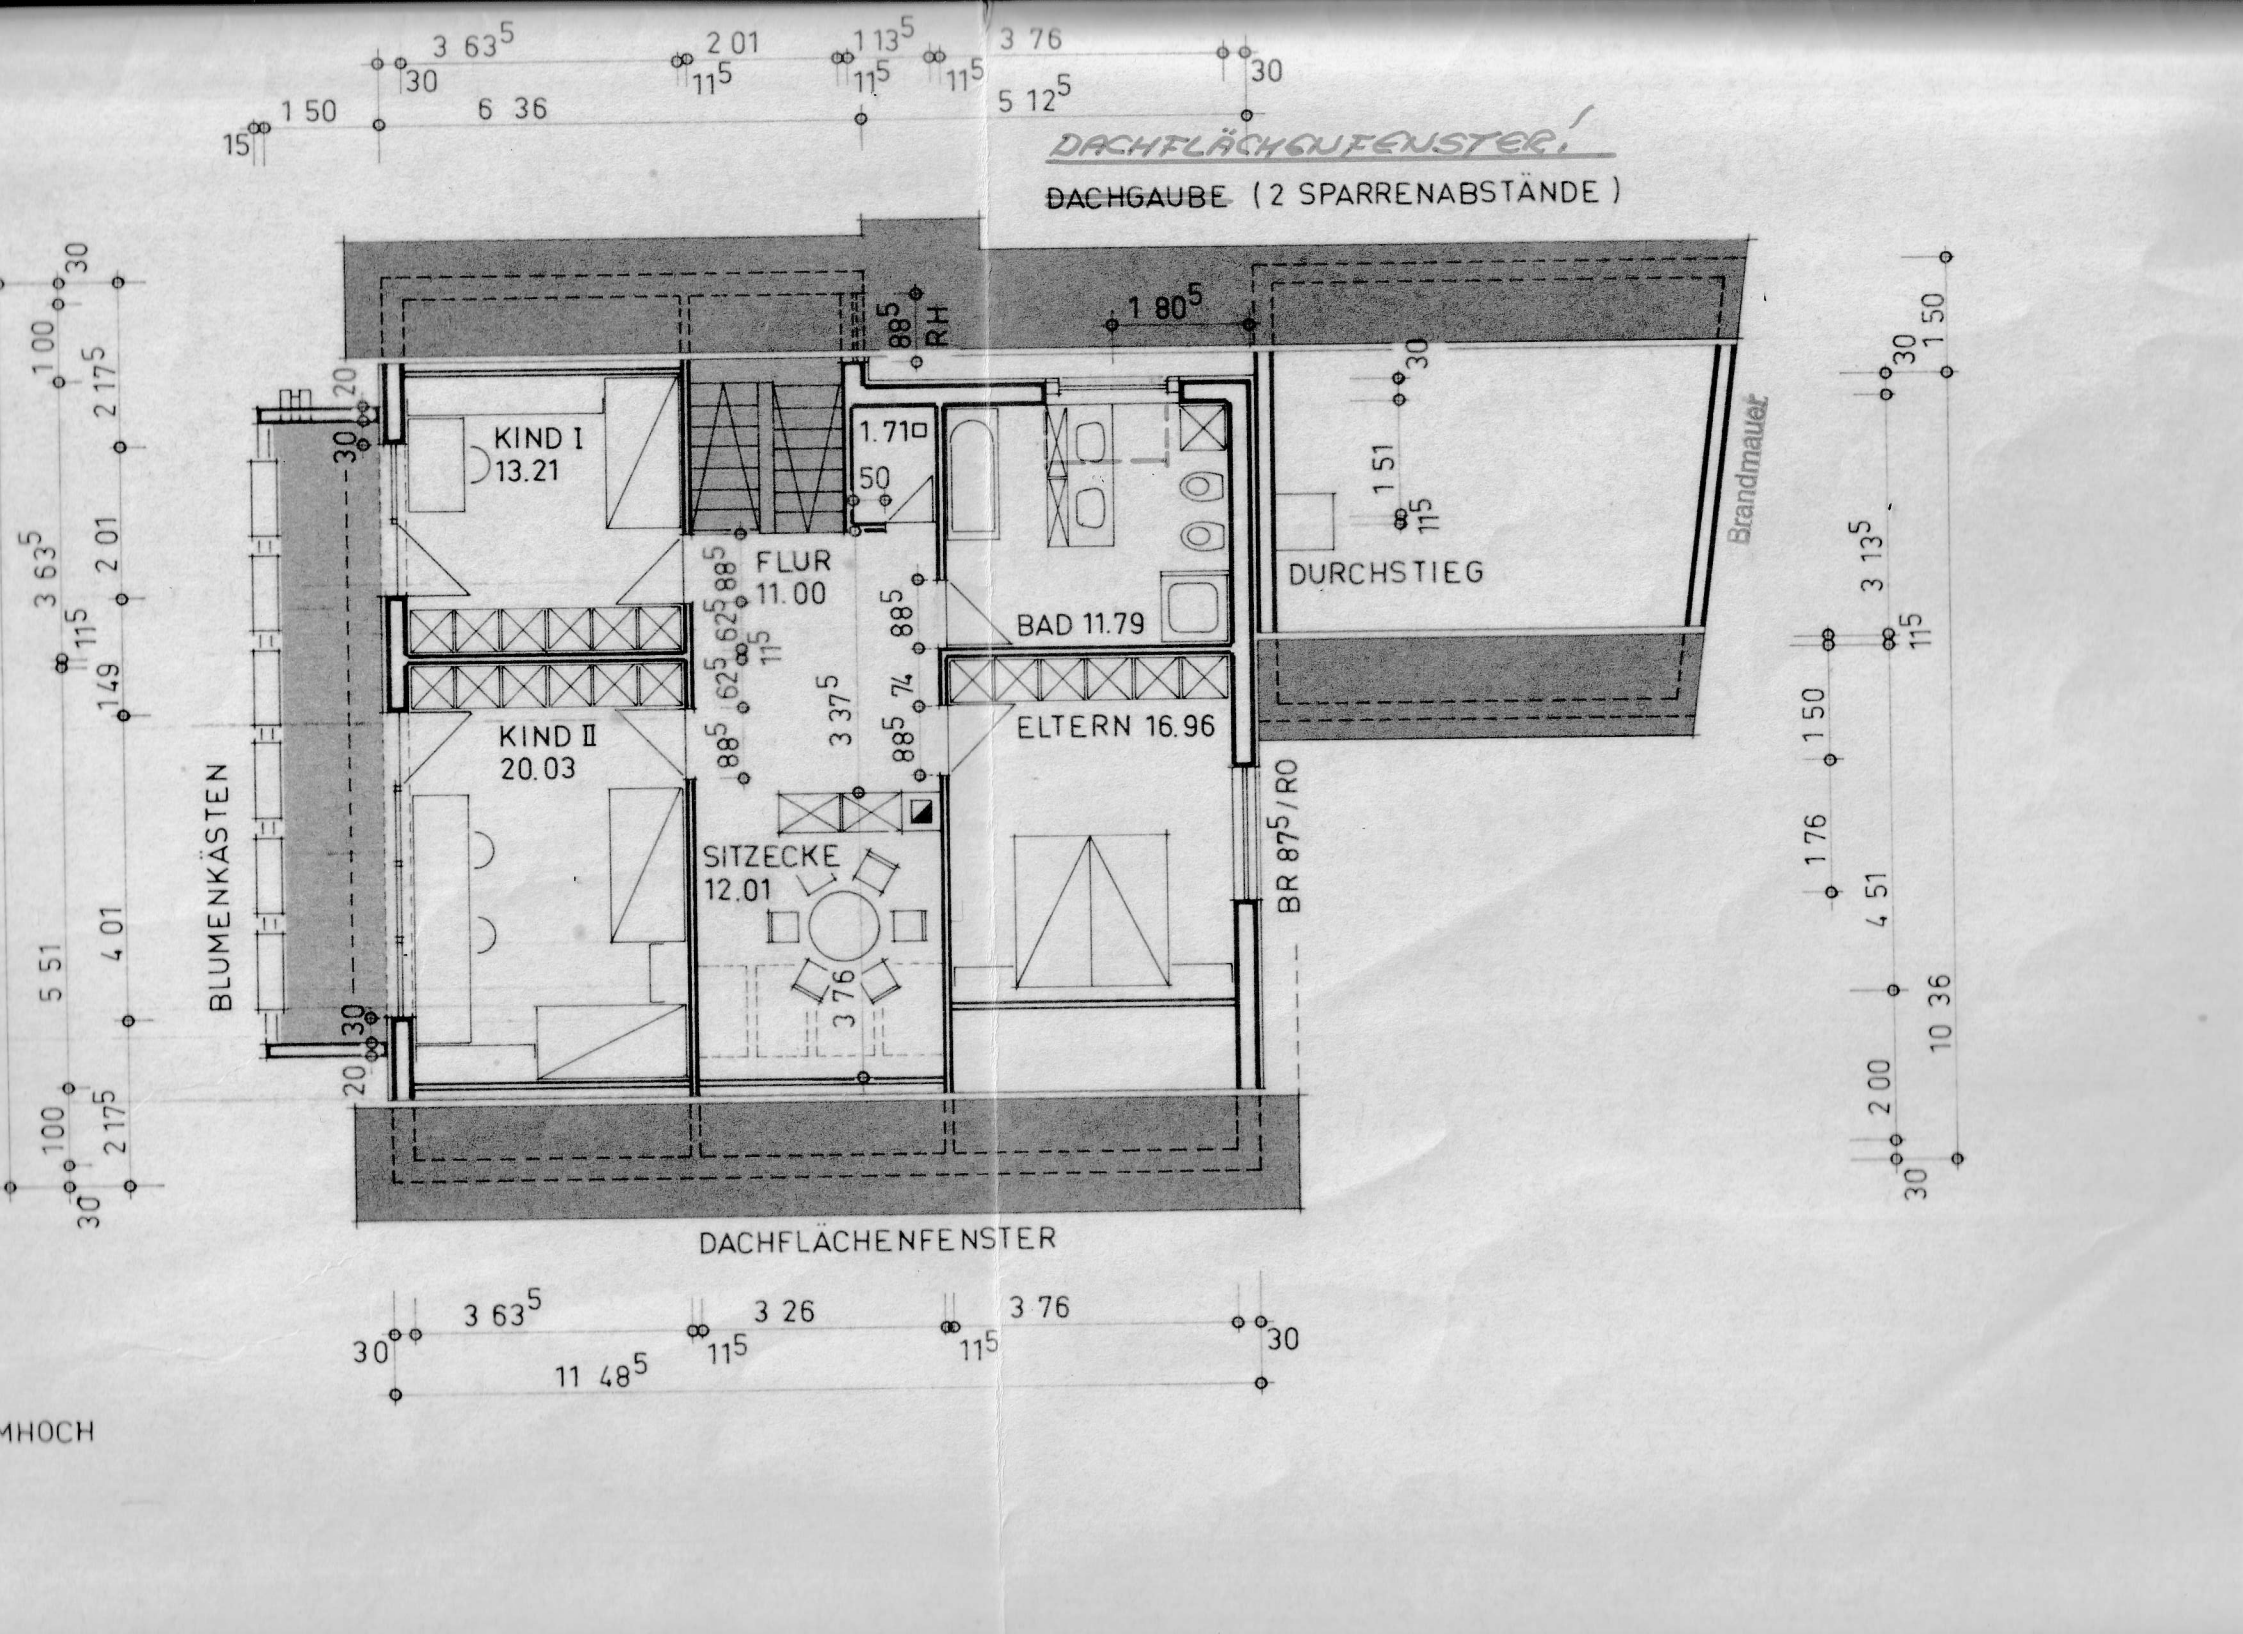
DACHFLÄCHENFENSTER!
~~DACHGAUBE~~ (2 SPARRENABSTÄNDE)
KIND I
13.21
KIND II
20.03
FLUR
11.00
BAD 11.79
ELTERN 16.96
DURCHSTIEG
SITZECKE
12.01
BLUMENKÄSTEN
Brandmauer
RH
BR 87⁵/RO
DACHFLÄCHENFENSTER
MHOCH