


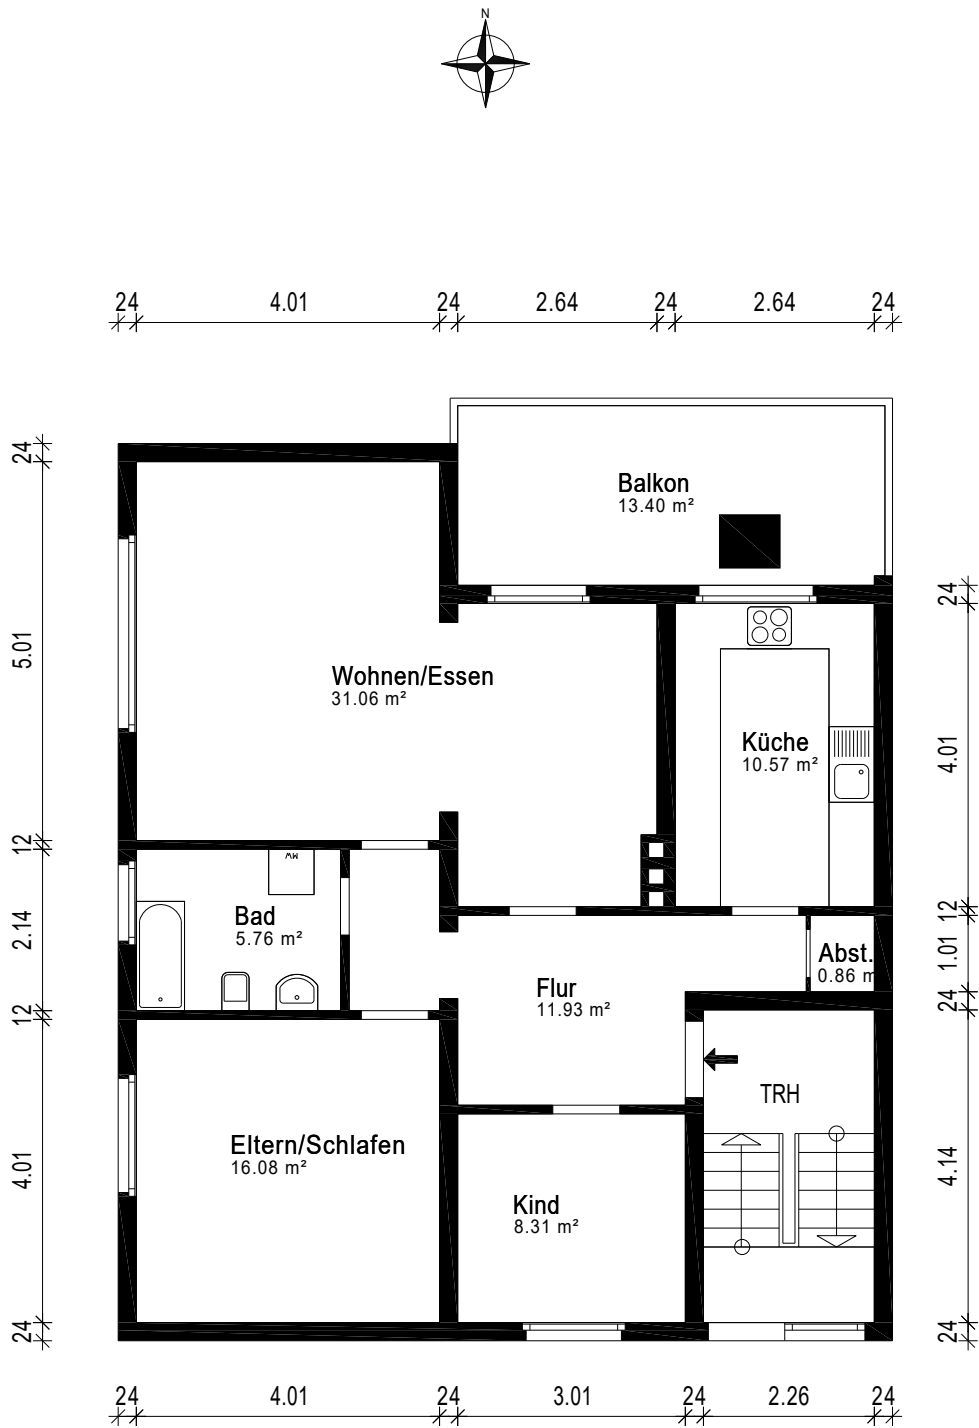

Gebäude MFH		
Ort/Straße 38550 Isenbüttel, Gartenstraße 8		
Planinhalt Erdgeschoss		 Aufmaß - CAD-Service - Flächen
Maßstab 1:100	Datum 07.05.2024	
Objekt-Nr. -	Plan-Nr.	