



DACHGESCHOSS

OBERGESCHOSS

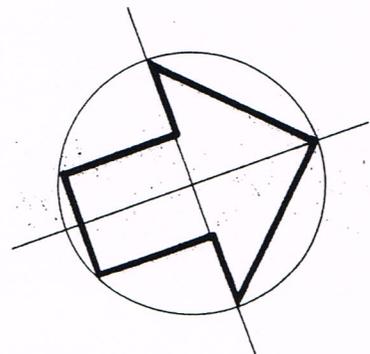

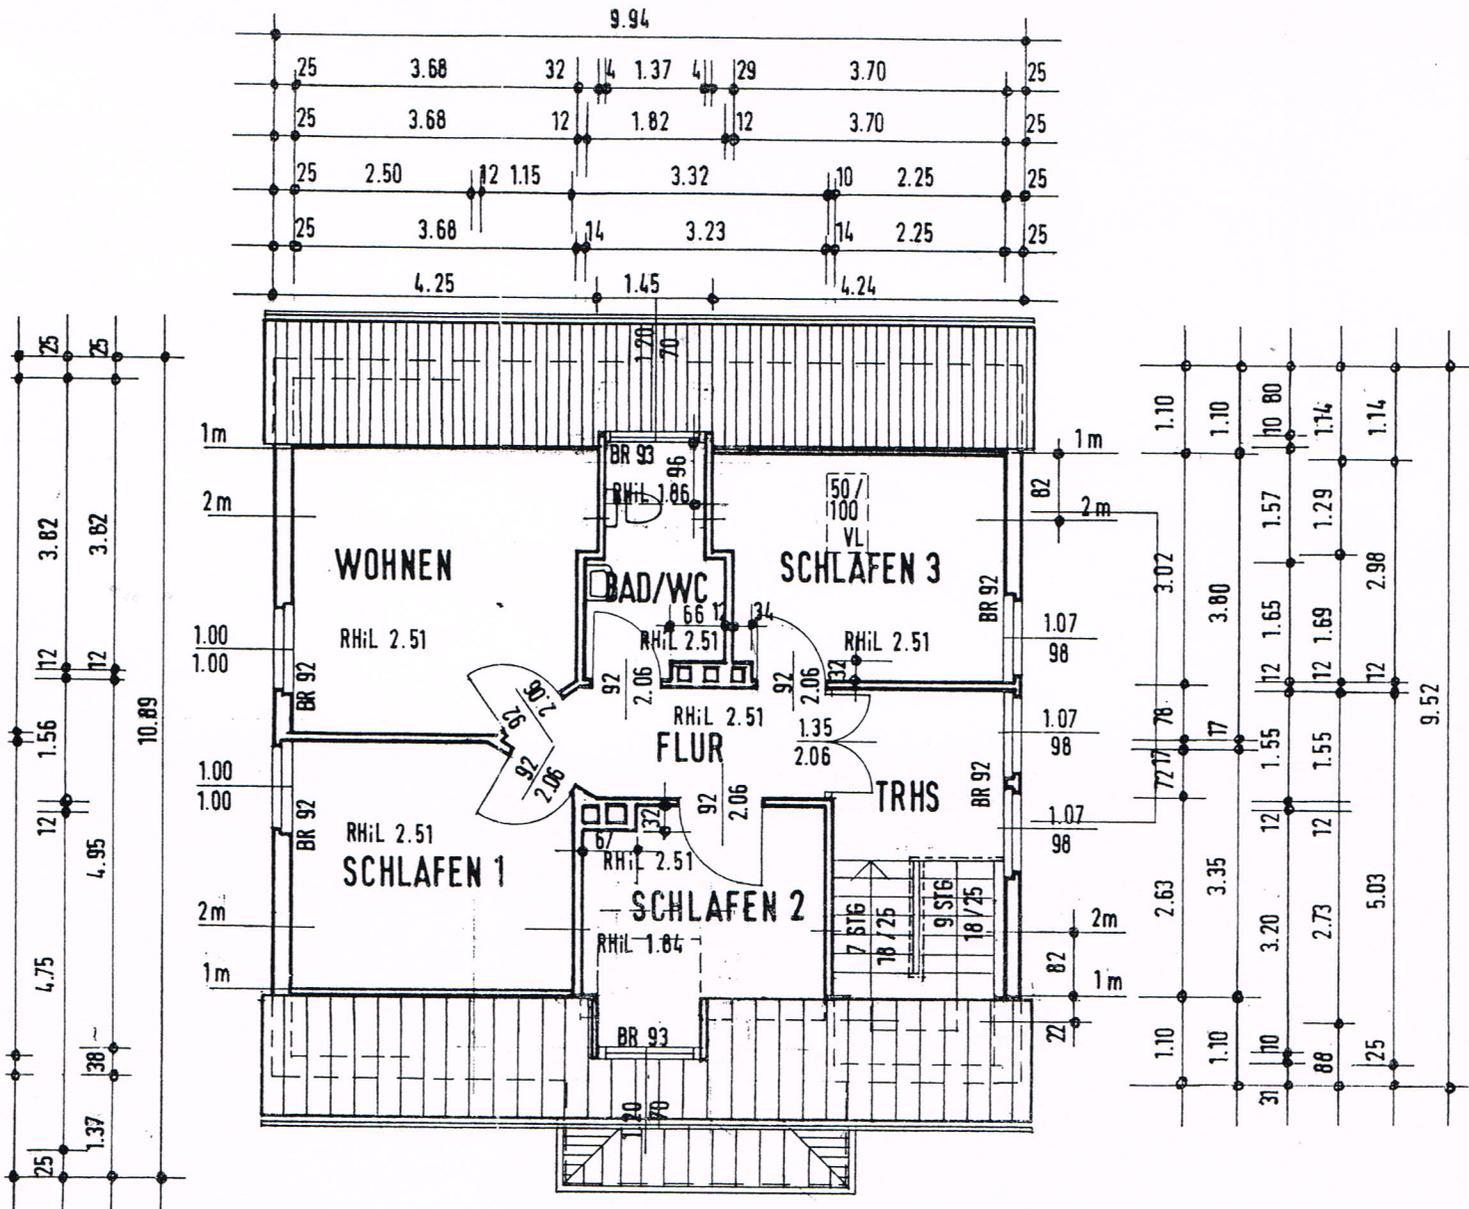

DACHGESCHOSS



6.			
5.			
4.			
3.			
2.			
1.			
Geänd.	DATUM	NAME	ART DER ÄNDERUNG
Gez.	19.03.92	MA	HARTMUT K DIPL.-ING. - ARCHITE 3280 BAD PYRMONT Berliner Straße 27, Telefon 030 Telefax 05281/2200
Gepr.			
Größe	75/30		
Maßstab:	WOHNHAUS MAULBEERALLE 1 3280 BAD PYRMONT		Zeichn.
1:100			38/
	BESTANDZEICHNUNG		Ersatz
			Ersatz