


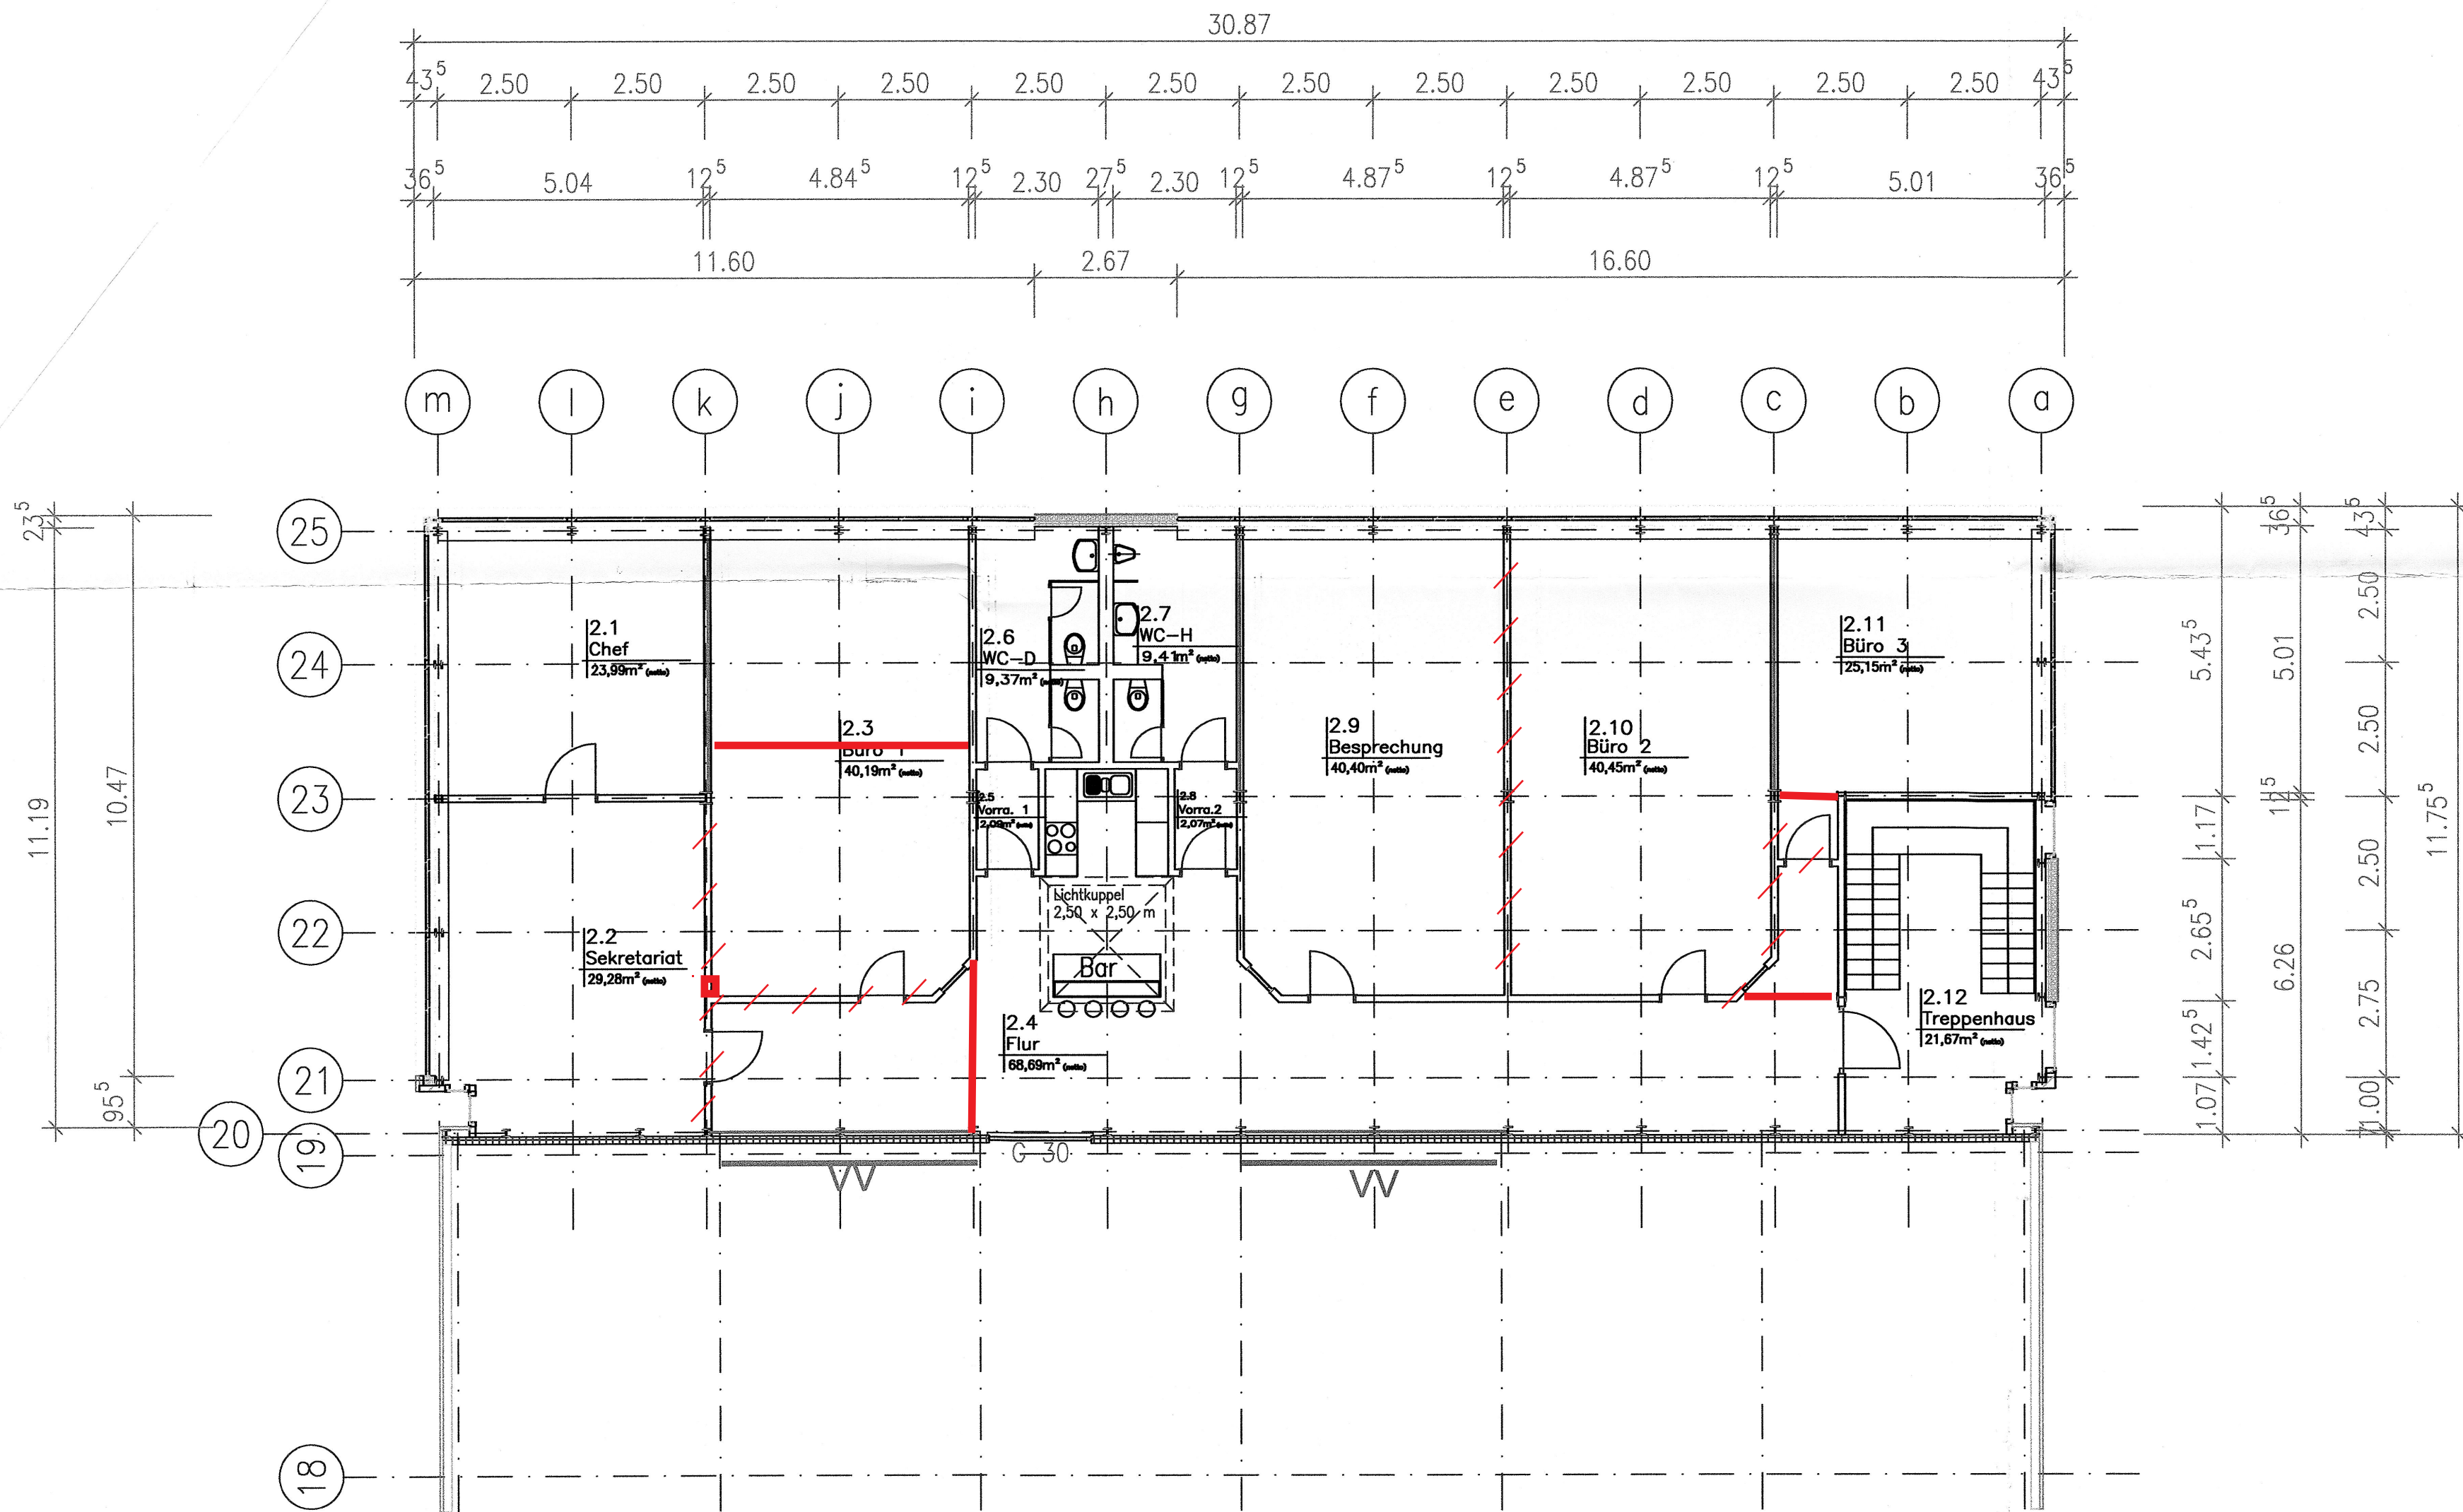

a	13.09.01	Huschmann	Raumnummern ergänzt		
Index	Datum	Name	Änderung		
gezeichnet:	24.08.01	Huschmann	 GOLDBECK Netzwerk Innovatives Bauen NL Dresden – Hamburger Ring 1 – 01665 Klipphausen Telefon: 035204–673–0 – Telefax: 035204–673–21		
geprüft:					
Maßstab:	1:100				
Projekt: SBS Maschinenbauzentrum – Sozial– u. Verwaltungsgebäude –			Auftrag Nr.: DD 1028 M		
Zeichnungstext: Grundriss 2.OG			Typ: PRO	Zeichn. Nr.: 02	Index:
			Kürzel:	Blatt Nr.: 3 von 3	

DWG-Name: