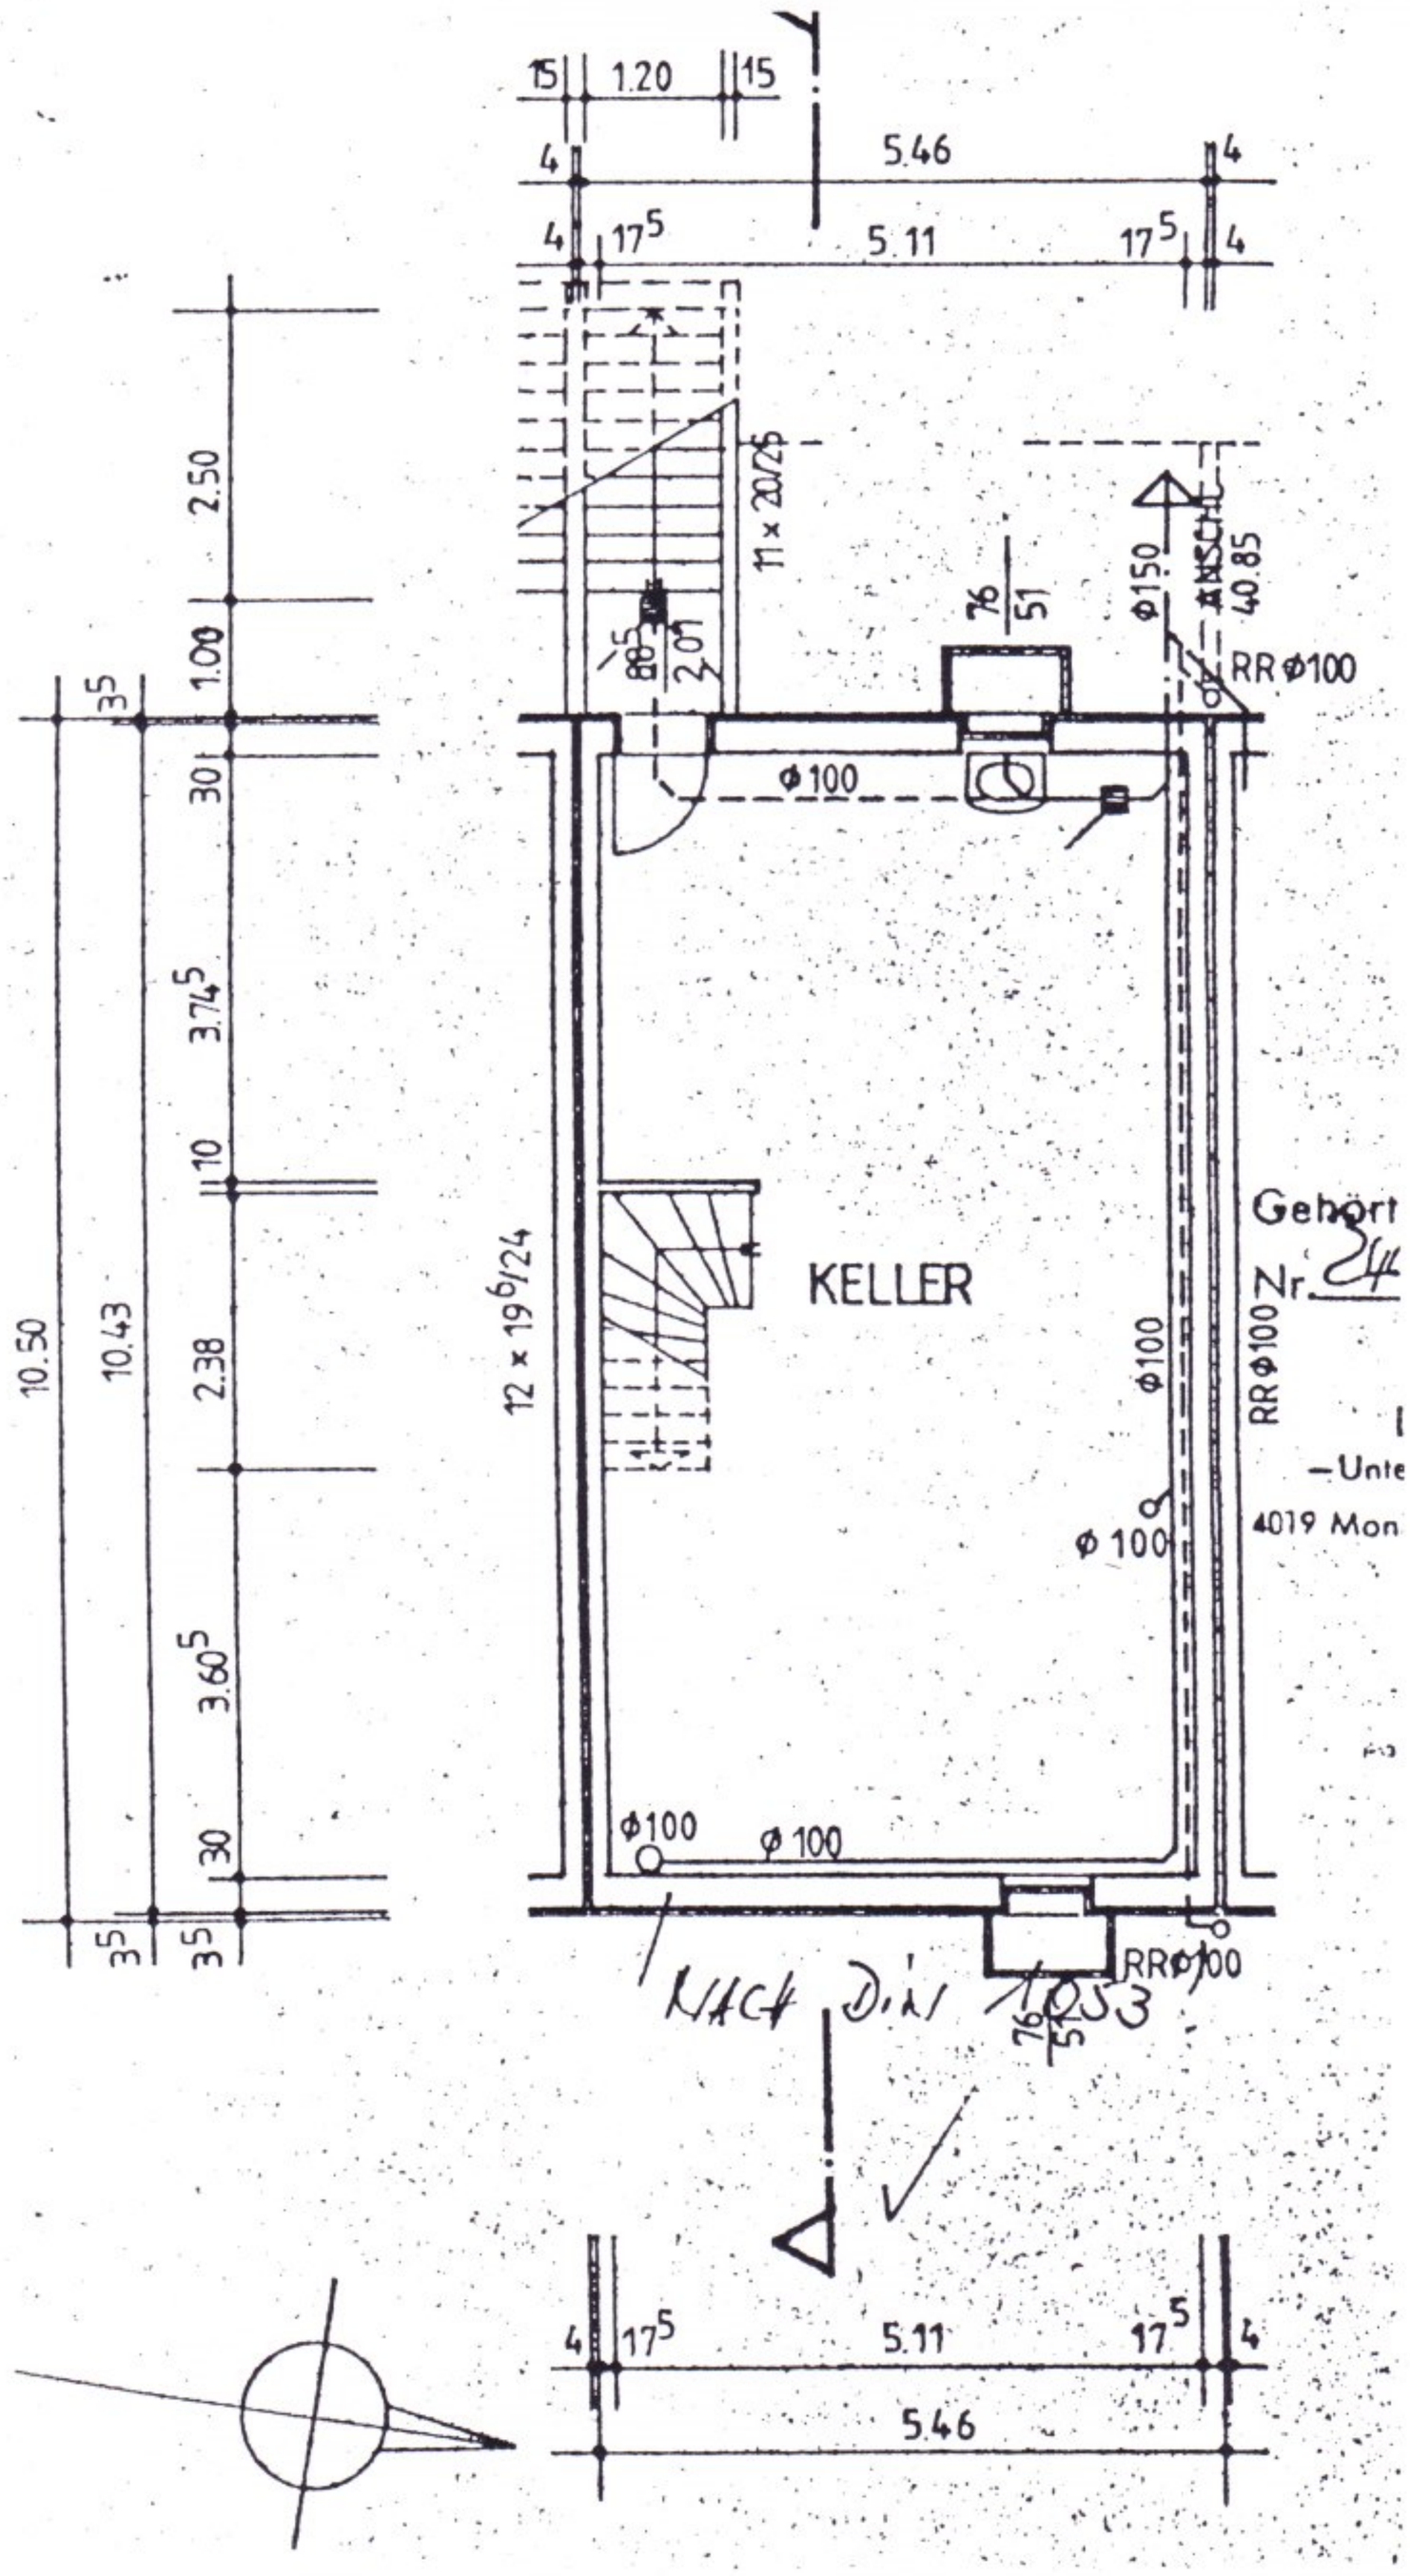Anlage 5a: Grundriss Kellergeschoss