
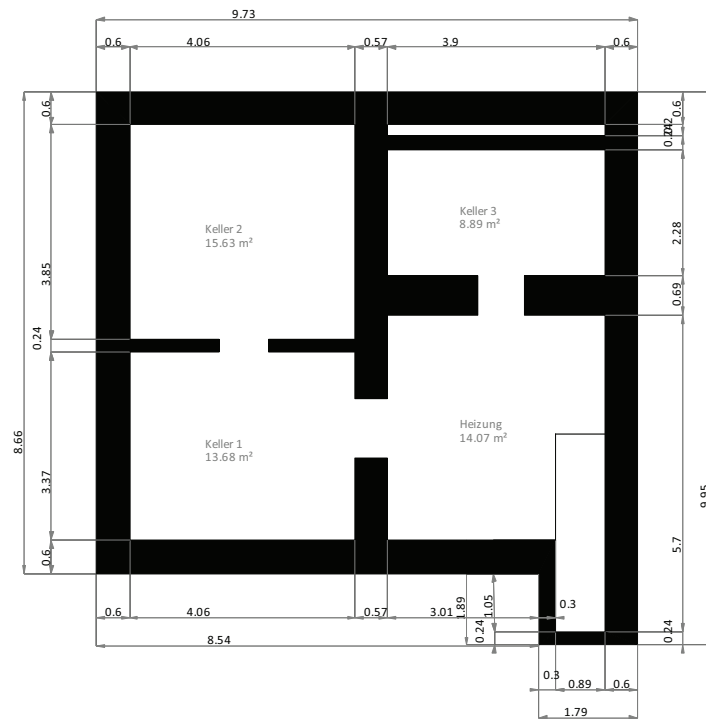


Maßstab 1 : 100

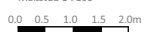


Wohnfläche 100%

Wohnfläche 50%


Wohnfläche 25%

Objekt: - Kölner Str. 46 - 48 - 50259 Pulheim
Aufmaß erstellt am: 2.12.2015
Aufmaß erstellt durch: - Bruno Lüders
Unterschrift:


Bruno Lüders

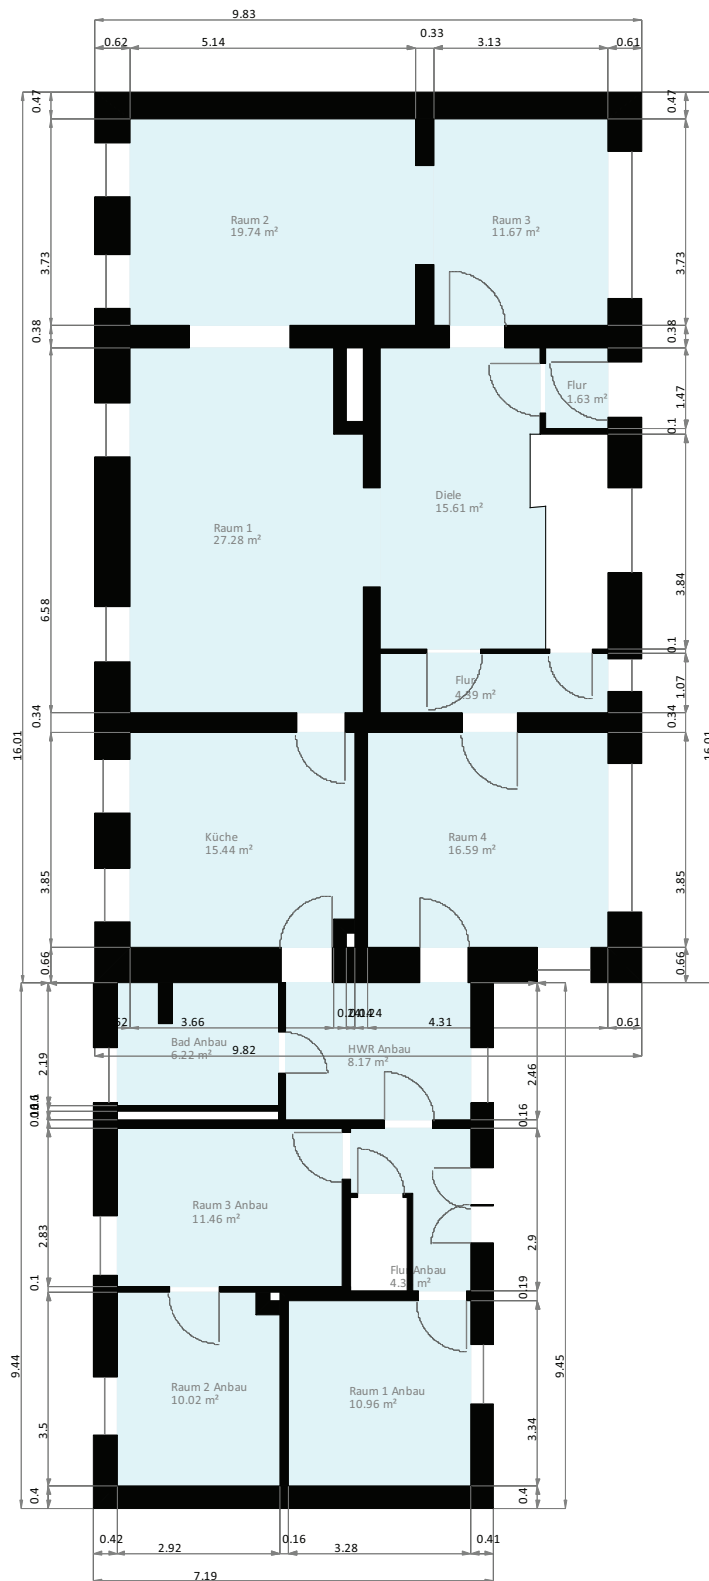

Maßstab 1 : 100

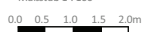

Objekt: - Kölner Str. 46 - 48 - 50259 Pulheim
Aufmaß erstellt am: 2.12.2015
Aufmaß erstellt durch: - Bruno Lüders
Unterschrift:

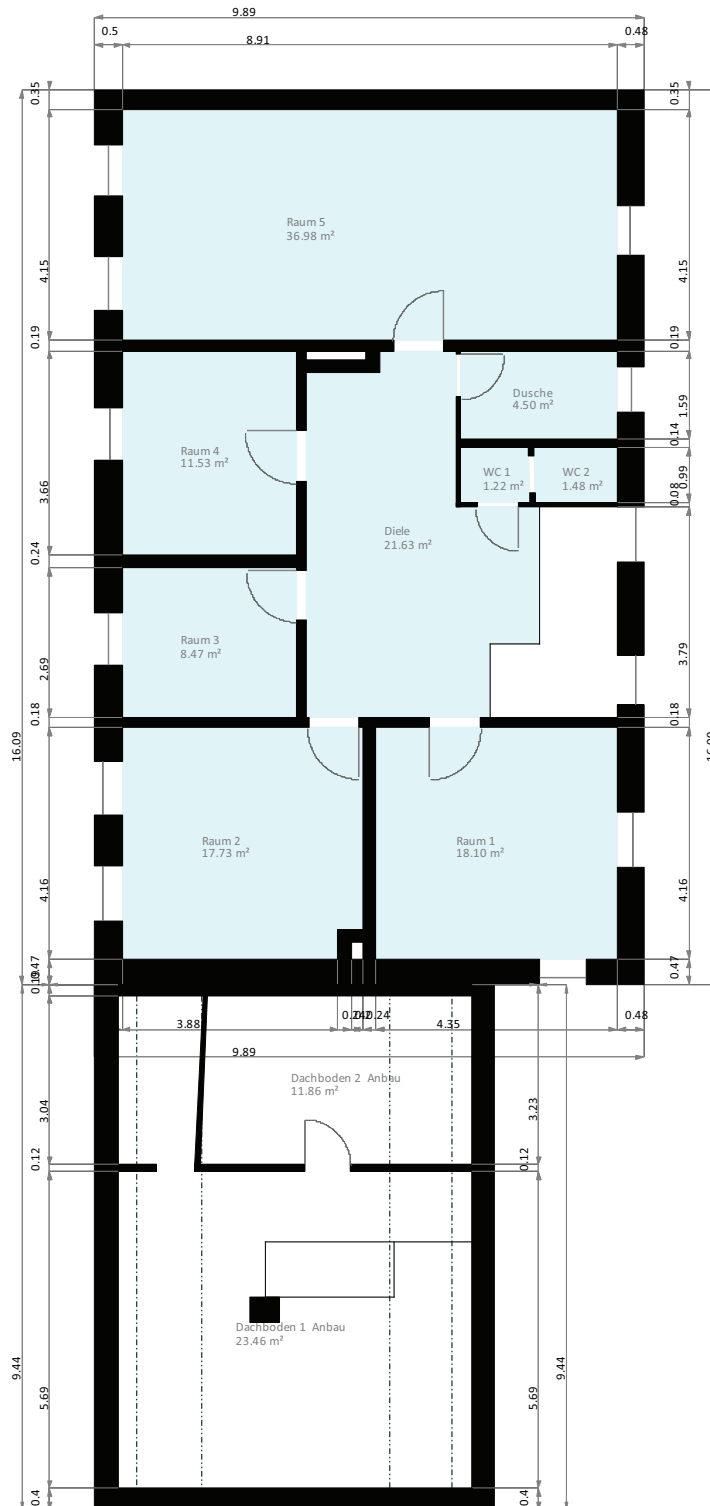


----- 1 m Höhenlinie
----- 2 m Höhenlinie

Maßstab 1 : 100
0.0 0.5 1.0 1.5 2.0m

Wohnfläche 100%
Wohnfläche 50%
Wohnfläche 25%

Objekt: - Kölner Str. 46 - 48 - 50259 Pulheim
Aufmaß erstellt am: 2.12.2015
Aufmaß erstellt durch: - Bruno Lüders
Unterschrift:

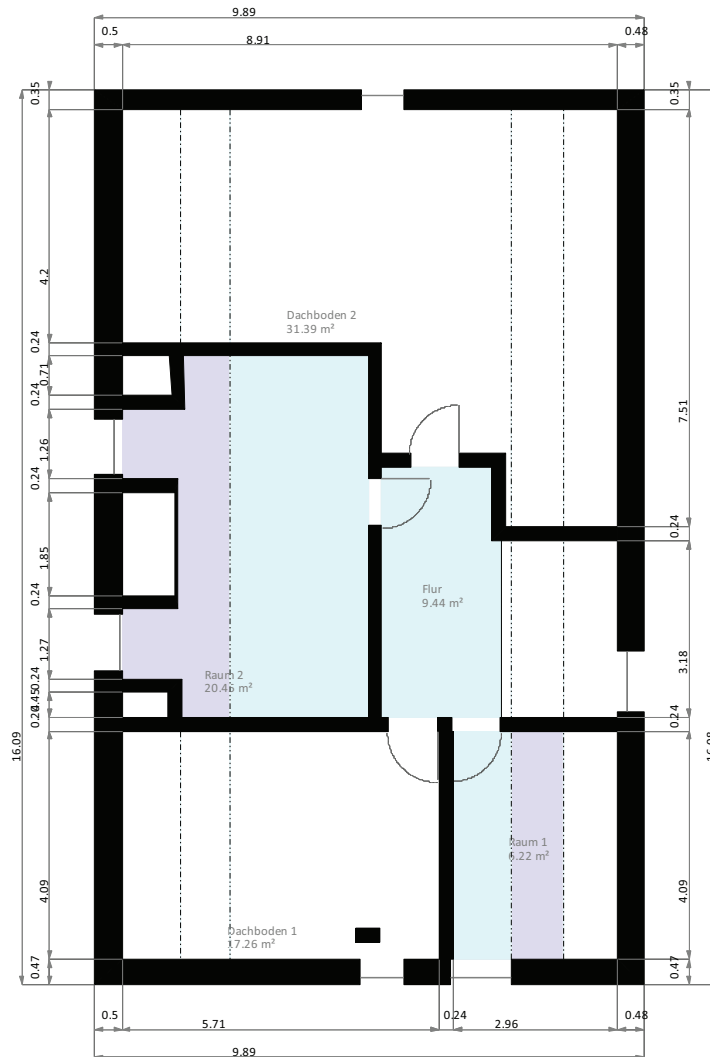

----- 1 m Höhenlinie
----- 2 m Höhenlinie

Maßstab 1 : 100
0.0 0.5 1.0 1.5 2.0m

Wohnfläche 100% Wohnfläche 50% Wohnfläche 25%

Objekt: - Kölner Str. 46 - 48 - 50259 Pulheim
Aufmaß erstellt am: 2.12.2015
Aufmaß erstellt durch: - Bruno Lüders
Unterschrift: 