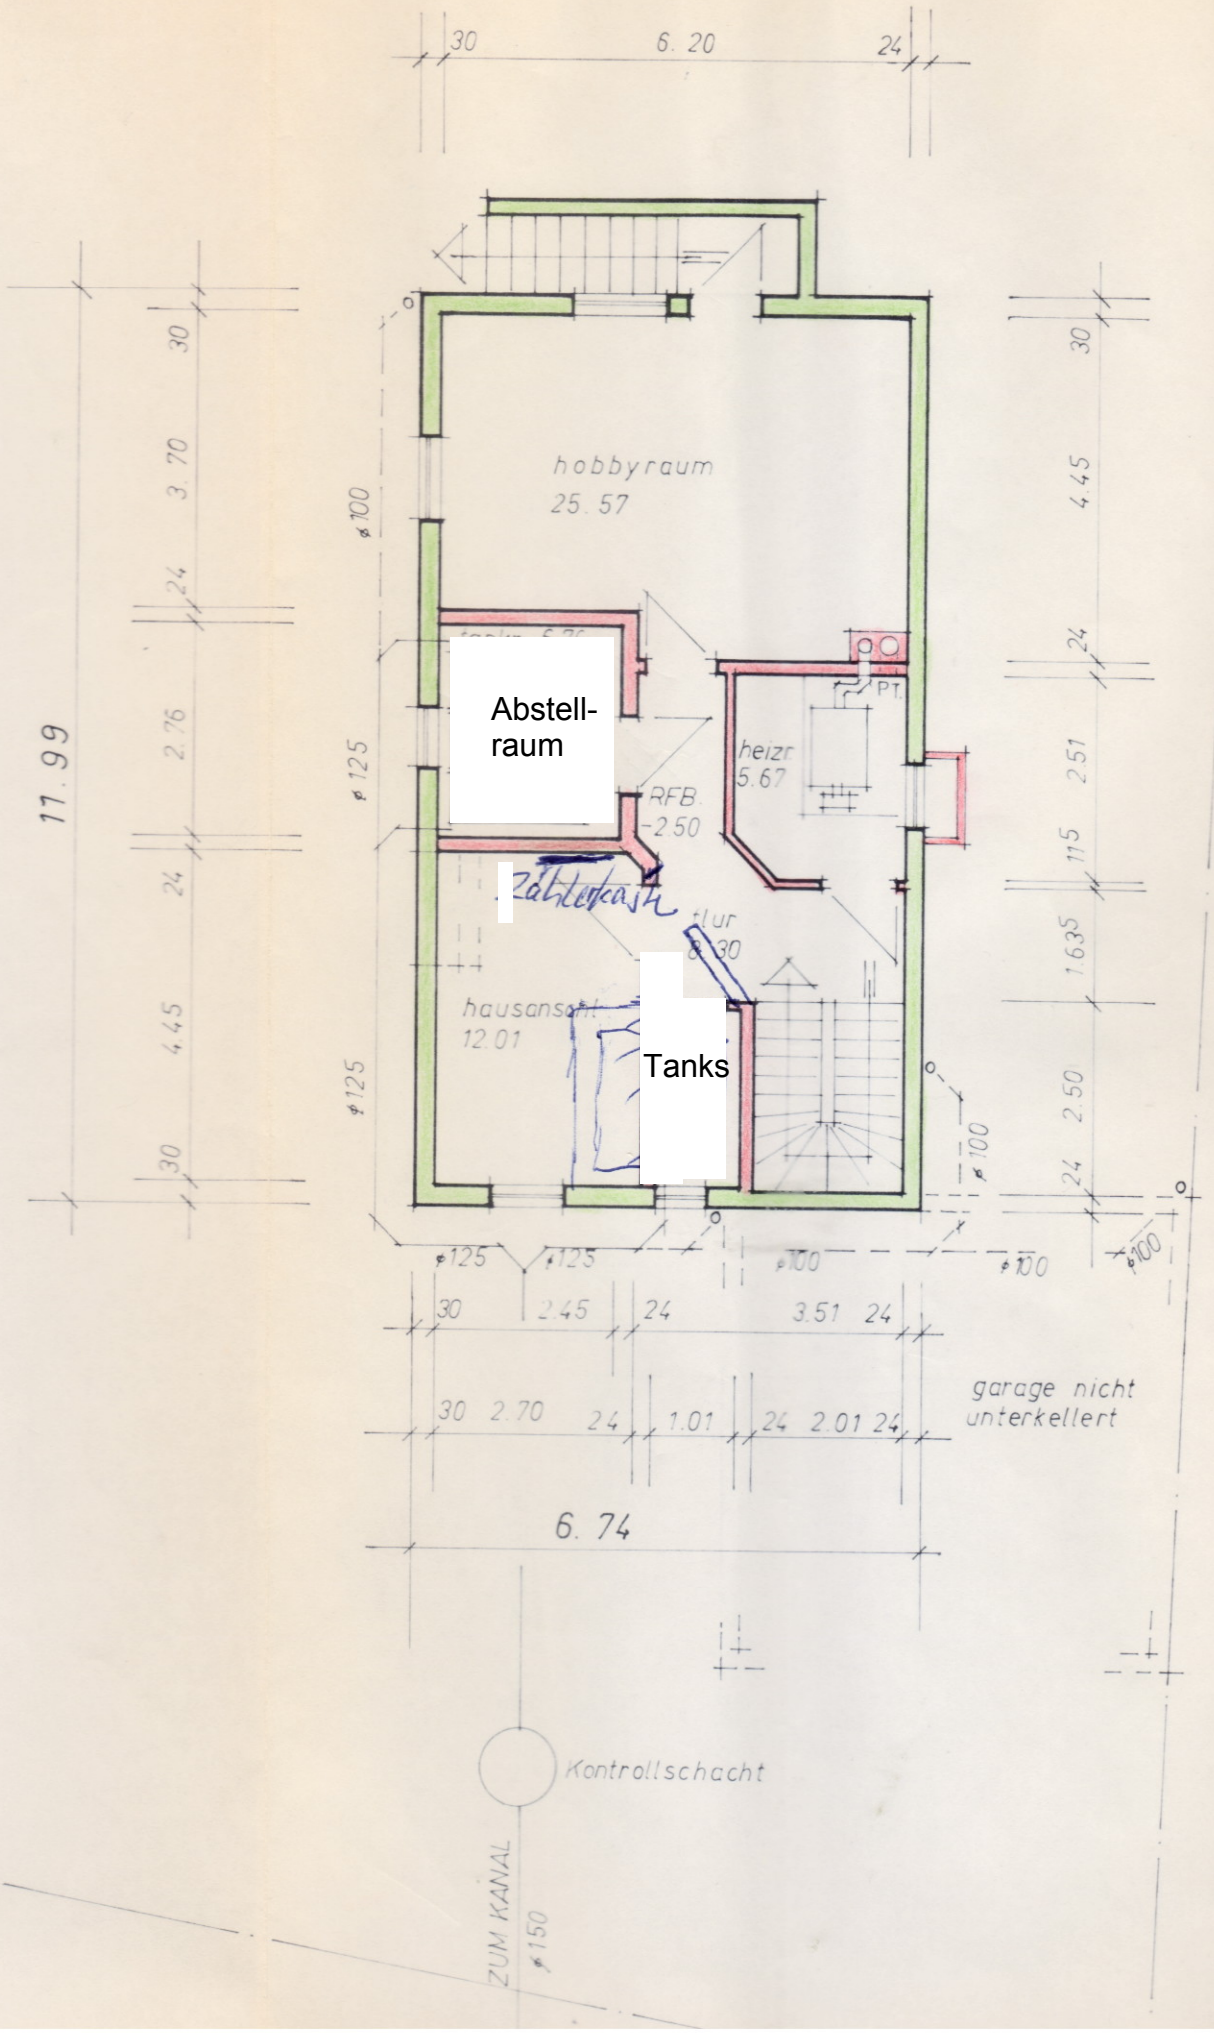
30
6. 20
24
hobbyraum
25. 57
Abstell-
raum
heizr
5.67
PT.
RFB.
-2.50
Zählerkasten
flur
8.30
hausanschl.
12.01
Tanks
11. 99
30
3. 70
24
2. 76
24
4. 45
30
4. 45
24
2. 51
1. 15
1. 635
2. 50
24
ø100
ø125
ø125
ø125
ø125
ø100
ø100
ø100
ø100
30
2. 45
24
3. 51
24
30
2. 70
24
1. 01
24
2. 01
24
6. 74
garage nicht
unterkellert
Kontrollschacht
ZUM KANAL
ø150