


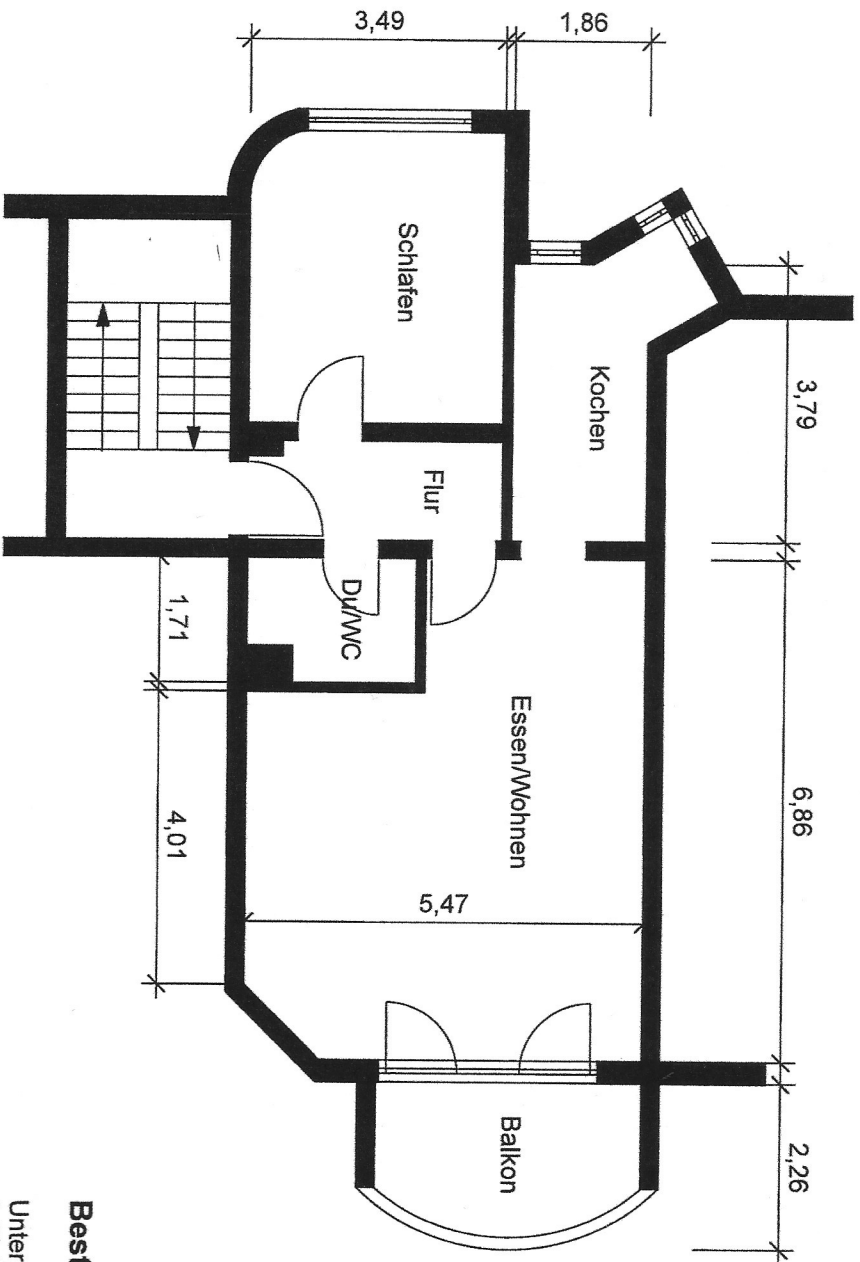

## Bestandsaufnahme

Untergruppenbach, Lilienweg 19/1  
2-Zi. Wohnung 1.OG

Planung: Dipl. Ing. Architektin  
Chr. Grdnhagen  
Wilhelmstr. 28  
74072 Heilbronn

## 1. Obergeschoss

M. 1:100