



Erdgeschoss

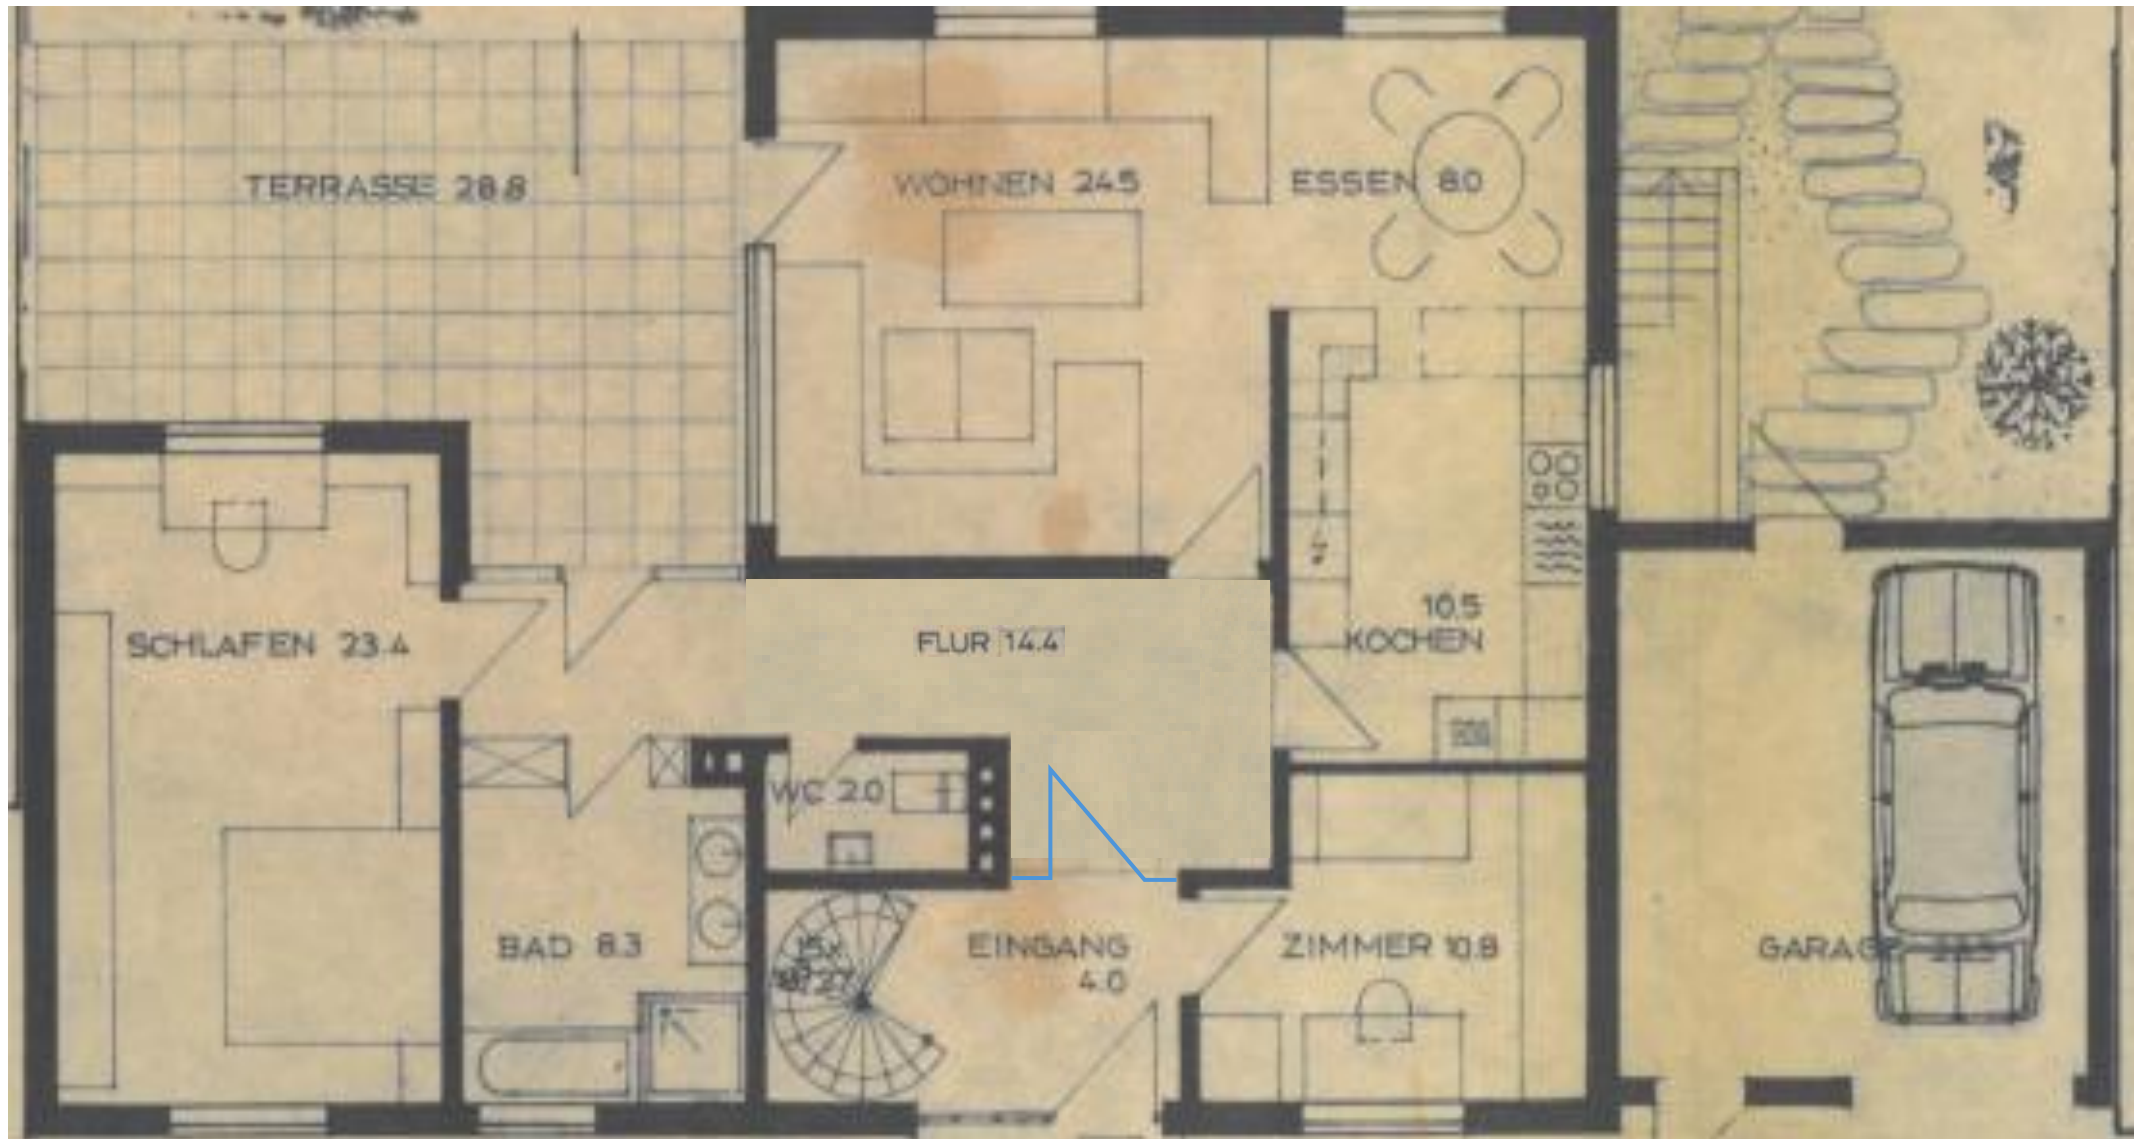

Obergeschoss

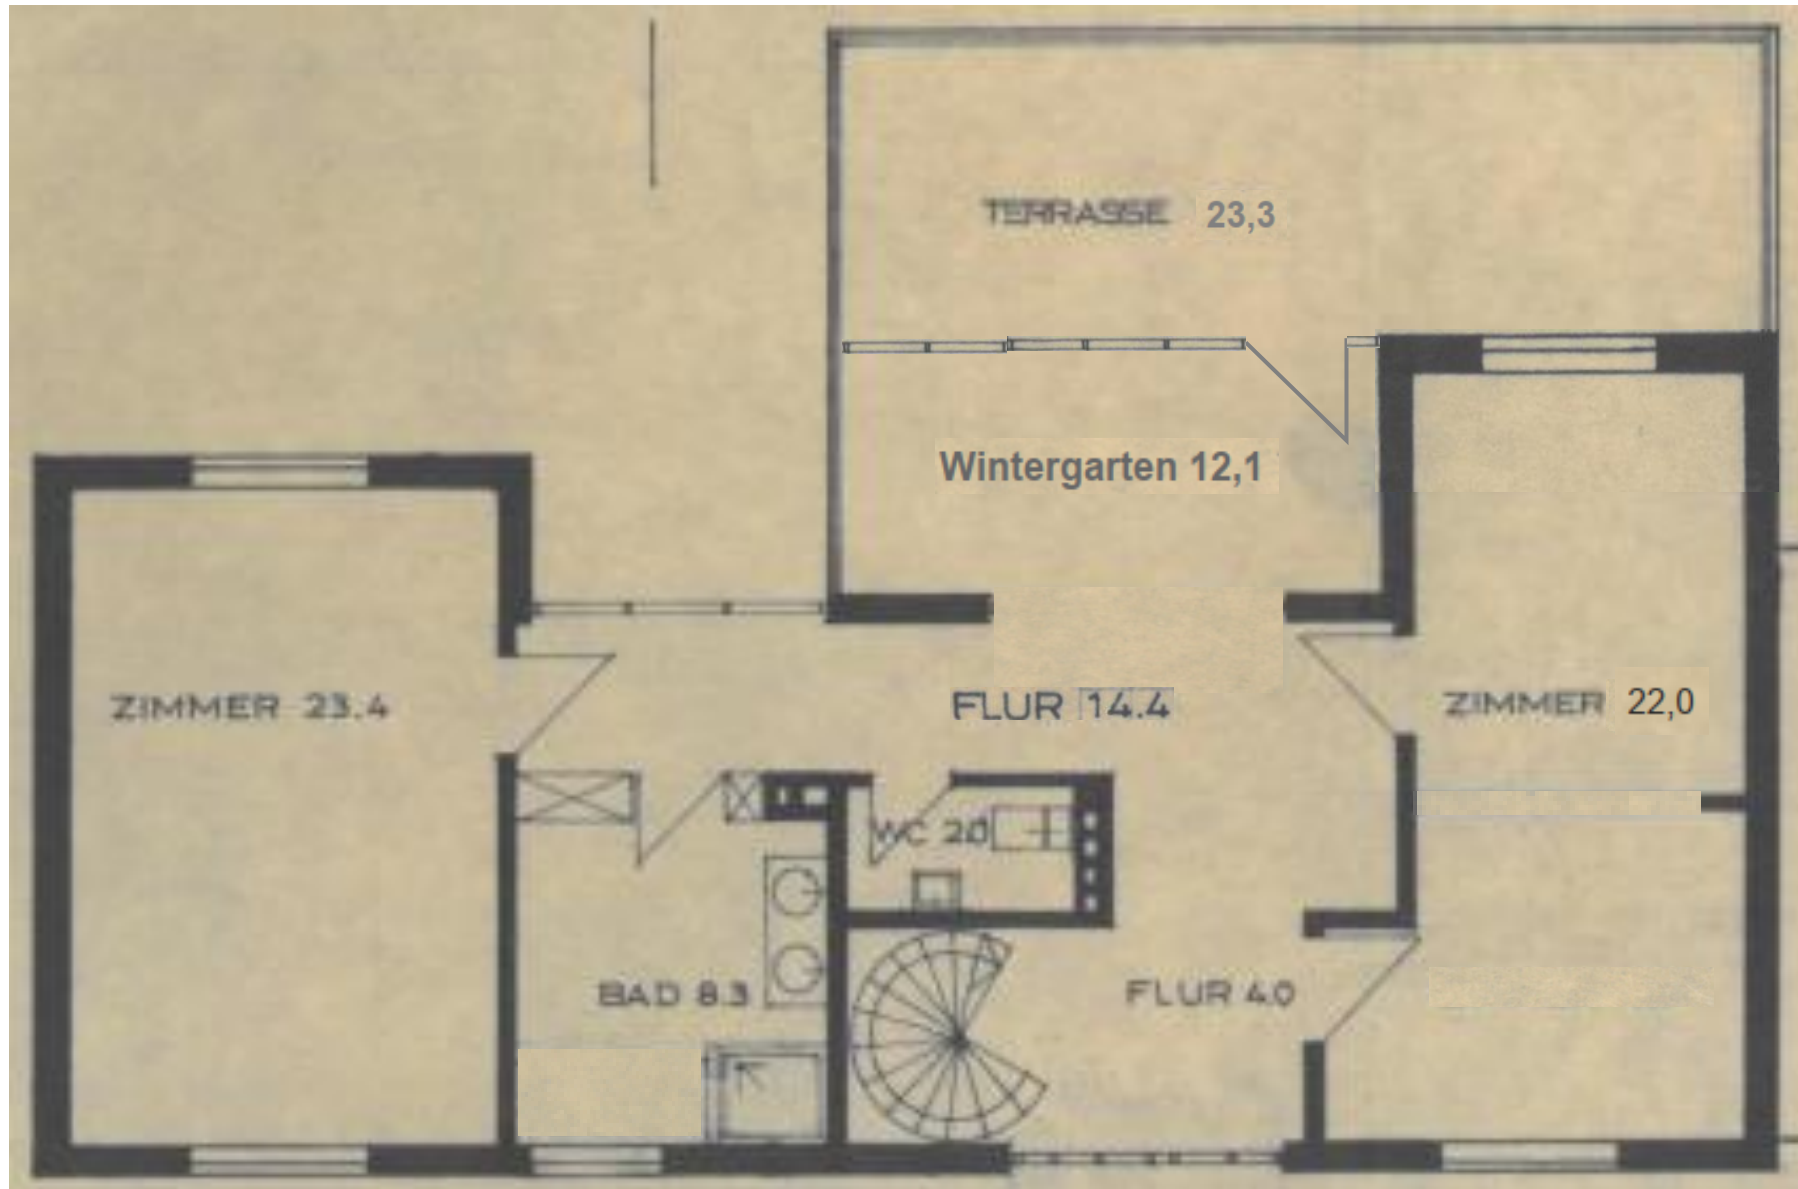

Kellergeschoss

