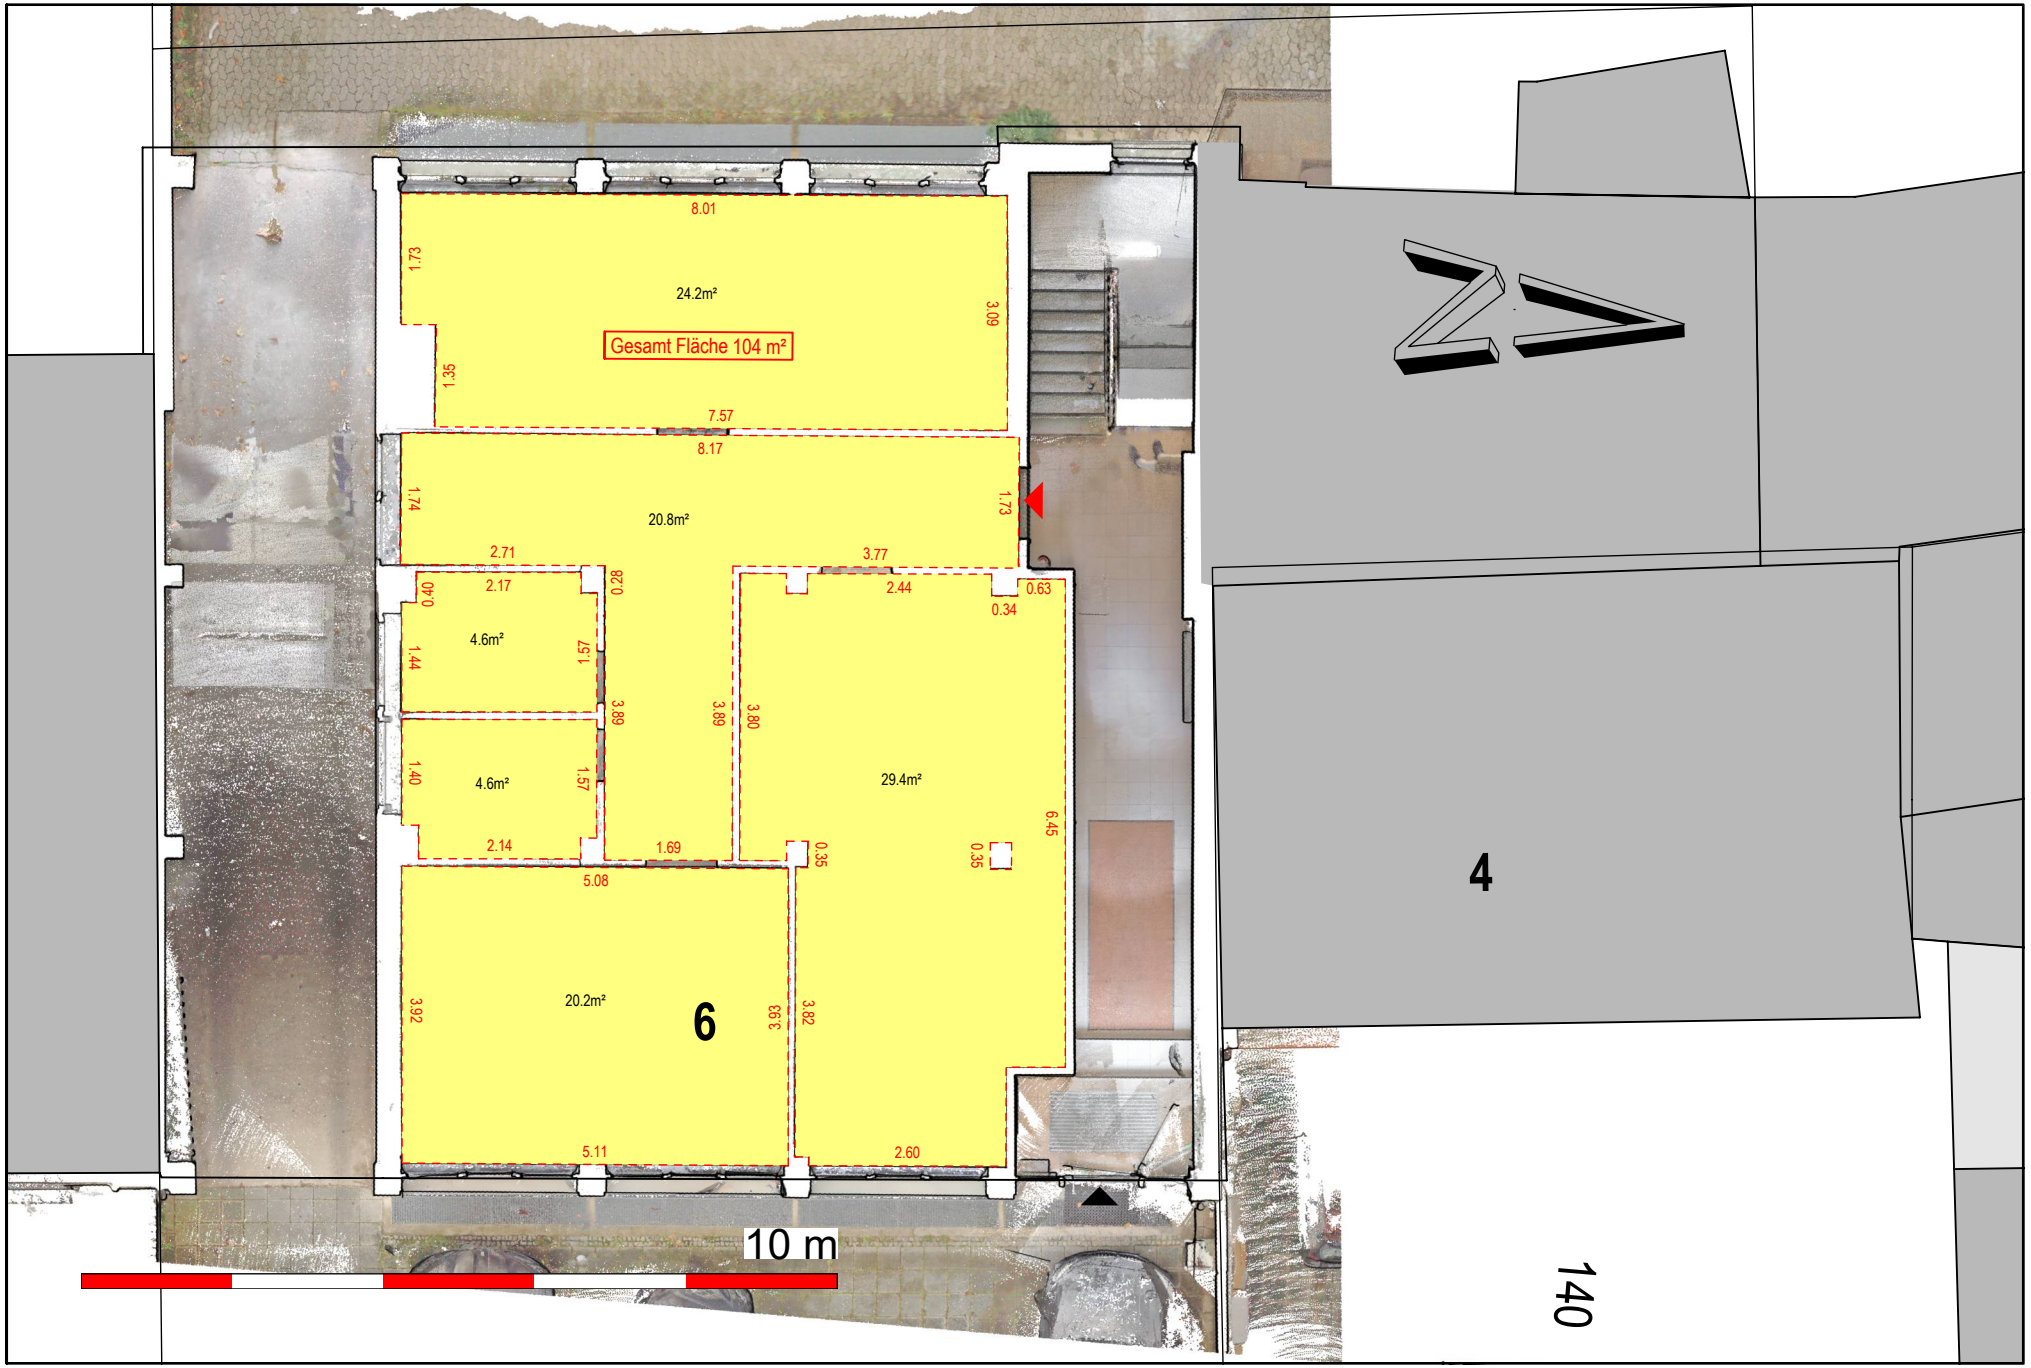
Gesamt Fläche 104 m²
24.2m²
8.01
1.73
3.09
1.35
7.57
8.17
20.8m²
1.74
1.73
2.71
3.77
2.17
0.28
2.44
0.63
0.34
0.40
4.6m²
1.44
1.57
3.89
3.89
3.80
29.4m²
1.40
4.6m²
1.57
2.14
1.69
0.35
0.35
6.45
5.08
20.2m²
6
3.92
3.93
3.82
5.11
2.60
10 m
4
140