


1300

1085.5

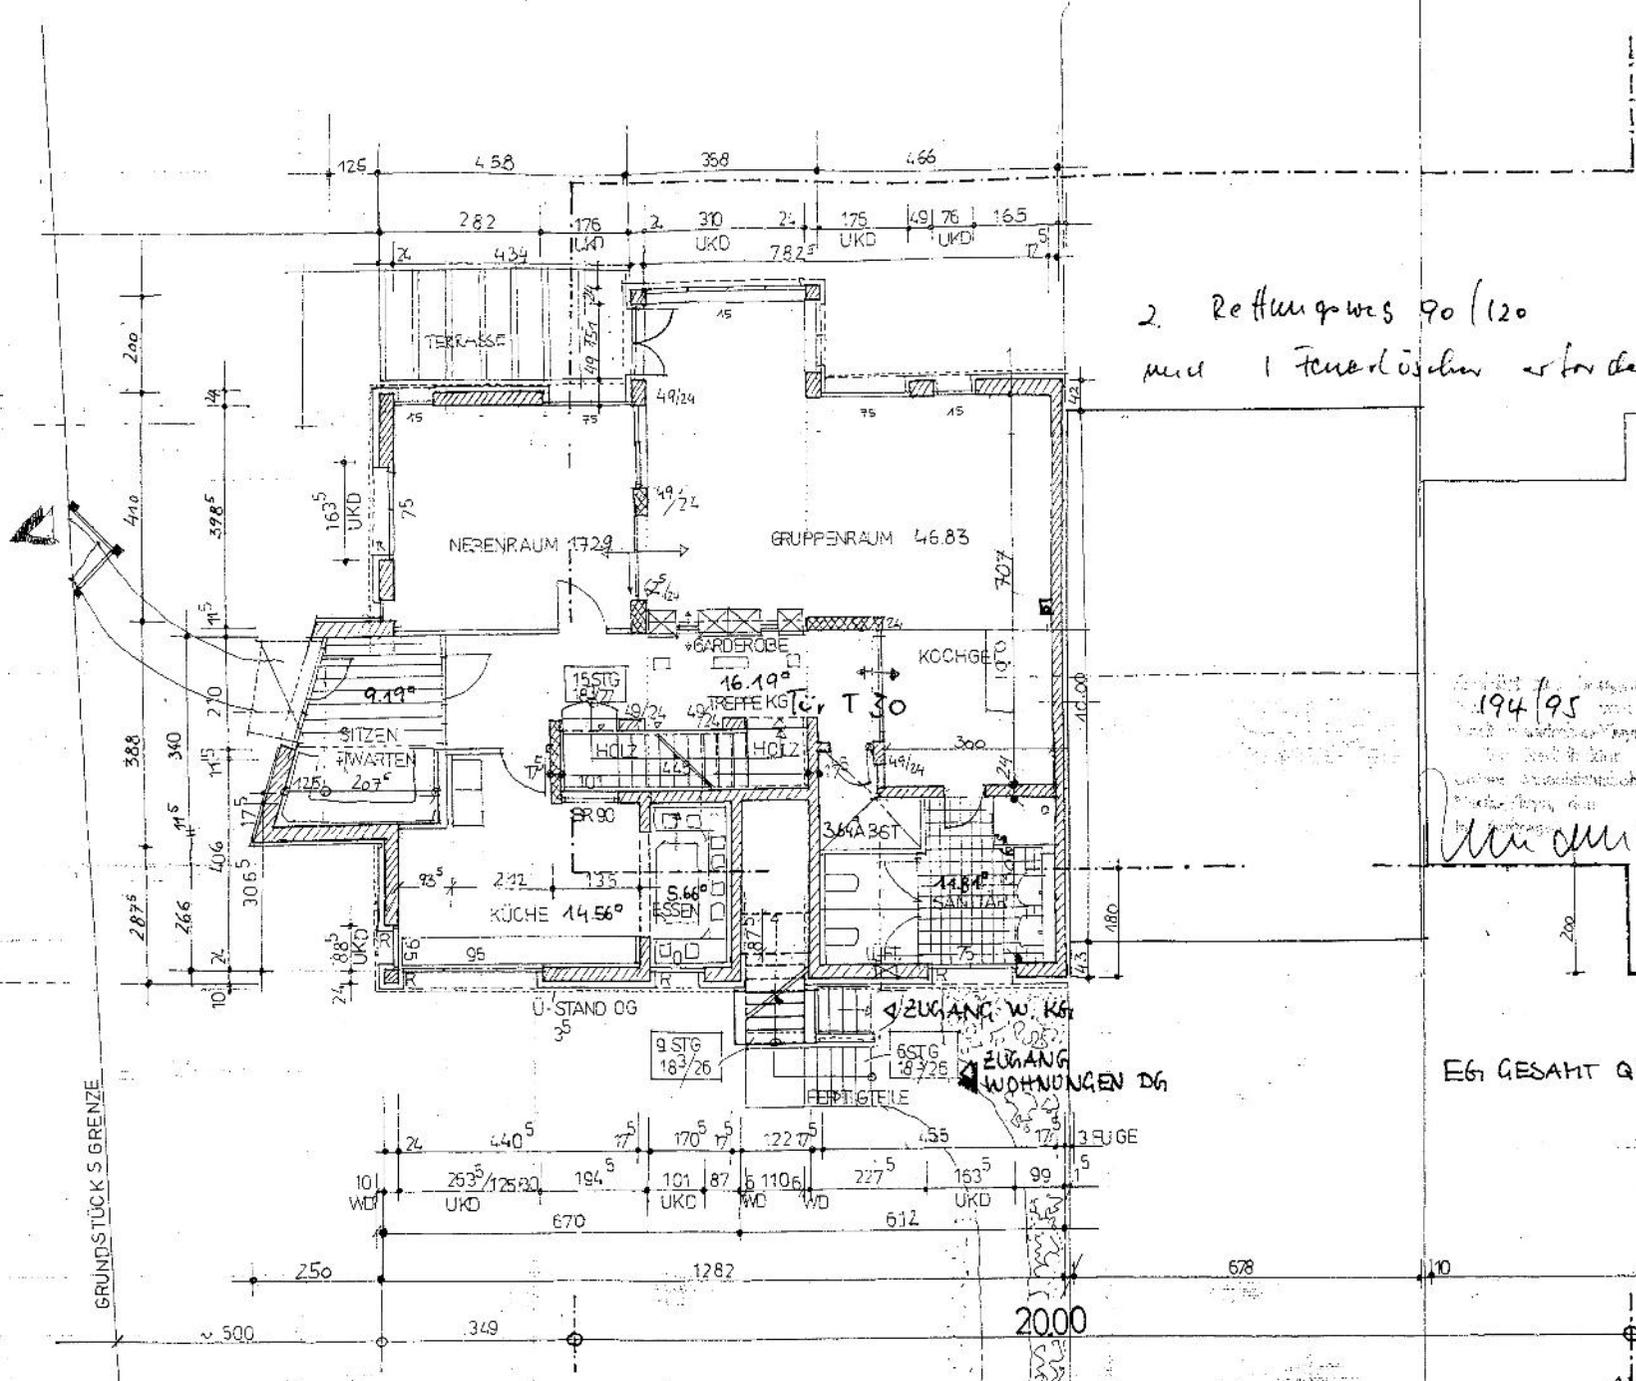

2 Rettungsweg 90/120
 mit 1 Feuerlöscher erforderlich

194/95 vom 27. Sep. 1995

EG GESAMT QM: 125.17

GRUNDSTÜCK S. GRENZE

THESING PARTNER Prof. H.W. Thesing, Architekt BDA, Freiheitstr. 6a 41066 Erkrath 1, Tel. 0217/412484	NEUKIRCHEN - VLUYD	PROJEKT	ARCH:
	KINDERGARTEN +	1:100	8ADH-
	ZWE	EG	

Aug. 95