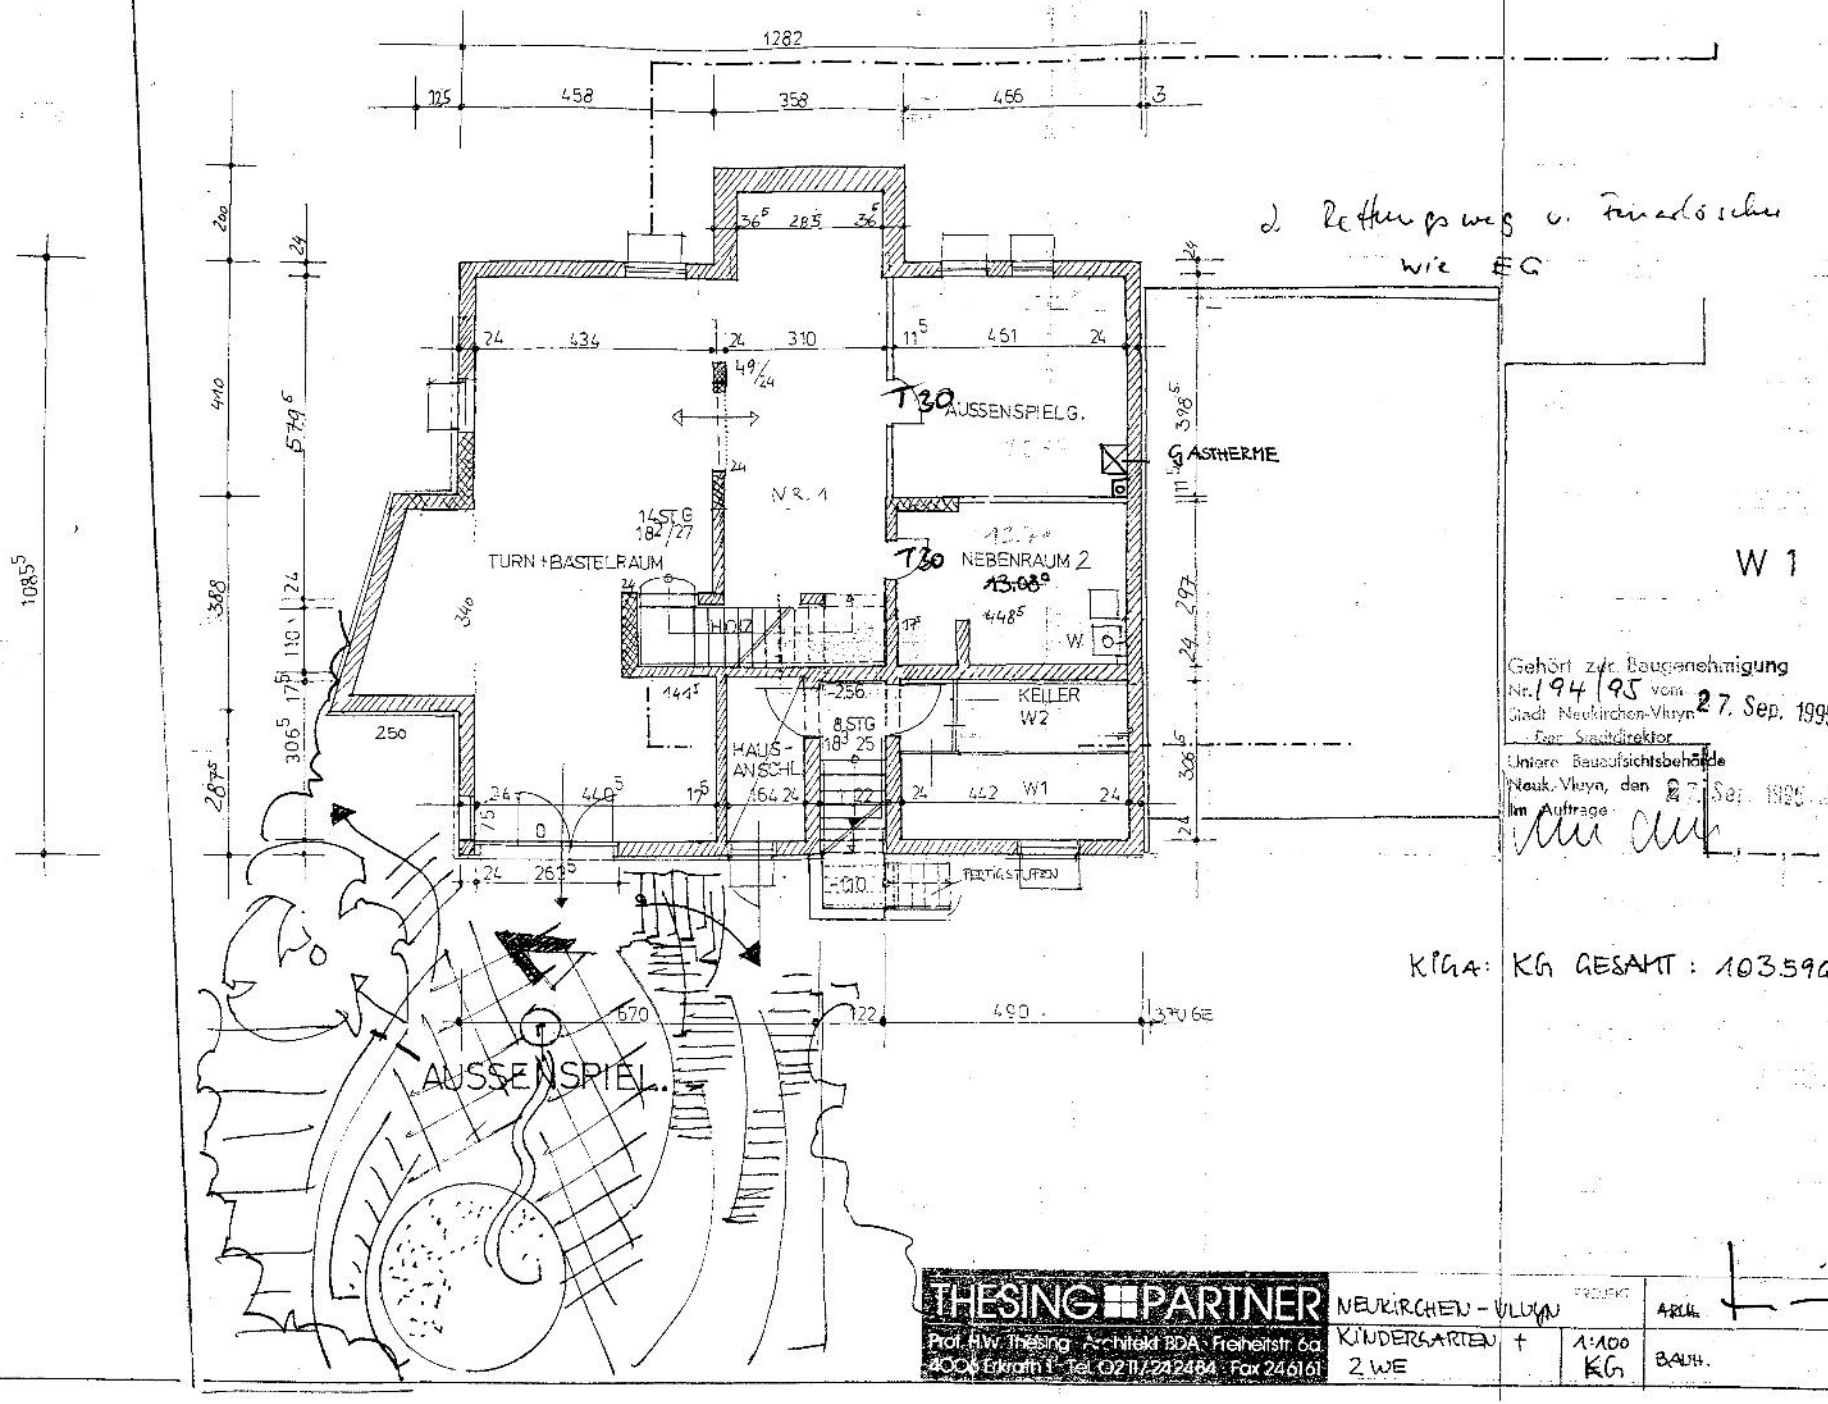
1282
125
458
358
456
3
2. Rettungsweg v. Feuerlöscher
wie EG
T30
AUSSENSPIELG.
GASTHERME
NR. 1
14 STG
TURN + BASTELRAUM
T30
NEBENRAUM 2
13.08 m²
HOLZ
W.
KELLER
W2
HAUS-
ANSCHL.
8 STG
W1
FERTIGSTUFEN
W 1
Gehört zur Baugenehmigung
Nr. 194/95 vom 27. Sep. 1995
Stadt Neukirchen-Vluyn
Der Stadtdirektor
Untere Bauaufsichtsbehörde
Neuk.-Vluyn, den 27. Sep. 1995
Im Auftrage
AUSSENSPIEL.
THESING PARTNER
Prof. Hw. Thesing · Architekt BDA · Freiheitstr. 6a
4006 Erkrath 1 · Tel. 0211/242484 · Fax 246161
NEUKIRCHEN - VLUYN
KINDERGARTEN + 2 WE
1:100
KG
PROJEKT
ARCH.
BAUH.