


Kellergeschoß

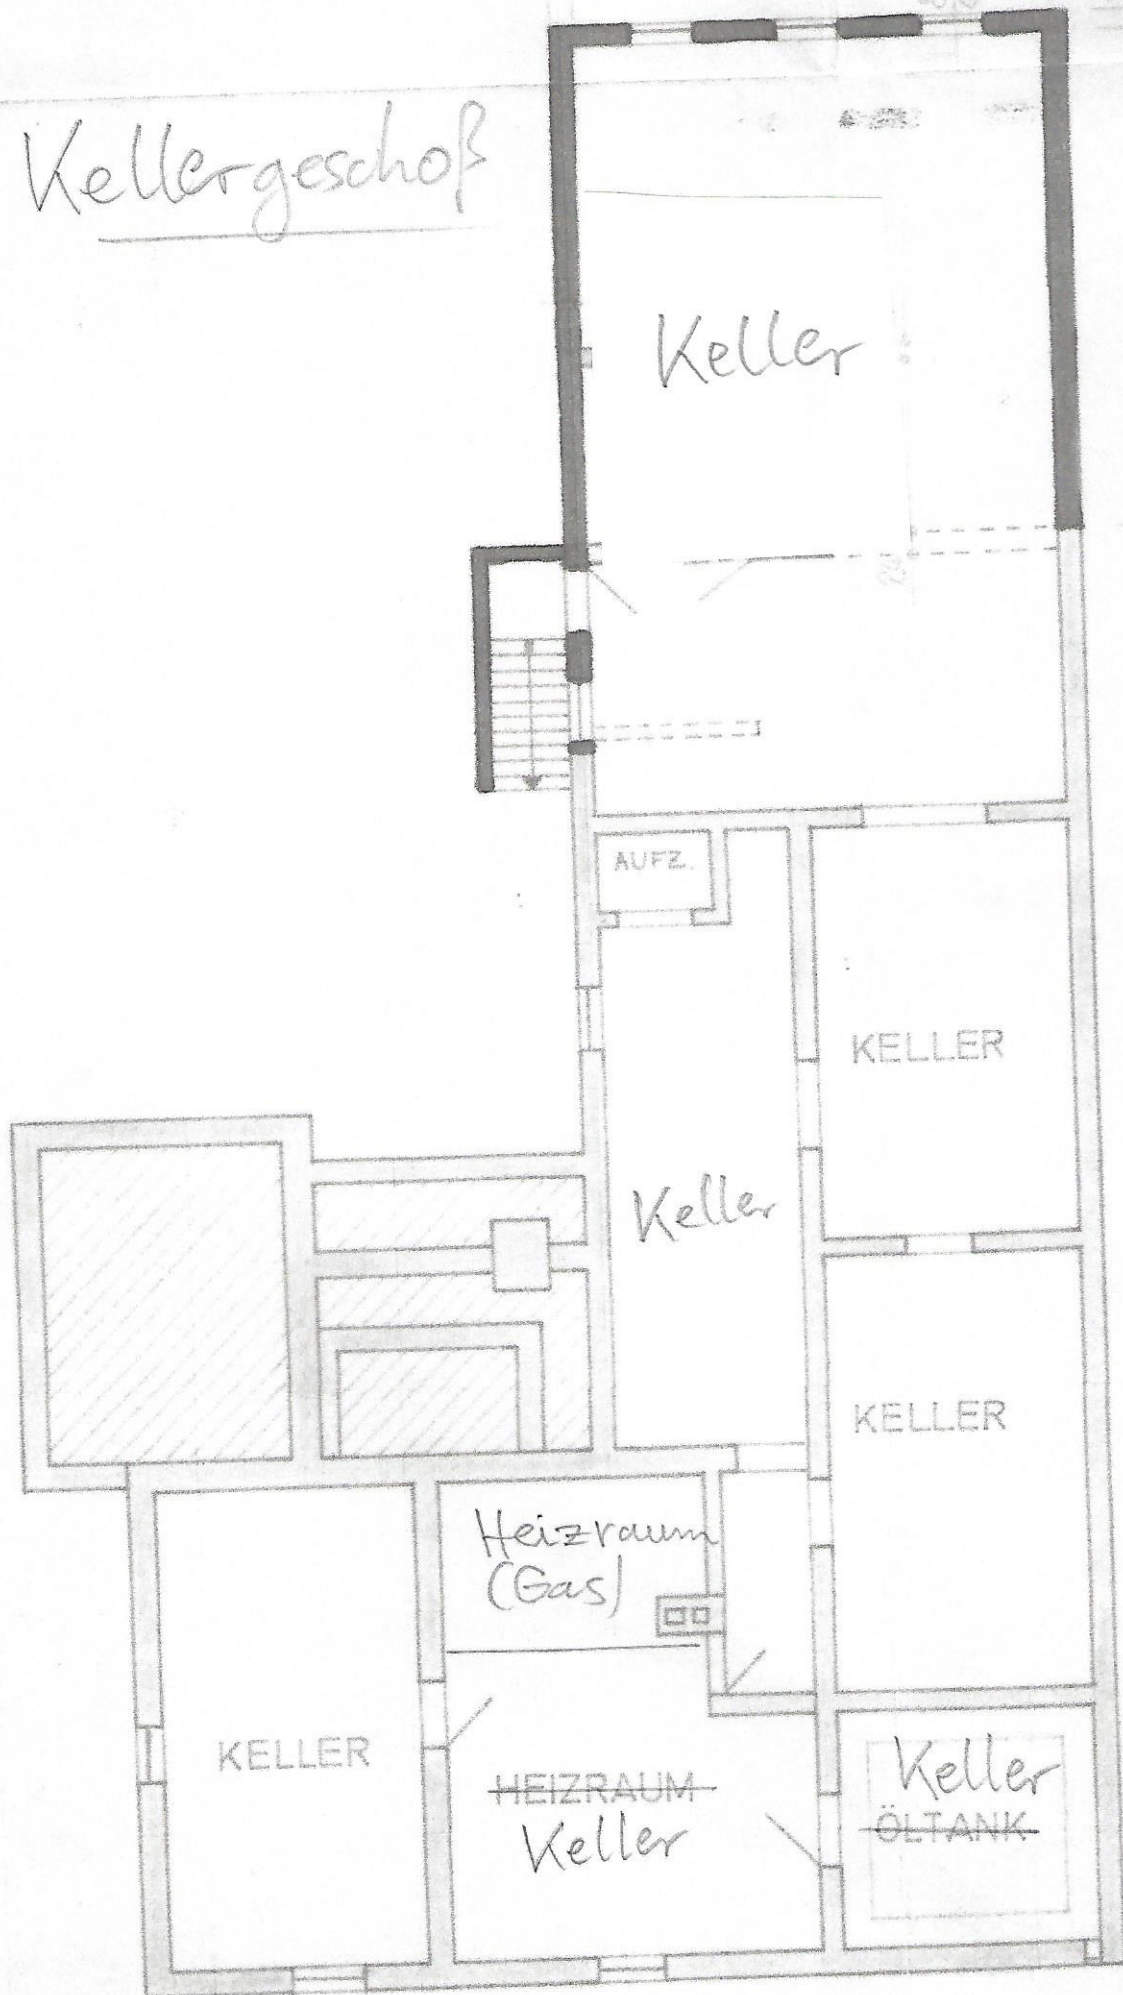

Keller

AUFZ.

KELLER

Keller

KELLER

Heizraum
(Gas)

KELLER

HEIZRAUM
Keller

Keller
ÖLTANK

6,54

19,80