


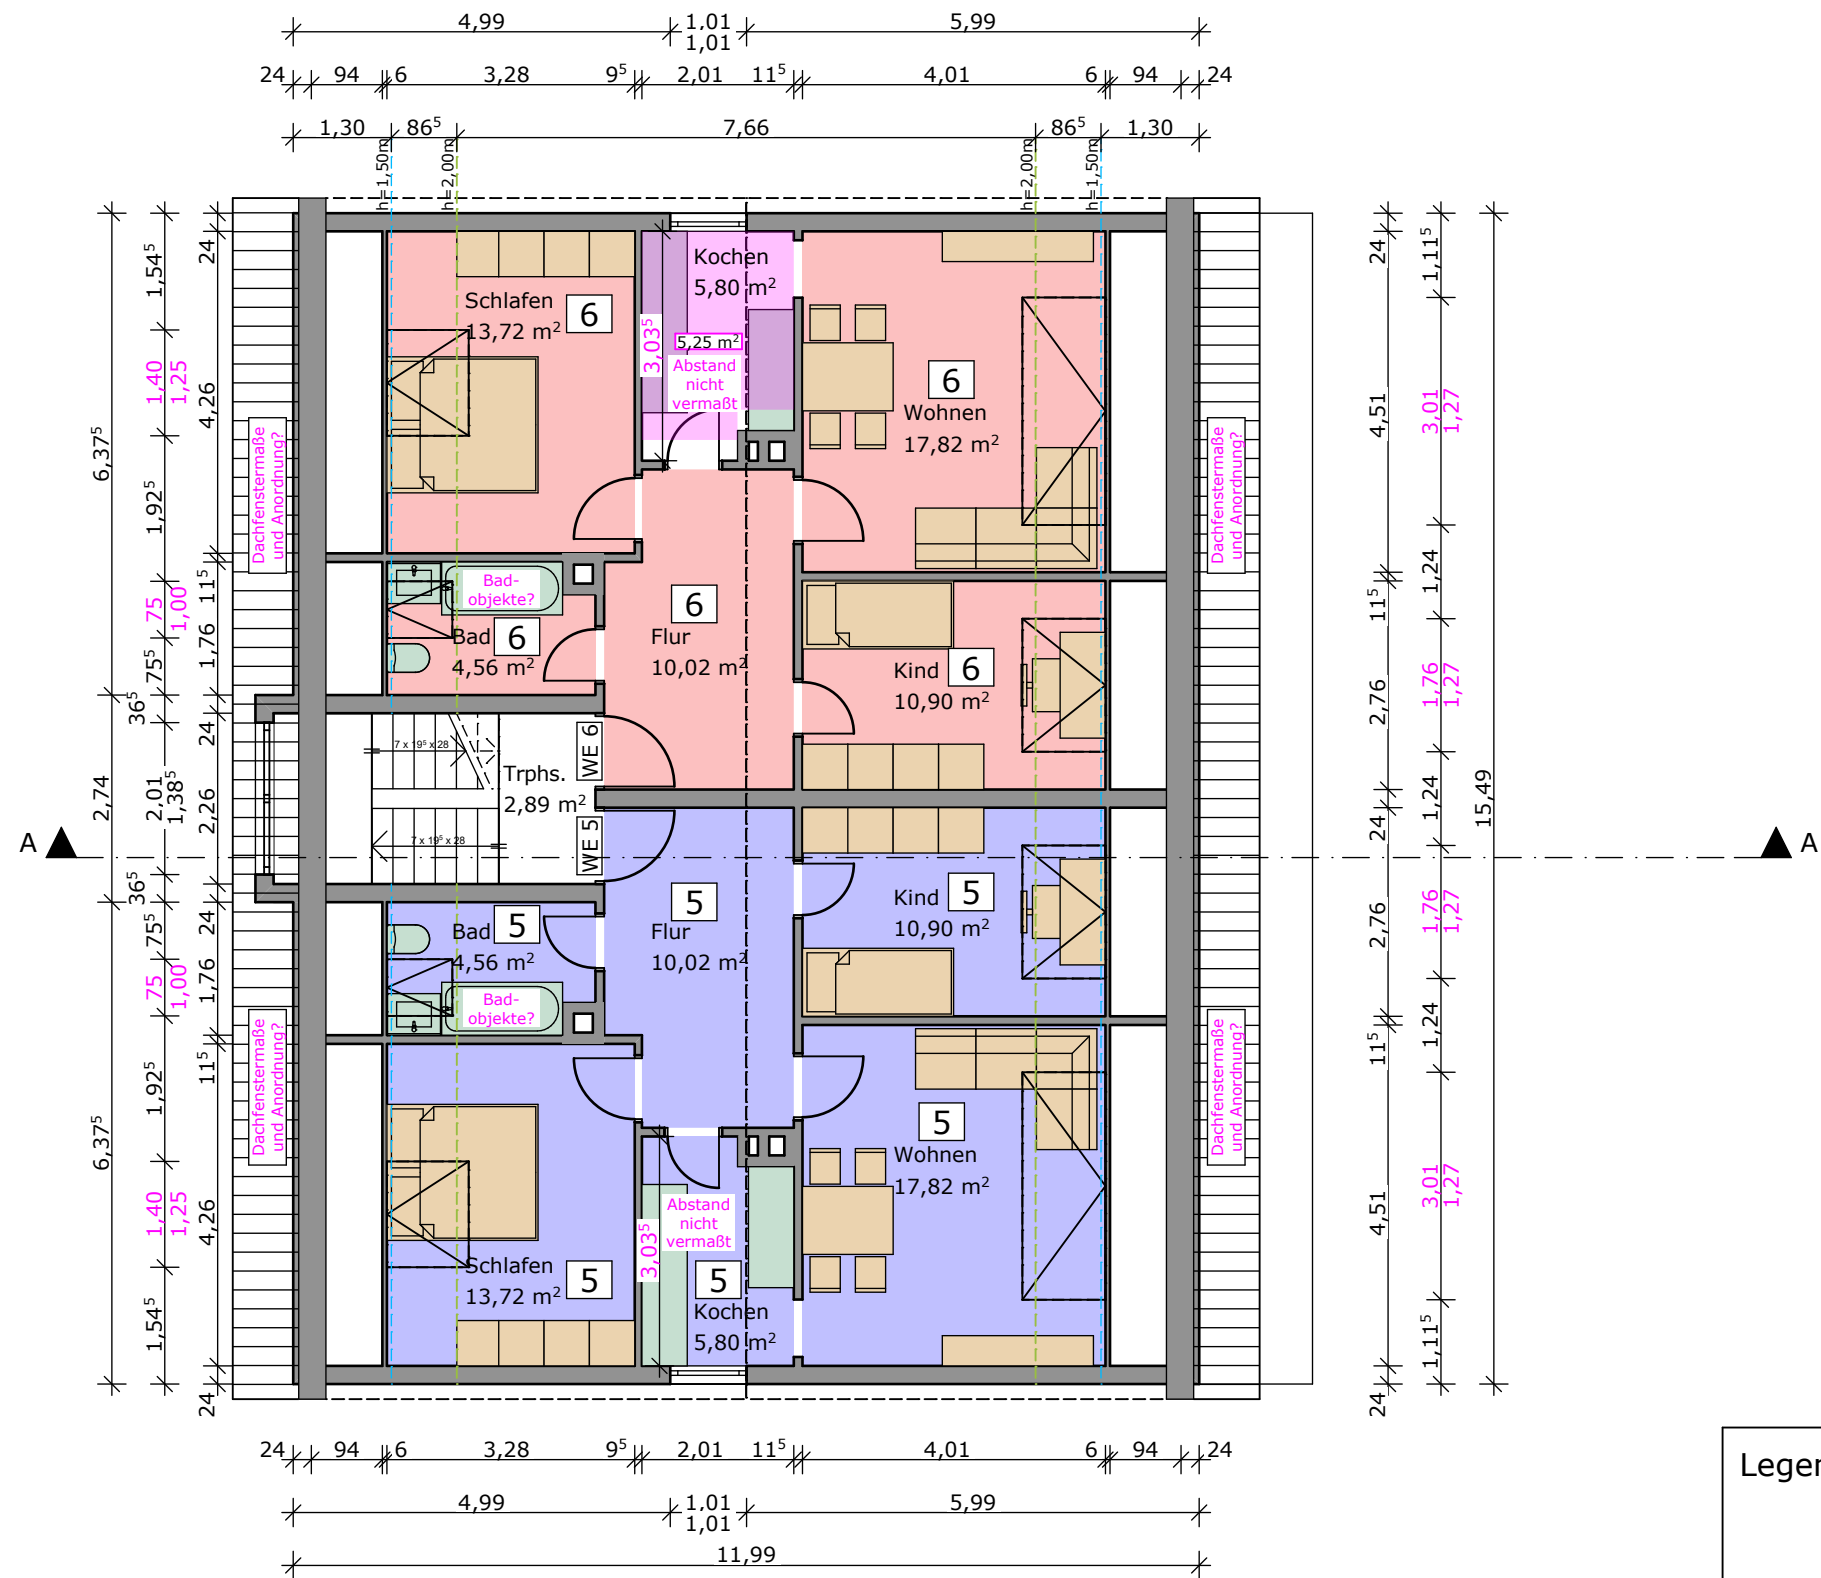

- Legende:
- 1 Flächen Einheit 1
 - 2 Flächen Einheit 2
 - 3 Flächen Einheit 3
 - 4 Flächen Einheit 4
 - 5 Flächen Einheit 5
 - 6 Flächen Einheit 6

Bauherrschaft:
AS Immo Invest GmbH
(GF: Hermann Stakin)
Louisenstraße 125
61352 Bad Homburg

Dachgeschoss
M 1:100

13.03.2025

Architekturbüro bauart
Sabine Schleicher
Langgasse 1
35510 Butzbach
Fon 0 60 33 - 89 56 17
Fax 0 60 33 - 97 14 72
E-mail info@architektur-bauart.de
Internet www.architektur-bauart.de

Antrag auf Abgeschlossenheits-
bescheinigung

Neckarstraße 54
65795 Hattersheim

