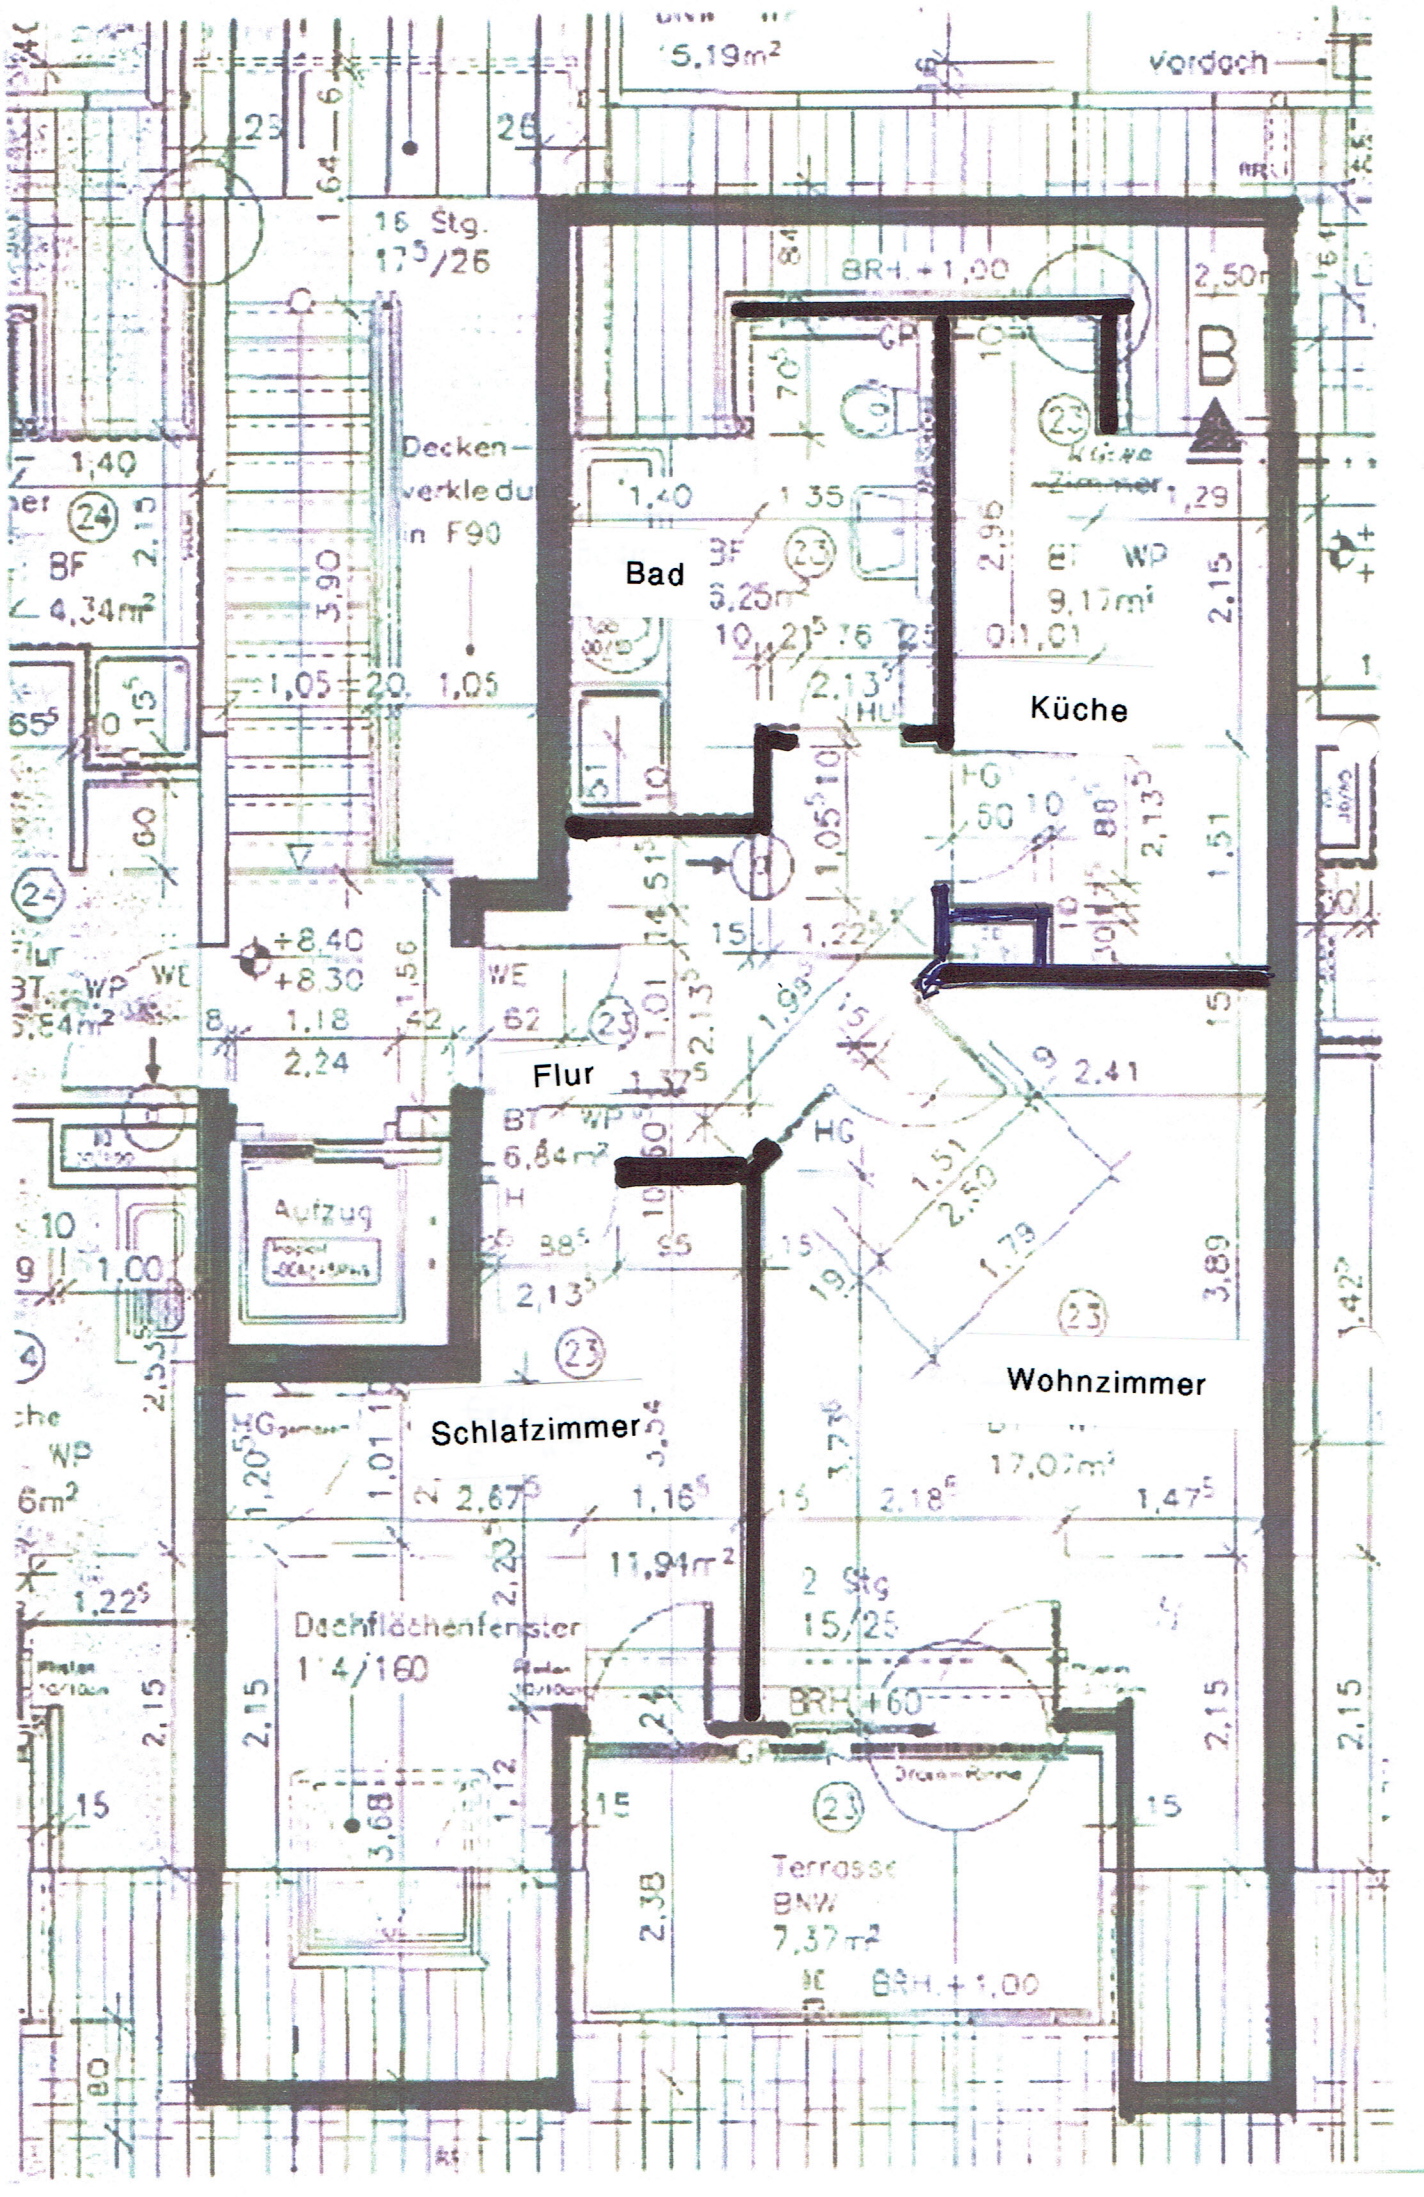WE-Nr.23 3.OG li