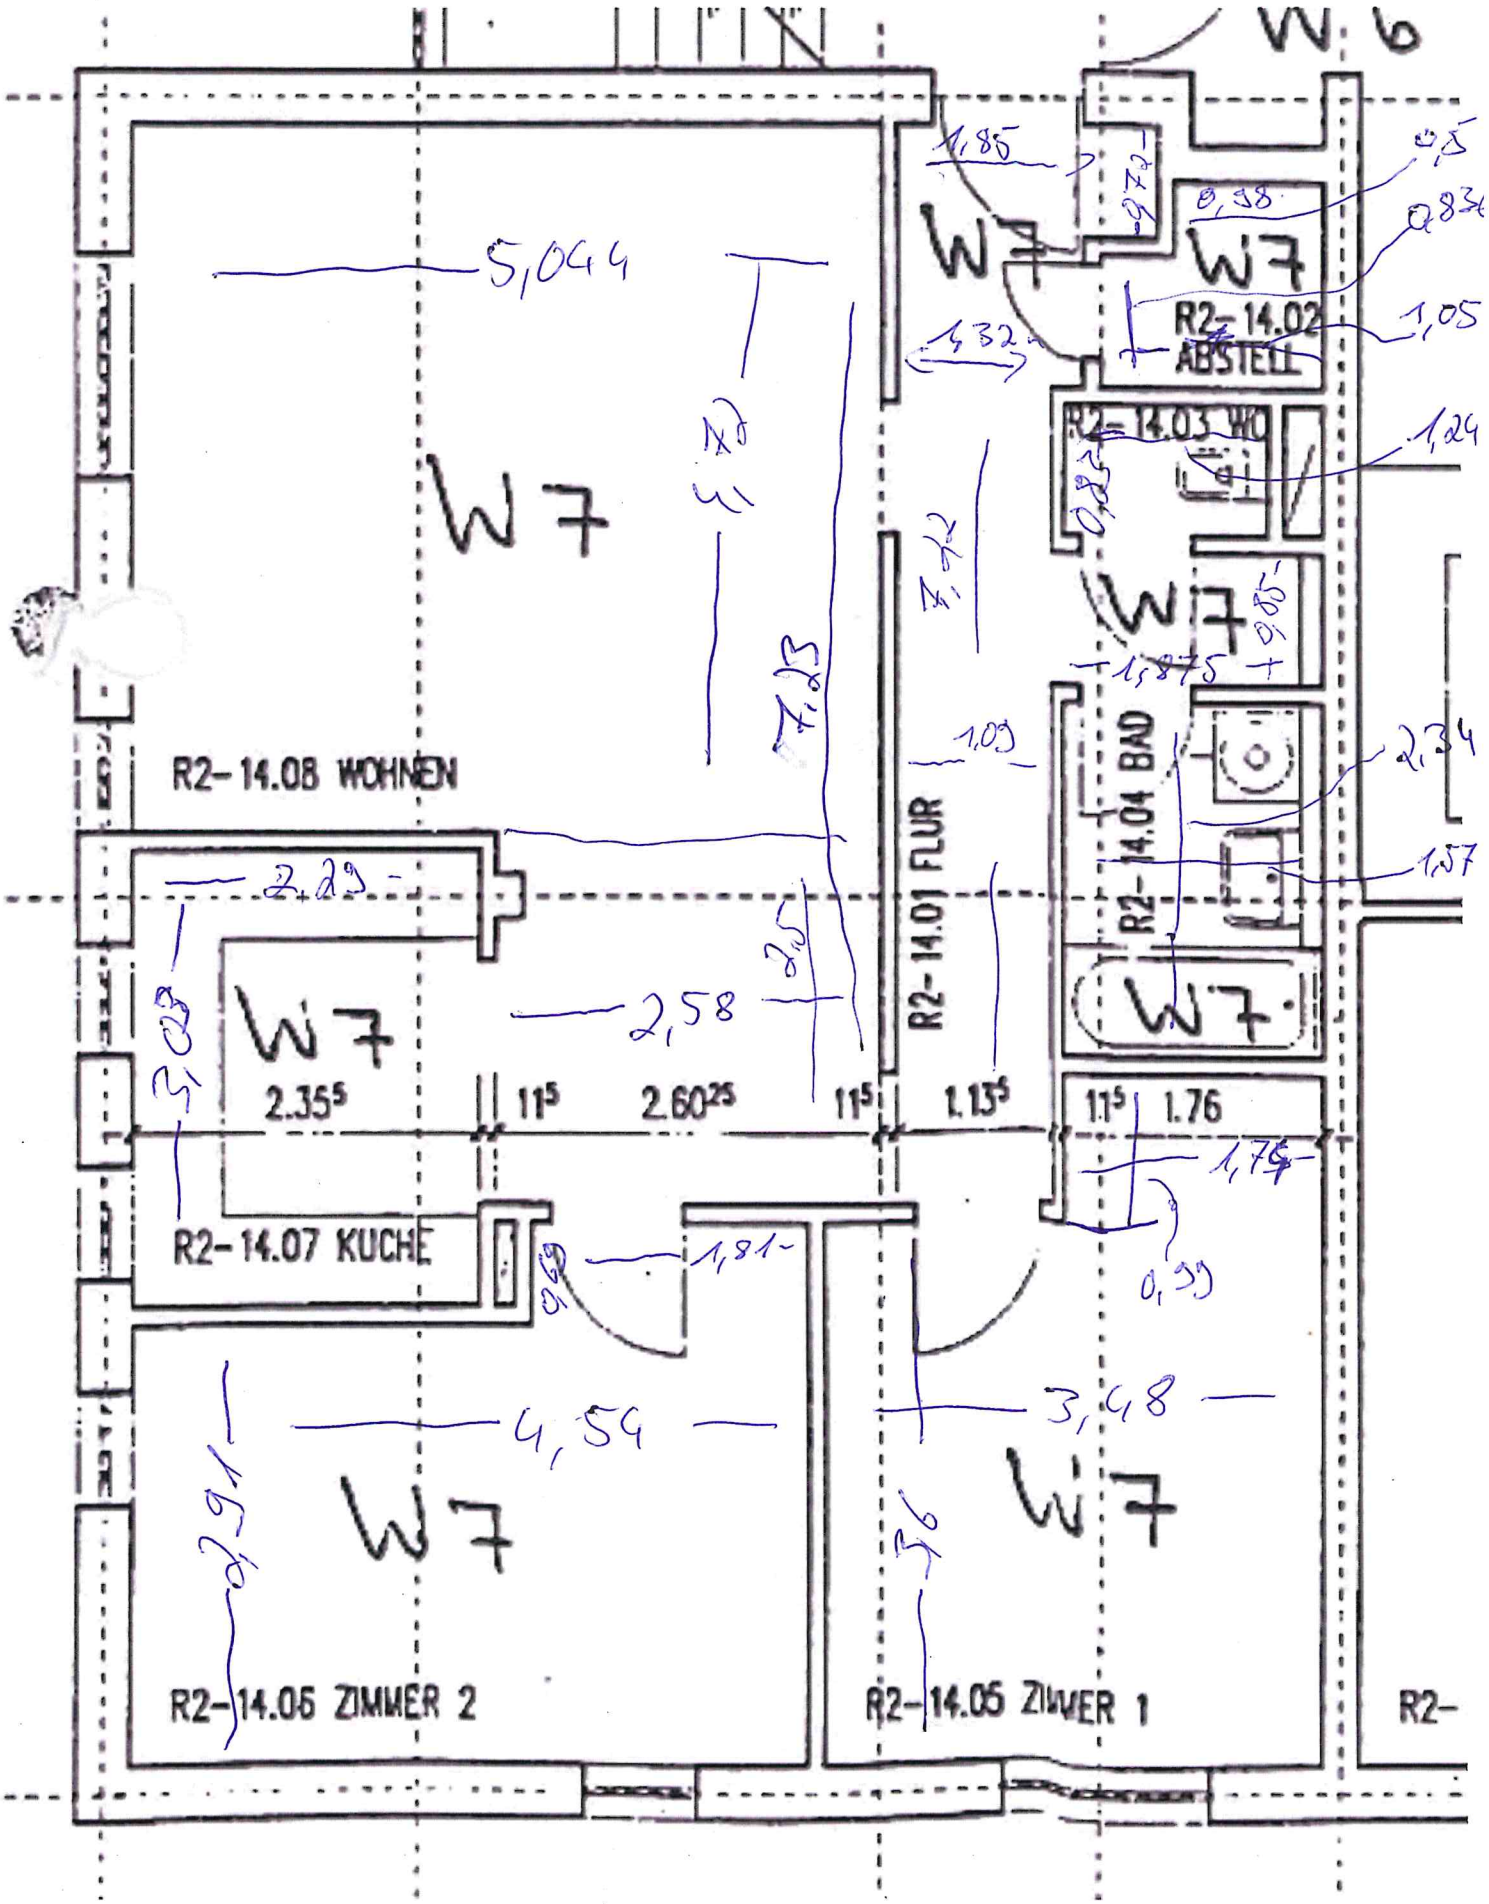
R2-14.08 WOHNEN
R2-14.07 KUCHE
R2-14.06 ZIMMER 2
R2-14.05 ZIMMER 1
R2-14.01 FLUR
R2-14.02 ABSTELL
R2-14.03 WC
R2-14.04 BAD
W7
2.35⁵
11⁵
2.60²⁵
11⁵
1.13⁵
11⁵
1.76