


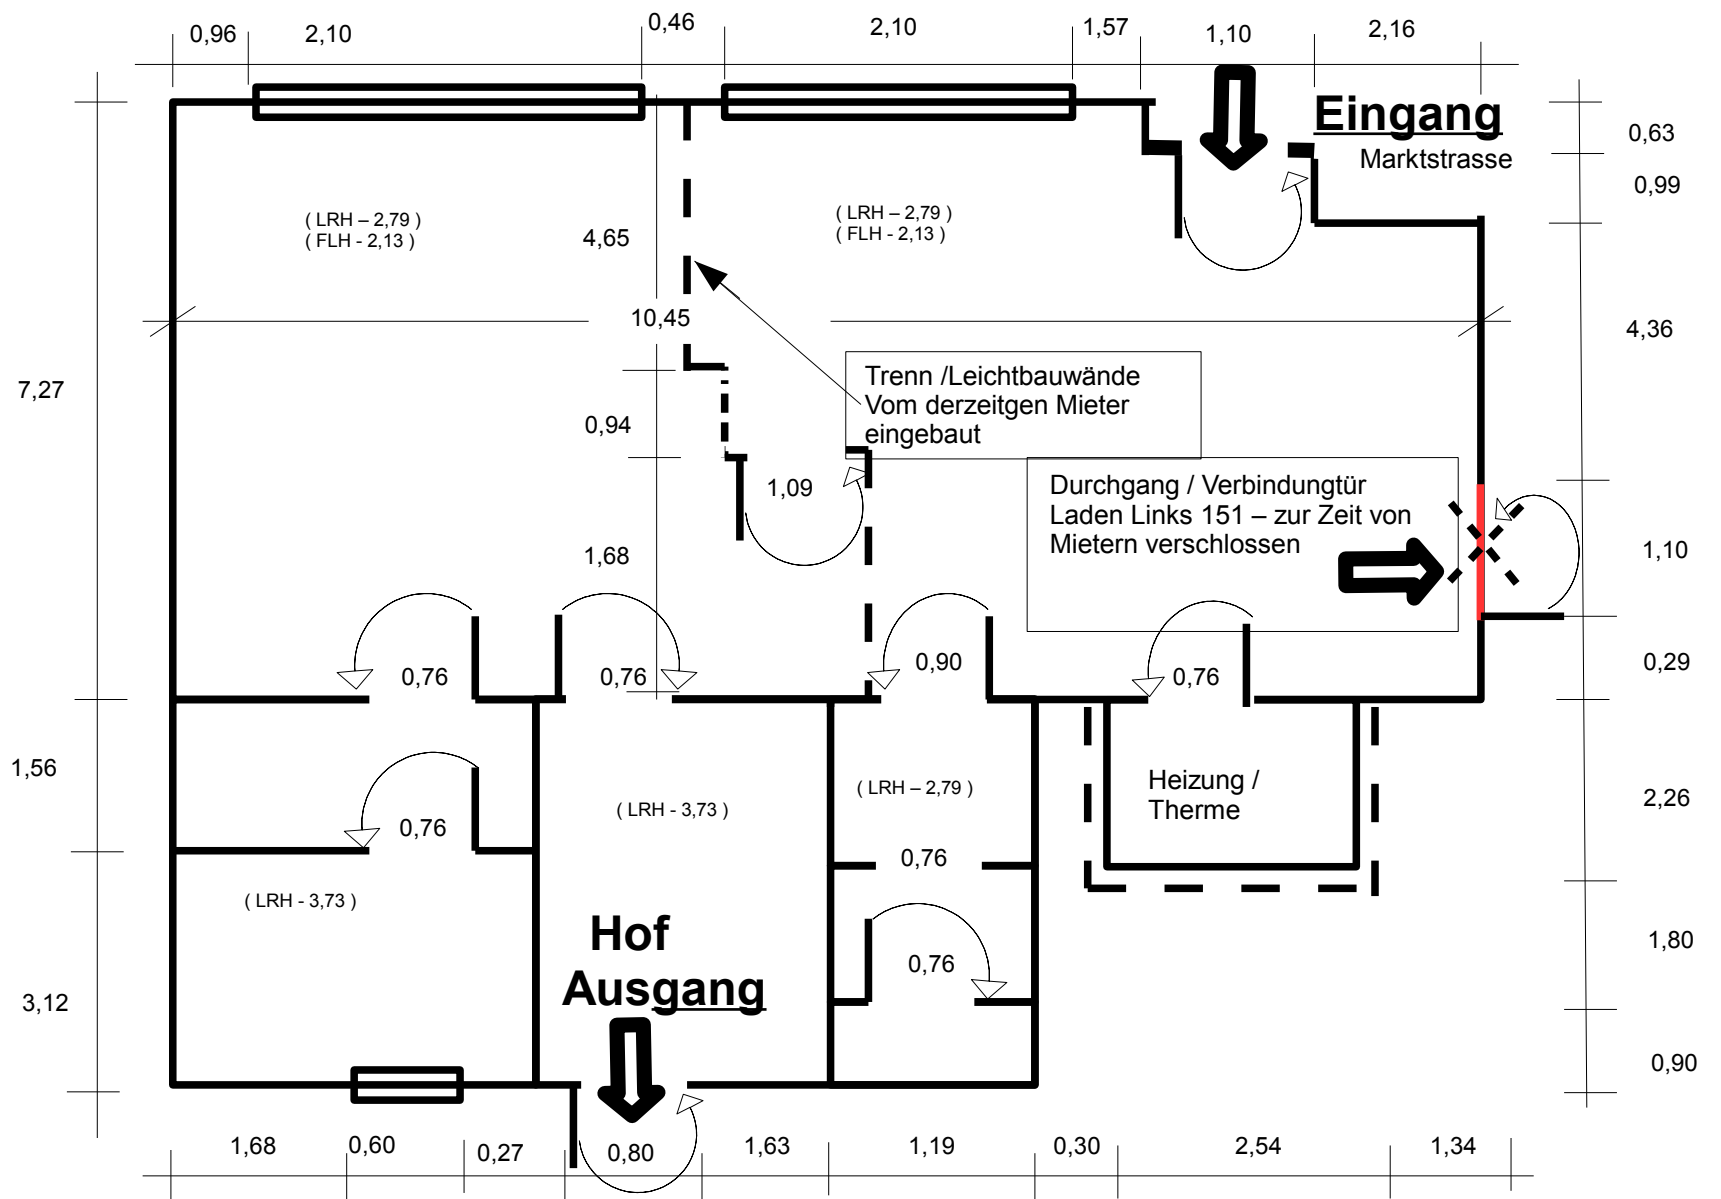

- Grundriss -

Marktstrasse 151 / Laden-Lager
rechts