



GRUNDRISS ERDGESCHOSS

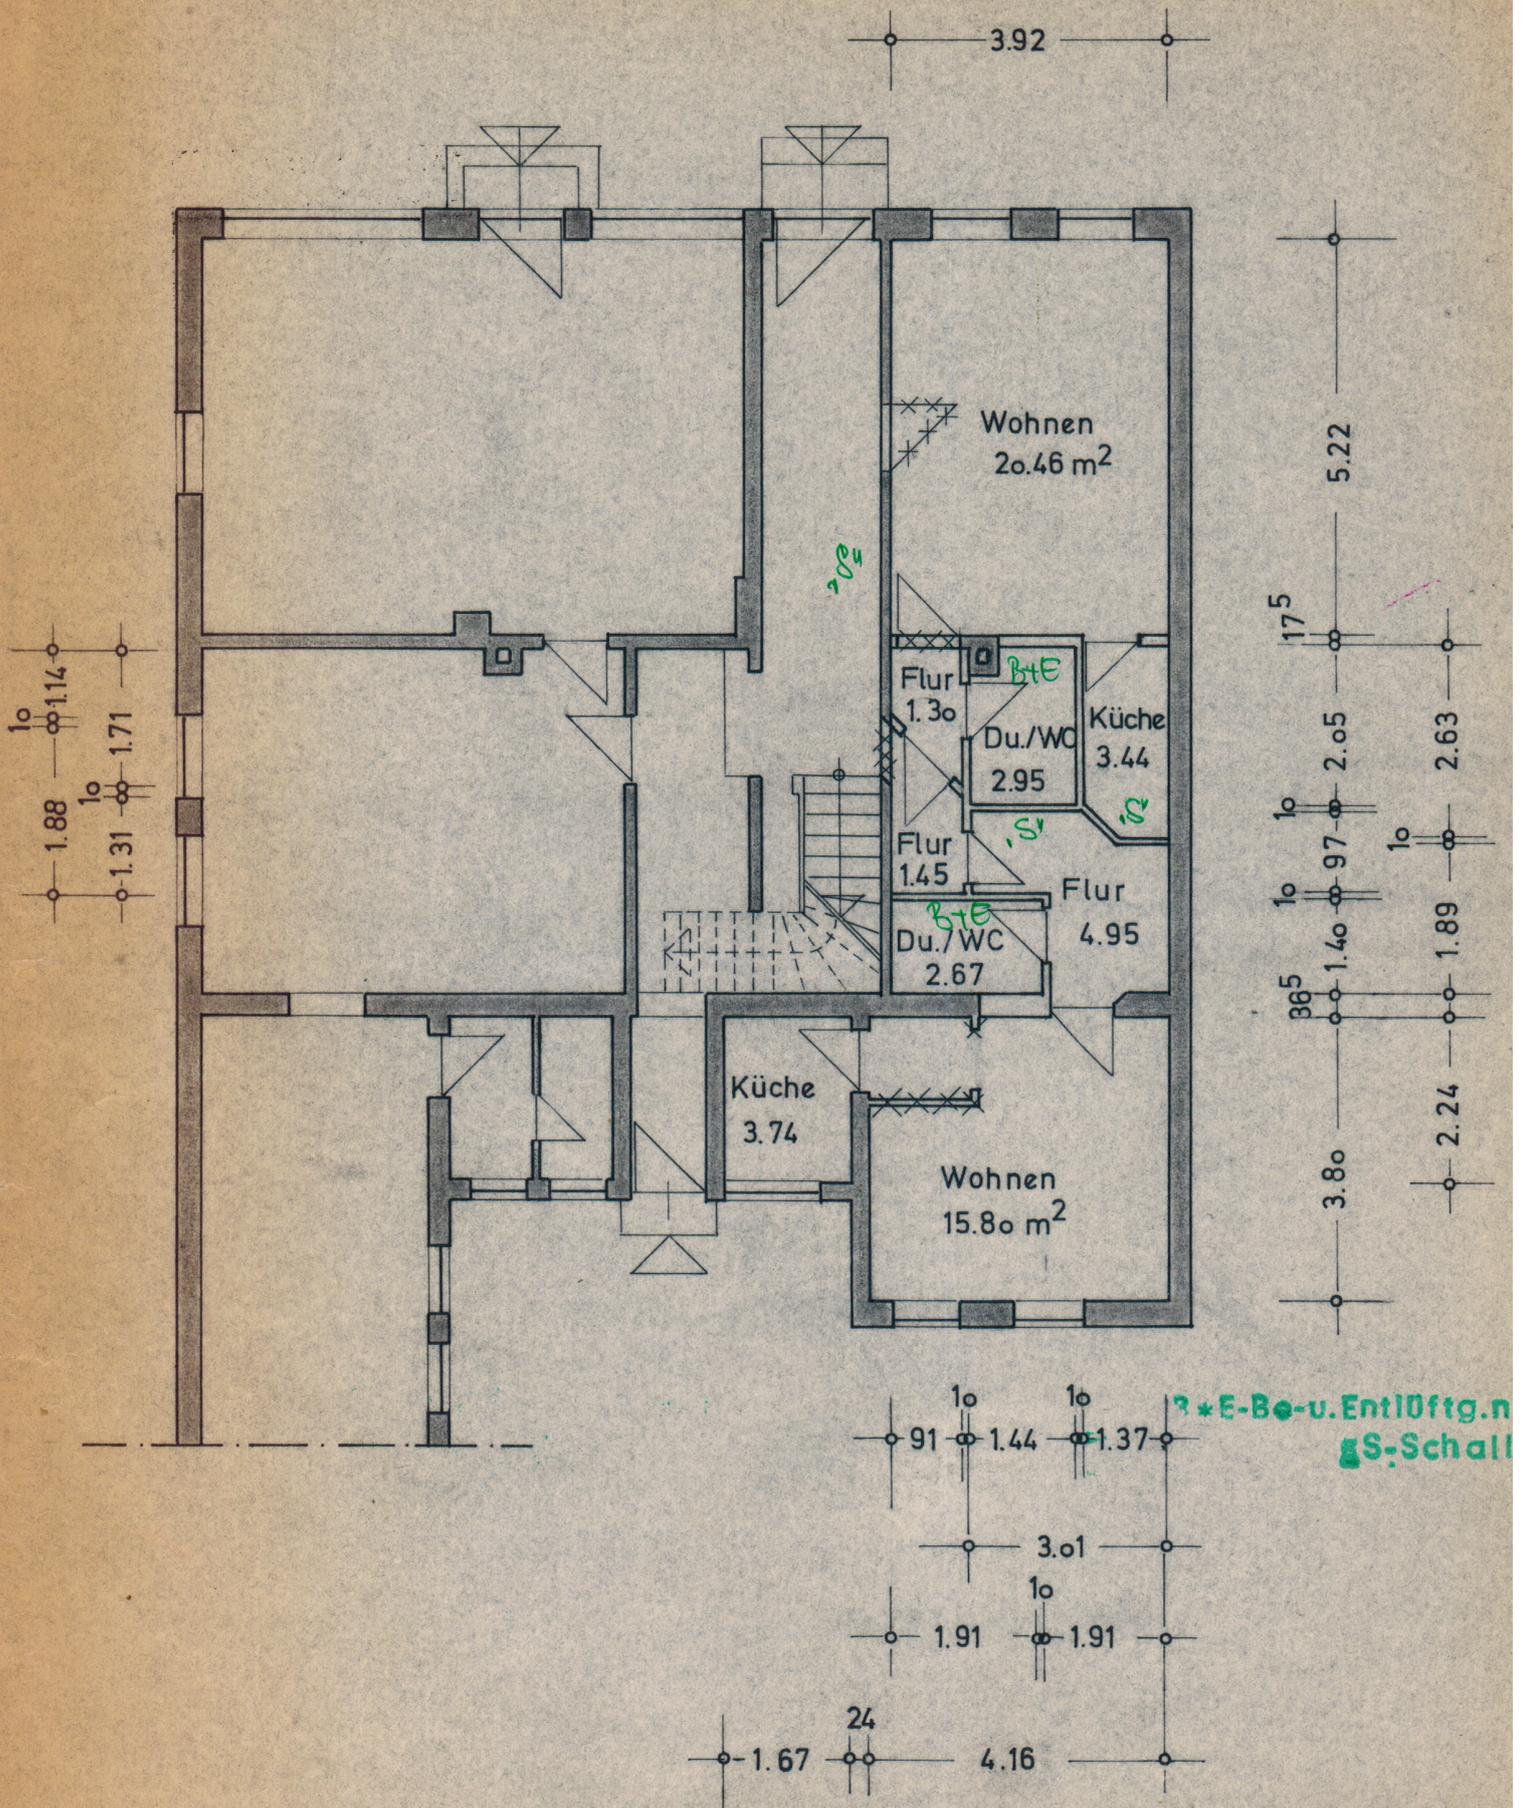

Erstellen von 2 Wohneinheiten im E.G.
des Anwesens Dammallee 5, Bayreuth für
Herrn HEINZ WERNECKE

Maßstab: 1:100

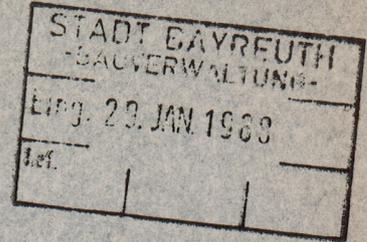

Bauherr:

Wernecke Heinz

Nachbarn:

Schmidt

Nachträglich
Genehmigt

nach Maßgabe d. Bescheides

vom 9. 12. 88 Nr. 19188

Stadt Bayreuth
Bauaufsichtsamt



Geprüft:
Bayreuth, den *8. 12. 88*
Stadt Bayreuth
Bauaufsichtsamt
I. A. *[Signature]*

Planfertiger:

Lorenz Trautner GmbH & Co KG
Baunternehmung
Pottensteiner Straße 8, Telefon 65014/15
8580 BAYREUTH

N-18017
tutzwand