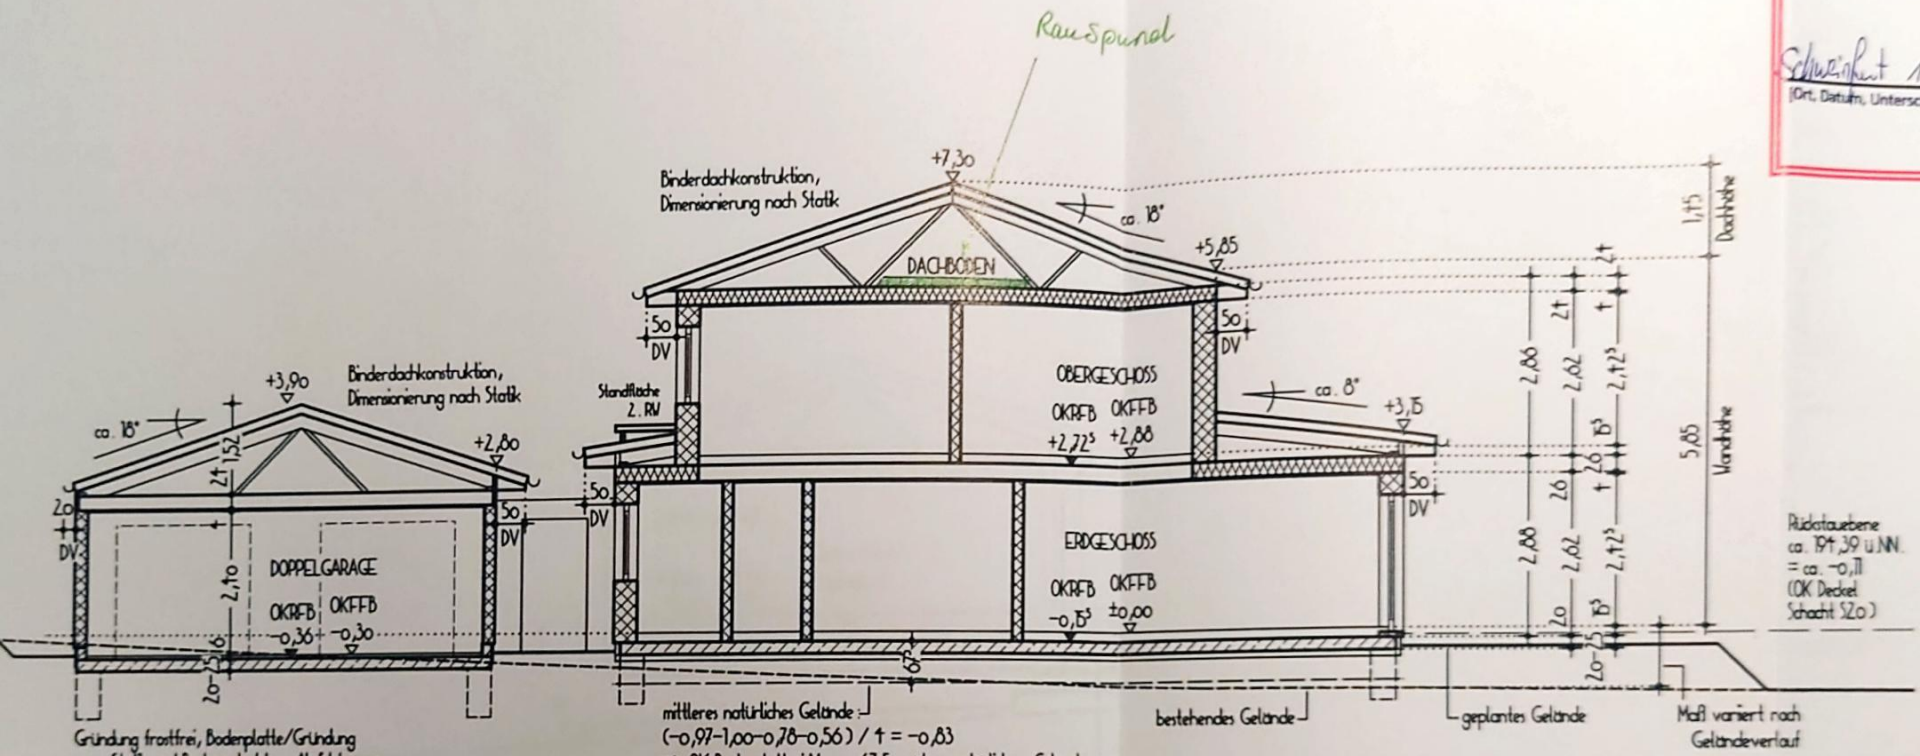

SCHNITT A-A

[Ort, Datum, Unterschrift]


[Ort, Datum, Unterschrift]