


LEGENDE		Wohnfläche 50% (1,00 m-2,00 m)		Wohnfläche 0% (0,00 m-1,00 m)	BF = Bruttofläche ohne Abzüge WoFI = Wohnfläche nach Abzügen	GwFI = Gewerbefläche NuFI = Nutzfläche

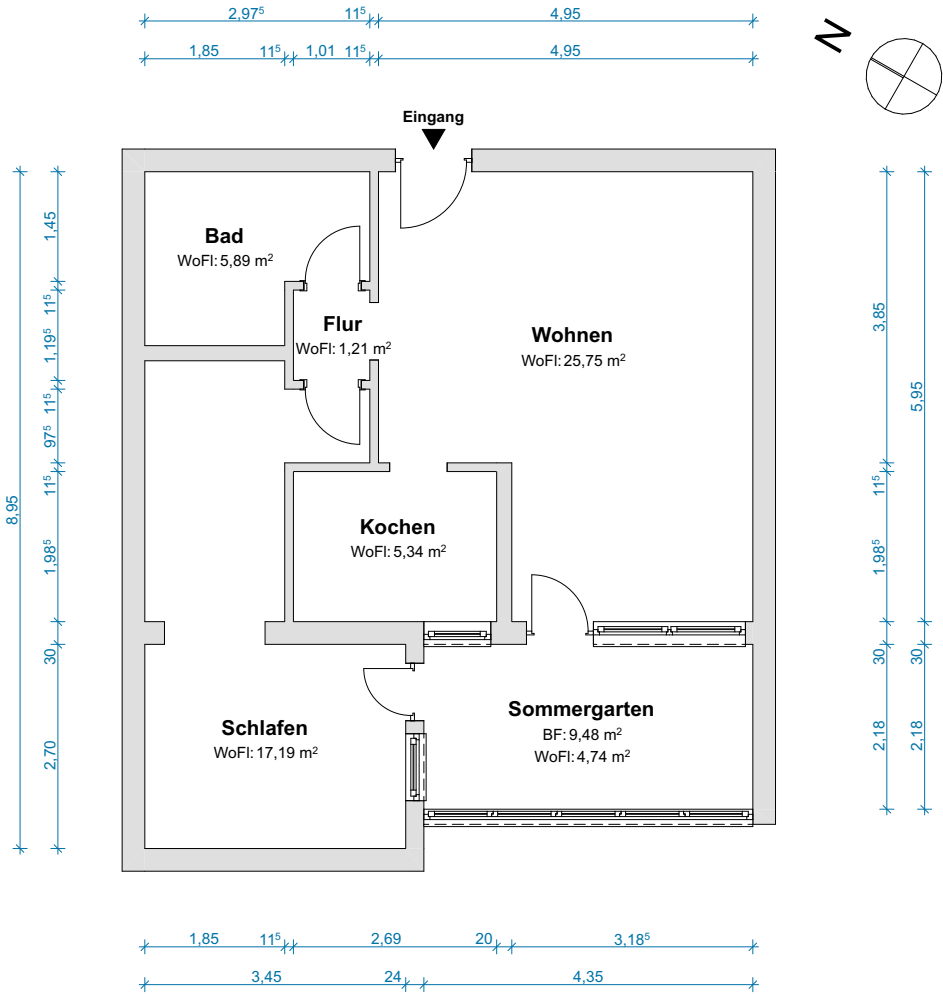

wohnrechner.online

OBJEKTDATEN

Eigentumswohnung

Michael-Vehe-Straße 6
74078 Heilbronn

SACHVERSTÄNDIGER

Martin Dierksen
Am Markt 4
19386 Lübz

PLANINFORMATIONEN

Grundlage: Vorortaufmaß LiDAR Scan

Geschoss/ Ansicht: 1. Obergeschoss

Format: DIN A4 Maßstab: 1:100

erstellt am: 07.01.2026

BESTÄTIGUNG



HAFTUNGSAUSSCHLUSS

Die Pläne wurden im Rahmen eines Vor-Ort-Aufmaßes mit präziser LiDAR-Technik erstellt. Zur Ermittlung der Maße wurde die Methode der linearen Interpolation angewandt, um eine exakte und zuverlässige Darstellung der baulichen Gegebenheiten zu gewährleisten.