



BAULASTENVERZEICHNIS
STADT LAUFENBURG (BADEN)

Baulastenblatt Nr. _____

Seite _____

Grundstück — Flurstück-Nummer **1424**

Gemarkung **Hochsal**

Vogelsang 12

Lfd. Nr.	Inhalt der Eintragung	Änderungen Löschungen
1	2	3
1	Für das auf Grundstück Flst.Nr. 1427 errichtete Gebäude wird der fehlende Abstand bis zu 2,50 m auf das Grundstück Flst.Nr. 1424 übernommen. Der beigefügte Lageplan ist Bestandteil der Baulast. Eingetragen gemäß Niederschrift vom 17.12.2018 Laufenburg(Baden), den 04.01.2019  Die Baulastenbuchführerin  Traudel Glökler Anmerkungen Eigentümer: Werner Huber, Binzger Straße 5, 79725 Laufenburg-Binzgen Bauvorhaben: Bauüberwachung – Antrag auf Eintragung einer Baulast auf Flst.Nr. 1424 der Gemarkung Hochsal Bauherr: Marie-Therese Kim, Blumetweg 10, CH-5073 Gipf-Oberfrick Verz. Nr.: 31/632.6/20180976	

LAGEPLAN

12 Nov. 2018


Gemeinde: Stadt Laufenburg (Baden)

Gemarkung: Hochsal

Landkreis: Waldshut

Maßstab: 1:500

zeichnerischer Teil gem. § 4 LBOVVO
Darstellung der Baulastflächen

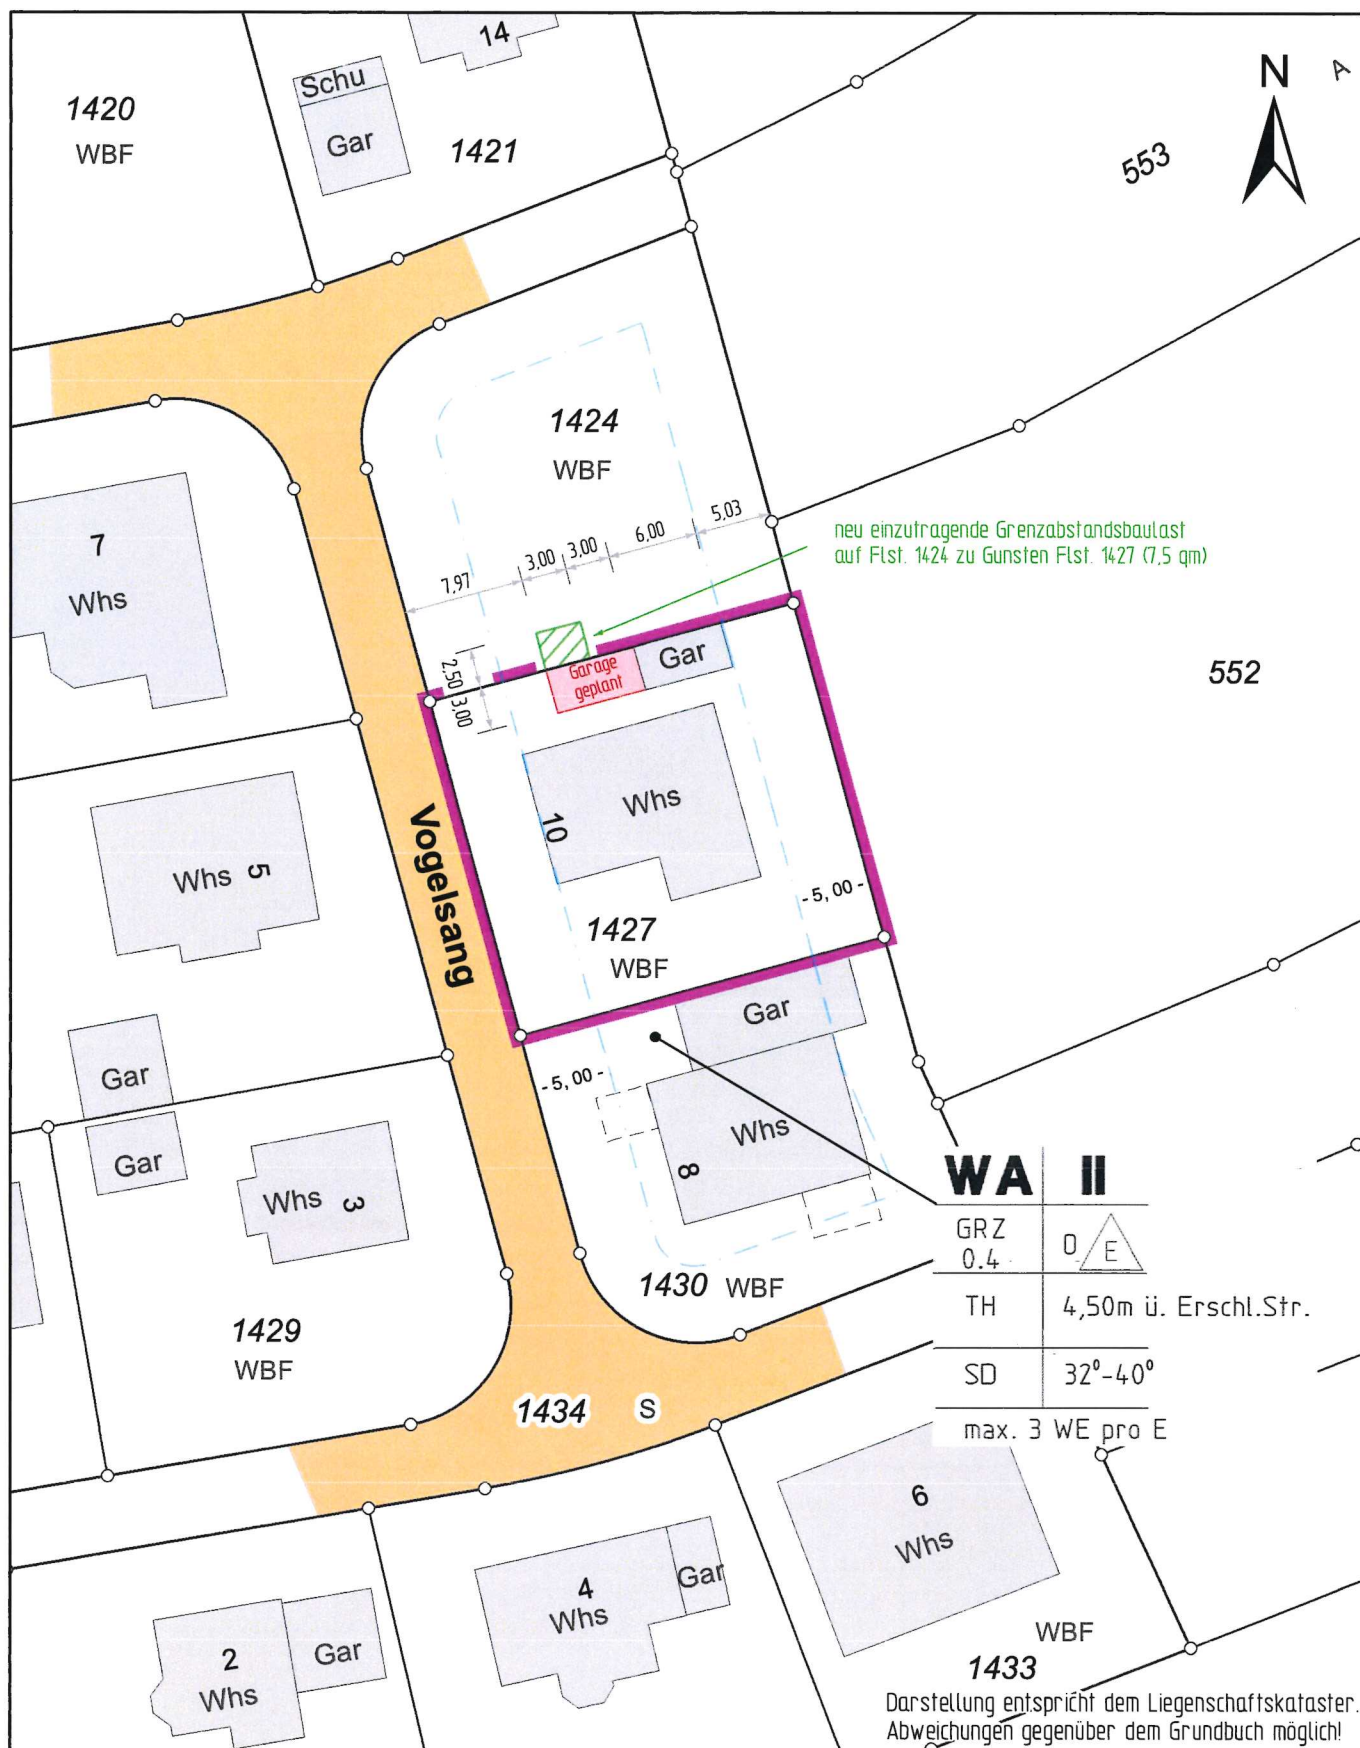

Lageplan zeichnerischer Teil gefertigt.
Der Sachverständige (§5 LBOVVO)
Rickenbach, den 09. November 2018

Peter Fürderer, Dipl.Ing (FH)
Vermessungsingenieur
Im Hostet 9 - 79736 Rickenbach

Fürderer



BAULASTENVERZEICHNIS
STADT LAUFENBURG (BADEN)

Baulastenblatt Nr. _____

Seite _____

Grundstück — Flurstück-Nummer **1427**

Gemarkung **Hochsal**

Vogelsang 10

Lfd. Nr.	Inhalt der Eintragung	Änderungen Löschungen
1	2	3
1	<i>Für das auf Grundstück Flst.Nr.1430 errichtete Gebäude wird der fehlende Abstand bis zu 2,50 m auf das Grundstück Flst.Nr. 1427 übernommen. Der beigegefügte Lageplan ist Bestandteil dieser Baulast.</i> Eingetragen gemäß Niederschrift vom 03.01.2019 Laufenburg(Baden), den 04.01.2019  Die Baulastenbuchführerin  Traudel Glökler Anmerkungen Eigentümer: Maria Theresia Kim Vogelsang 10, 79725 Laufenburg-Hochsal Bauvorhaben: Eintragung von Baulasten und Befreiung von den Festsetzungen des B-Plan in Laufenburg(Baden), betr. Flst.Nrn. 1430 und 1427 der Gemarkung Hochsal Bauherr: Gideon und Melanie Rüttbauer, Vogelsang 8, 79725 Laufenburg-Hochsal Verz. Nr.: 31/632.6/20140445	

BAULAST



Baulastübernahme Flst.Nr. 1427

Flst.Nr. 552

Landkreis : waldshut

Gemeinde : Hochsal

Gemarkung : Laufenburg

LAGEPLAN

Flst.Nr. 1430

M 1:500

27/2014