


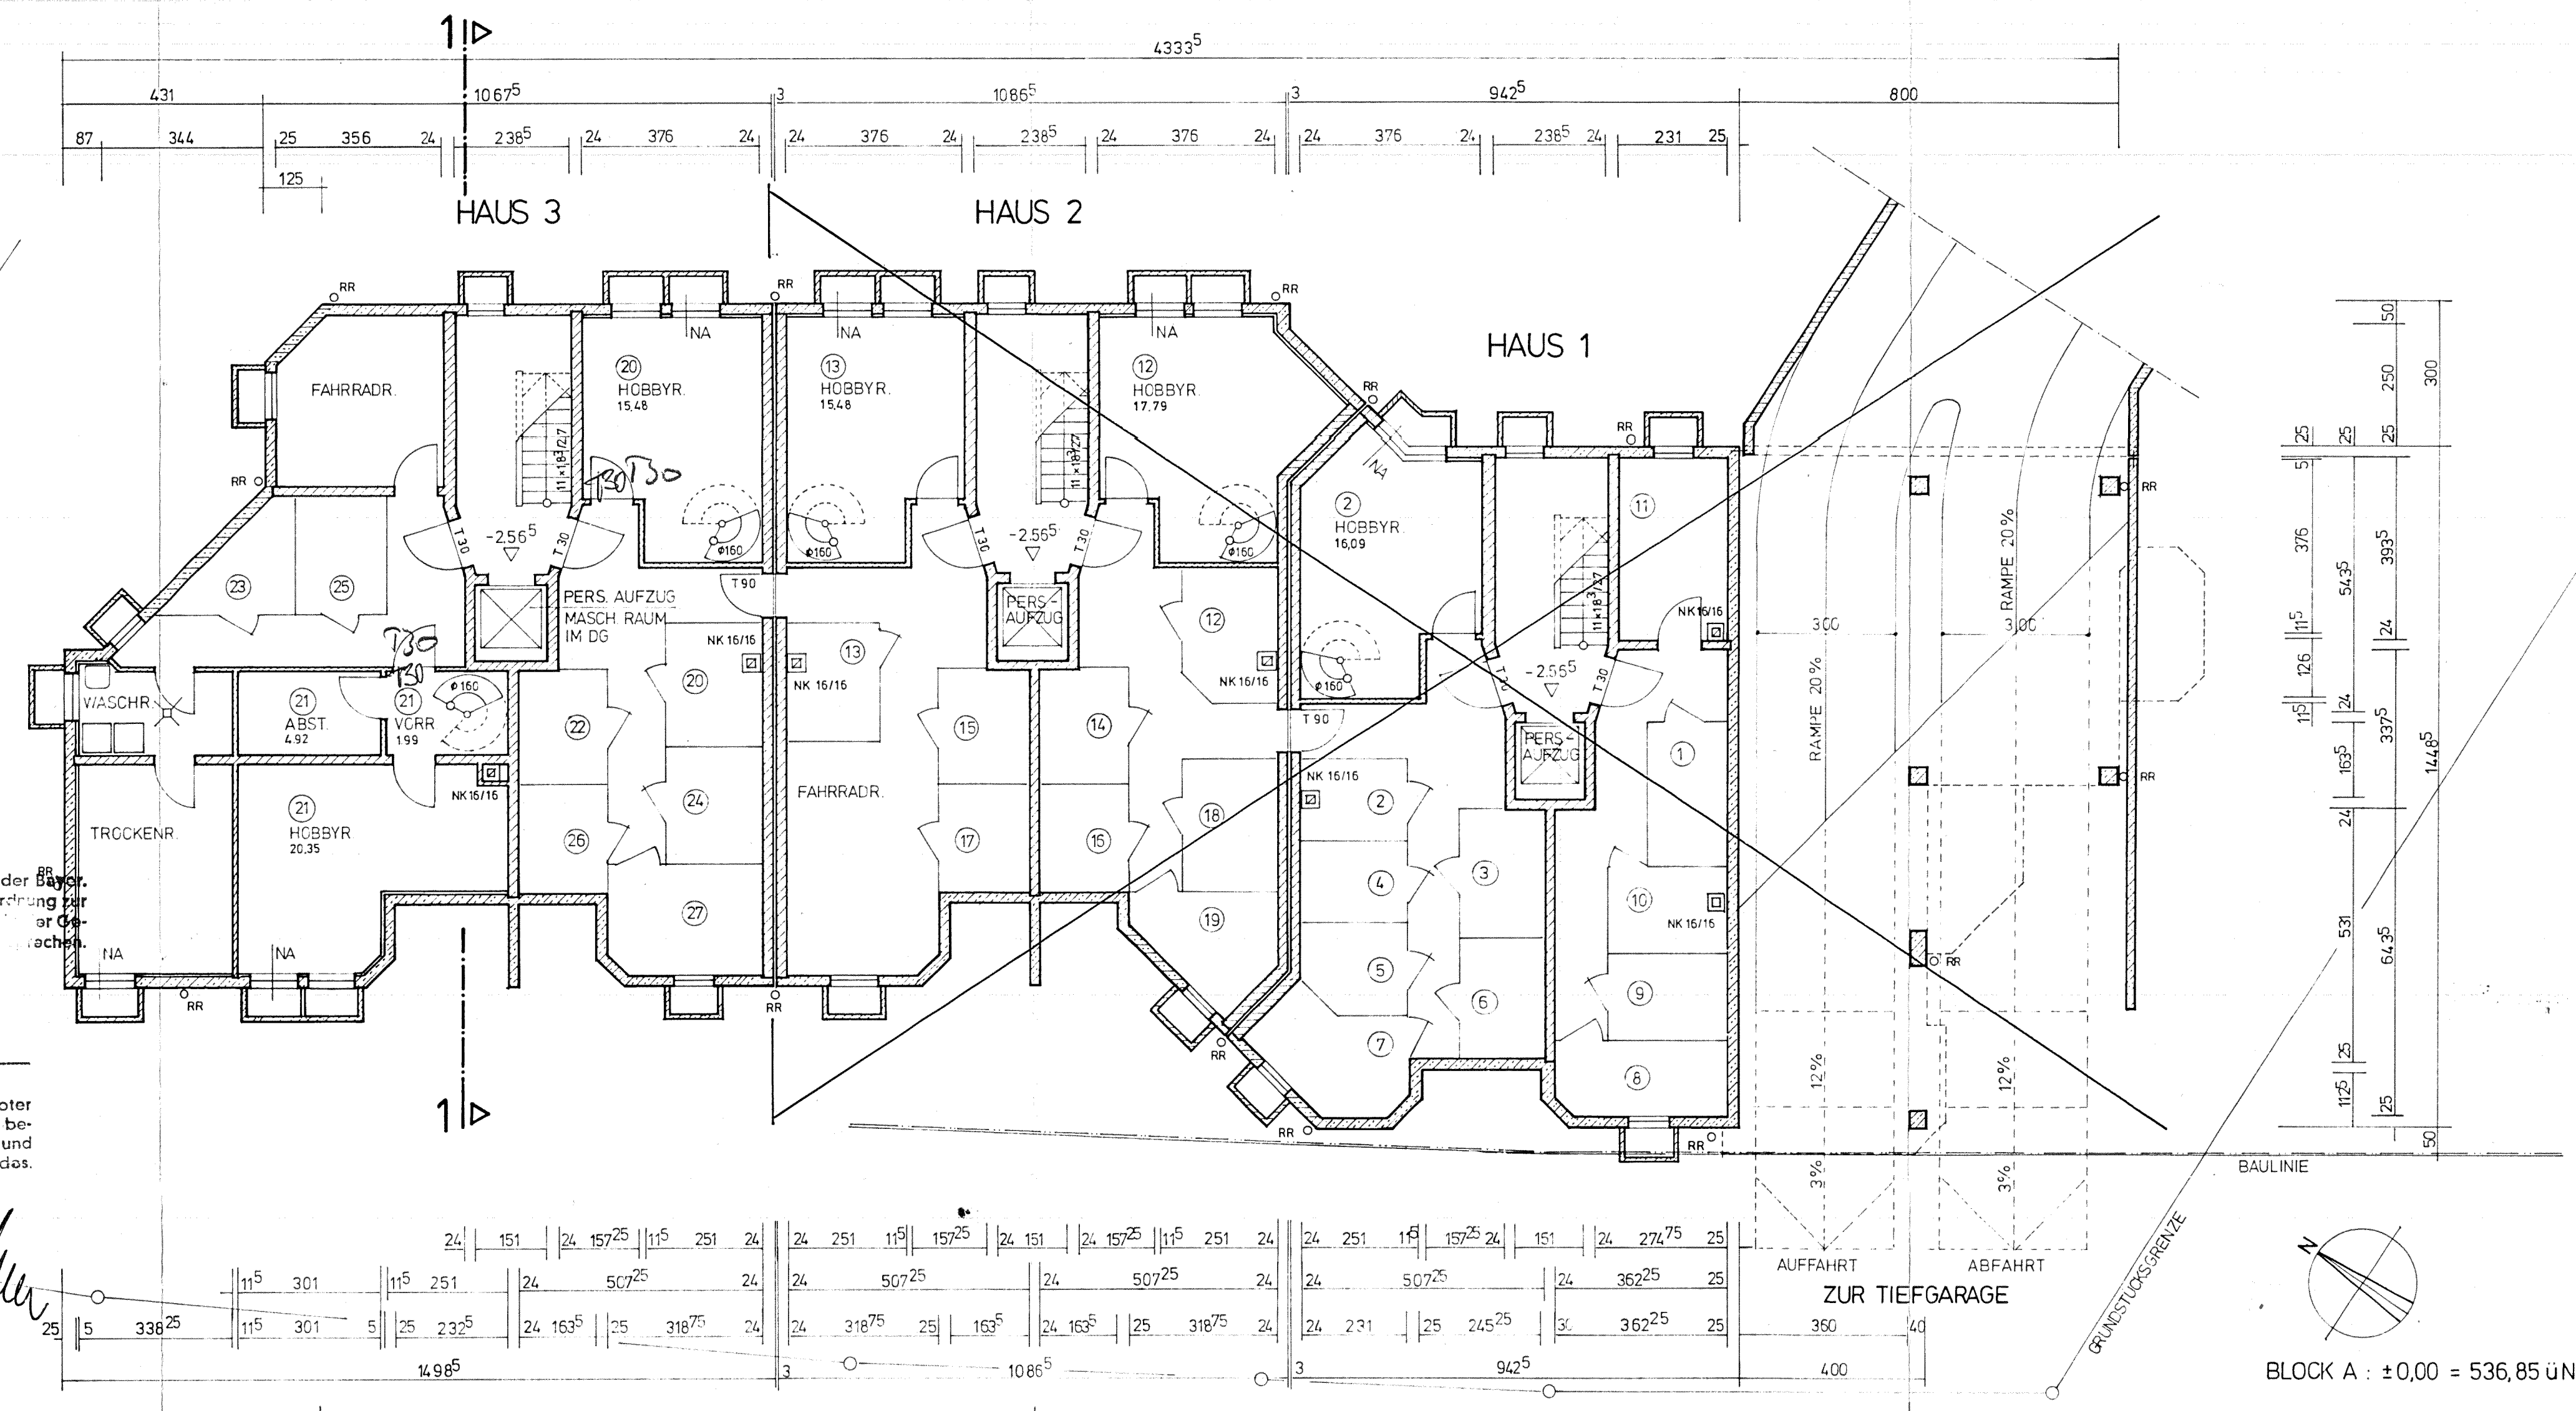

Die Ausführung hat den Vorschriften der Bayer. Bauordnung u. der Durchführungsverordnung für Bayer. Bauordnung in der Fassung der Genehmigung gültigen Bauordnungsstellen zu entsprechen.

LBK/030m Pl. B. B. Nr. 113

Legender Plan ist technisch geprüft.

notwendigen Anordnungen sind mit roter eingetragen. Sie sind genau so zu bein, wie sämtliche übrigen Auflagen und dnungen des beigehefteten Bescheides.

14. 4. 1983

Planungsreferat

St. Planung und Lokalbaukommission

I. A.

DIE NACHBARN, KENNTNIS GENOMMEN UND ZUGESTIMMT:


|                          |               |
|--------------------------|---------------|
| FLNR. 1192, 1192/7, 1194 | FLNR. 1197/6  |
| FLNR. 1196/5             | FLNR. 1197/7  |
| FLNR. 1197/2             | FLNR. 1197/8  |
| FLNR. 1197/3             | FLNR. 1197/9  |
| FLNR. 1197/4             | FLNR. 1197/32 |
| FLNR. 1197/5             |               |

GRUNDEIGENTÜMER:  
**Karl Schmidt OHG.**  
München 75, Großmarkthalle

ANTRAGSTELLER:  
In Vertretung  
**bauhaus münchen**  
8 MÜNCHEN 19, LACHNERSTR. 32, TELEFON 177001

PLANVERFASSER:

**bauhaus münchen**  
GMBH & CO. KÖNIGSBERGSTRASSE 1  
8 MÜNCHEN 19, LACHNERSTR. 32, TELEFON 177001  
NOV. 82

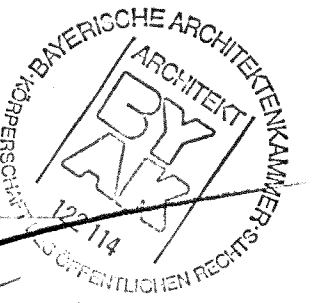

# 1. FERTIGUNG

## OTTOBRUNNER STR. 49

FL. NR. 1196, GEMARKUNG PERLACH

NEUBAU EINER WOHNANLAGE M. TIEFGARAGE

BLOCK (A), HAUS (3)

ANTRAGSTELLER:  
BAUHERRENGEMEINSCHAFT OTTOBRUNNER STR. 49  
VERTRETEN DURCH:

**bauhaus münchen**  
GMBH & CO. KG, LACHNERSTR. 32, 8000 MÜNCHEN 19, TEL. 17 70 01

GRUNDRISS KELLERGEOSCHS M 1:100

Planungsreferat  
15.12.82 10740/3  
Hauptabteilung E

**Genehmigt**  
gemäß Bescheid vom 02.05.83

Die im Plan von amtswegen mit roter Tinte erfolgten Eintragungen und Einschreibungen sind genau zu beachten. Sie sind ebenso Inhalt dieser Genehmigung wie sämtliche übrigen Anordnungen und Auflagen des gleichzeitig für diese Vorhaben(n) übermittelten Baubewilligungsbescheides.

Landeshauptstadt München - Referat für Stadtplanung und Bauordnung  
- Hauptabteilung II - Lokalbau



127817