


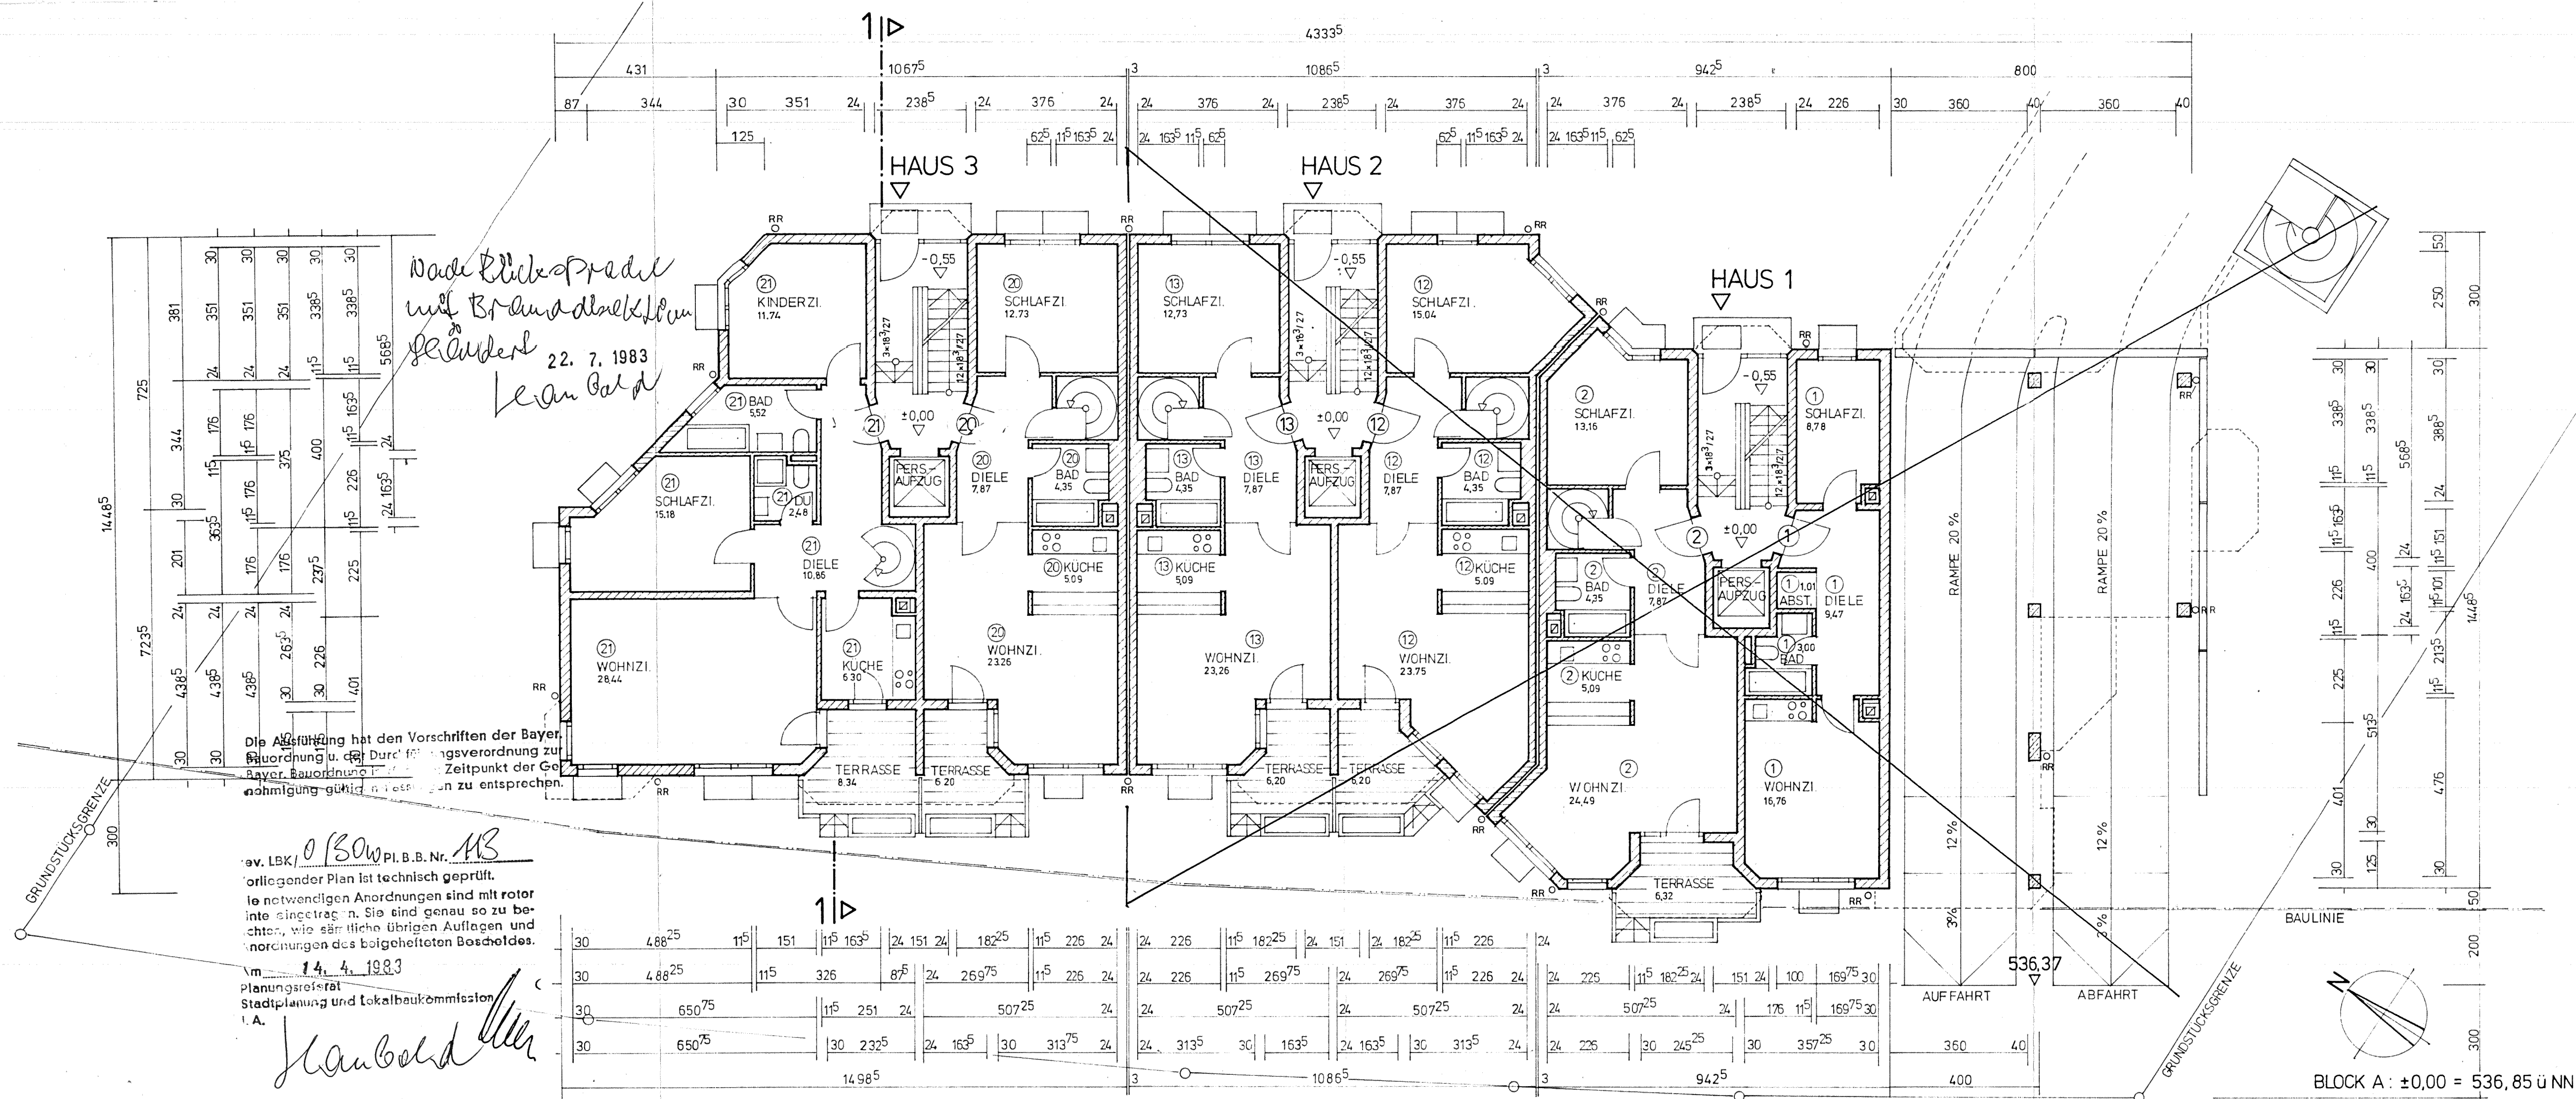

DIE NACHBARN, KENNTNIS GENOMMEN UND ZUGESTIMMT.

FL NR 1192, 1192/7, 1194

FL NR 1197/6

FL NR 1196/5

FL NR 1197/7

FL NR 1197/2

FL NR 1197/8

FL NR 1197/3

FL NR 1197/9

FL NR 1197/4

FL NR 1197/32


FL NR 1197/5

GRUNDEIGENTÜMER:
Karl Schmidt OHG.
München 75, Großmarkthalle

ANTRAGSTELLER:
In Vertretung
bauhaus münchen
GMBH & CO KOMMANDITGESELLSCHAFT
8 MÜNCHEN 19, LACHNERSTR. 32, TELEFON 17 70 01

PLANVERFASSER:

bauhaus münchen
GMBH & CO KOMMANDITGESELLSCHAFT
8 MÜNCHEN 19, LACHNERSTR. 32, TELEFON 17 70 01
NOV. 82

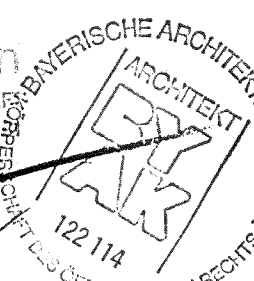

1. FERTIGUNG

OTTOBRUNNER STR. 49

FL. NR. 1196, GEMARKUNG PERLACH

NEUBAU EINER WOHNANLAGE ~~M. TIEFGARAGE~~

BLOCK (A), HAUS (3)

ANTRAGSTELLER:
BAUHERRENGEMEINSCHAFT OTTOBRUNNER STR. 49
VERTRETEN DURCH:

bauhaus münchen
GMBH & CO KG, LACHNER STR. 32, 8000 MÜNCHEN 19, TEL. 17 70 01

GRUNDRISS ERDGESCHOSS M 1:100

Planungsreferat
15.12.82 10740/3
Hauptabteilung I

Genehmigt
gemäß Bescheid vom 02.05.83

Die im Plan von amtswegen mit roter Tinte erfolgten Eintragungen und Einschreibungen sind genau zu beachten. Sie sind ebenso Inhalt dieser Genehmigung wie sämtliche übrigen Auflagen und Anordnungen des gleichzeitig für diese Plannummer(n) übermittelten beigehefteten Bescheides.

Landeshauptstadt München - Referat für Stadtplanung und Lokalbaukommission
- Hauptabteilung II - Lokalbau

127917