


K O P I E

B

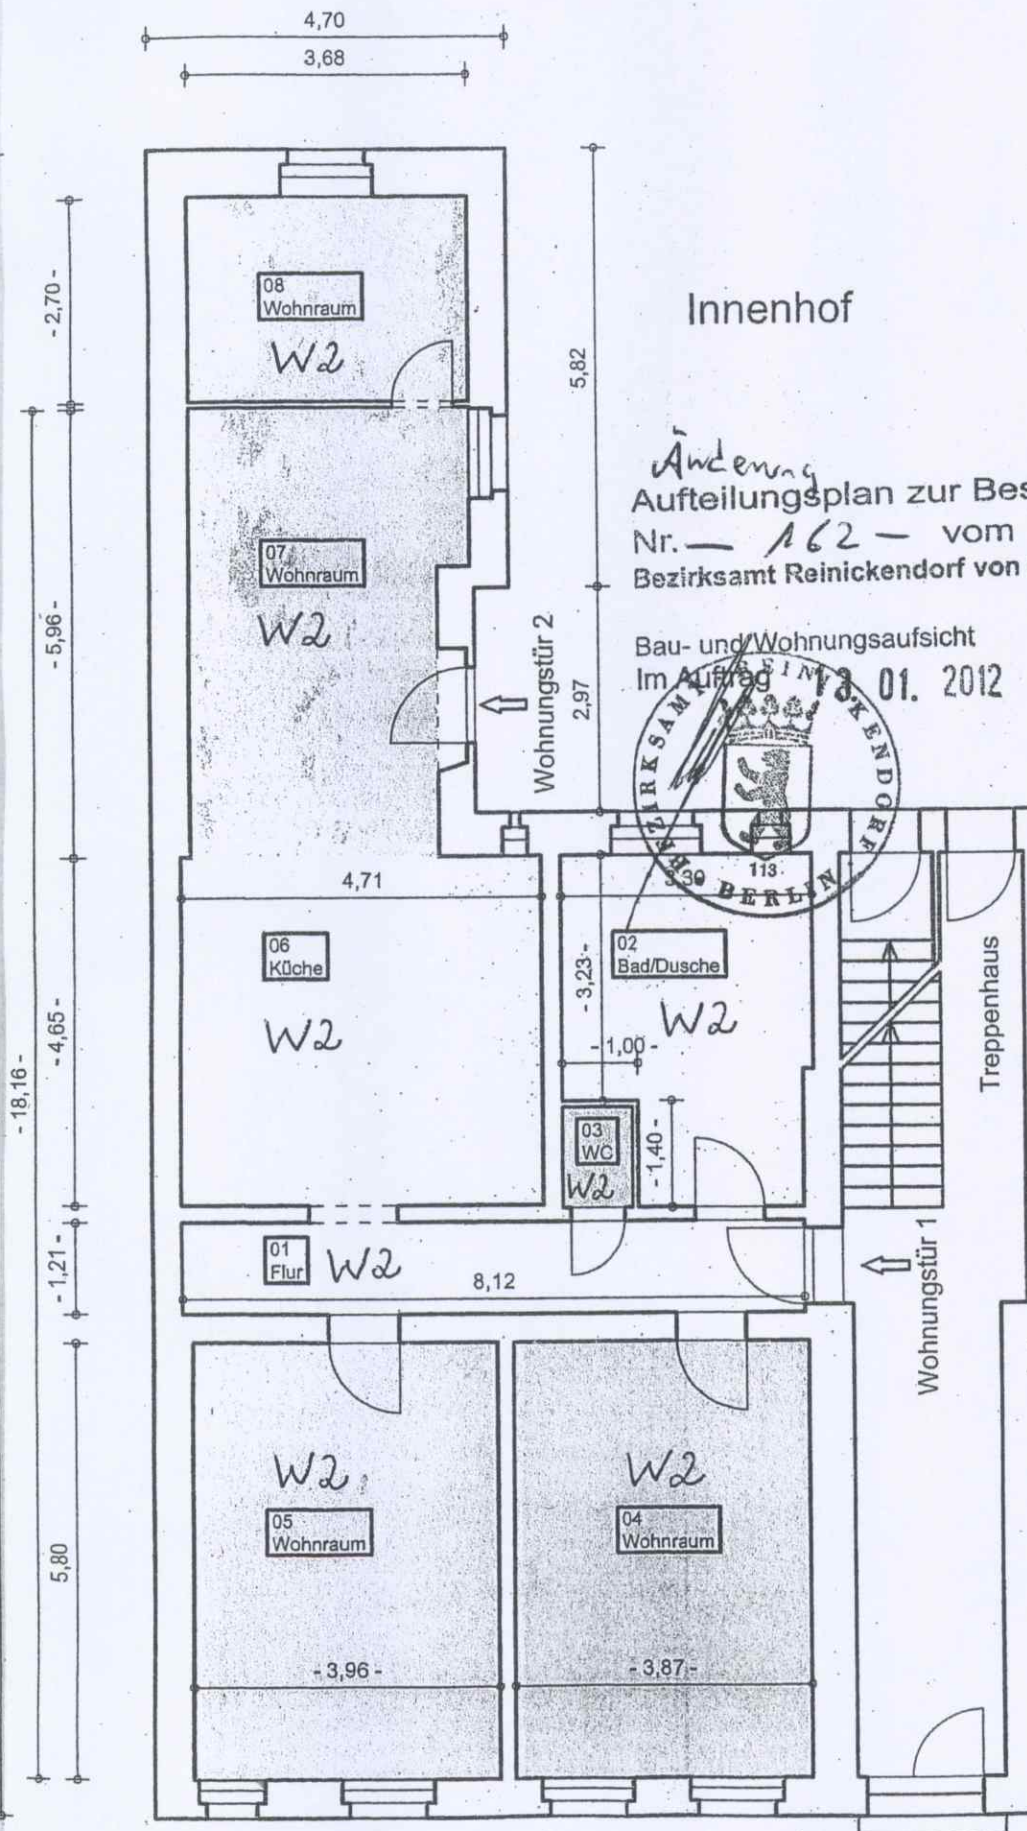

Änderung
Aufteilungsplan zur Bescheinigung
Nr. — 162 — vom 31.01.1995
Bezirksamt Reinickendorf von Berlin

Bau- und Wohnungsaufsicht
Im Auftrag 13.01.2012



Hausotterstraße