


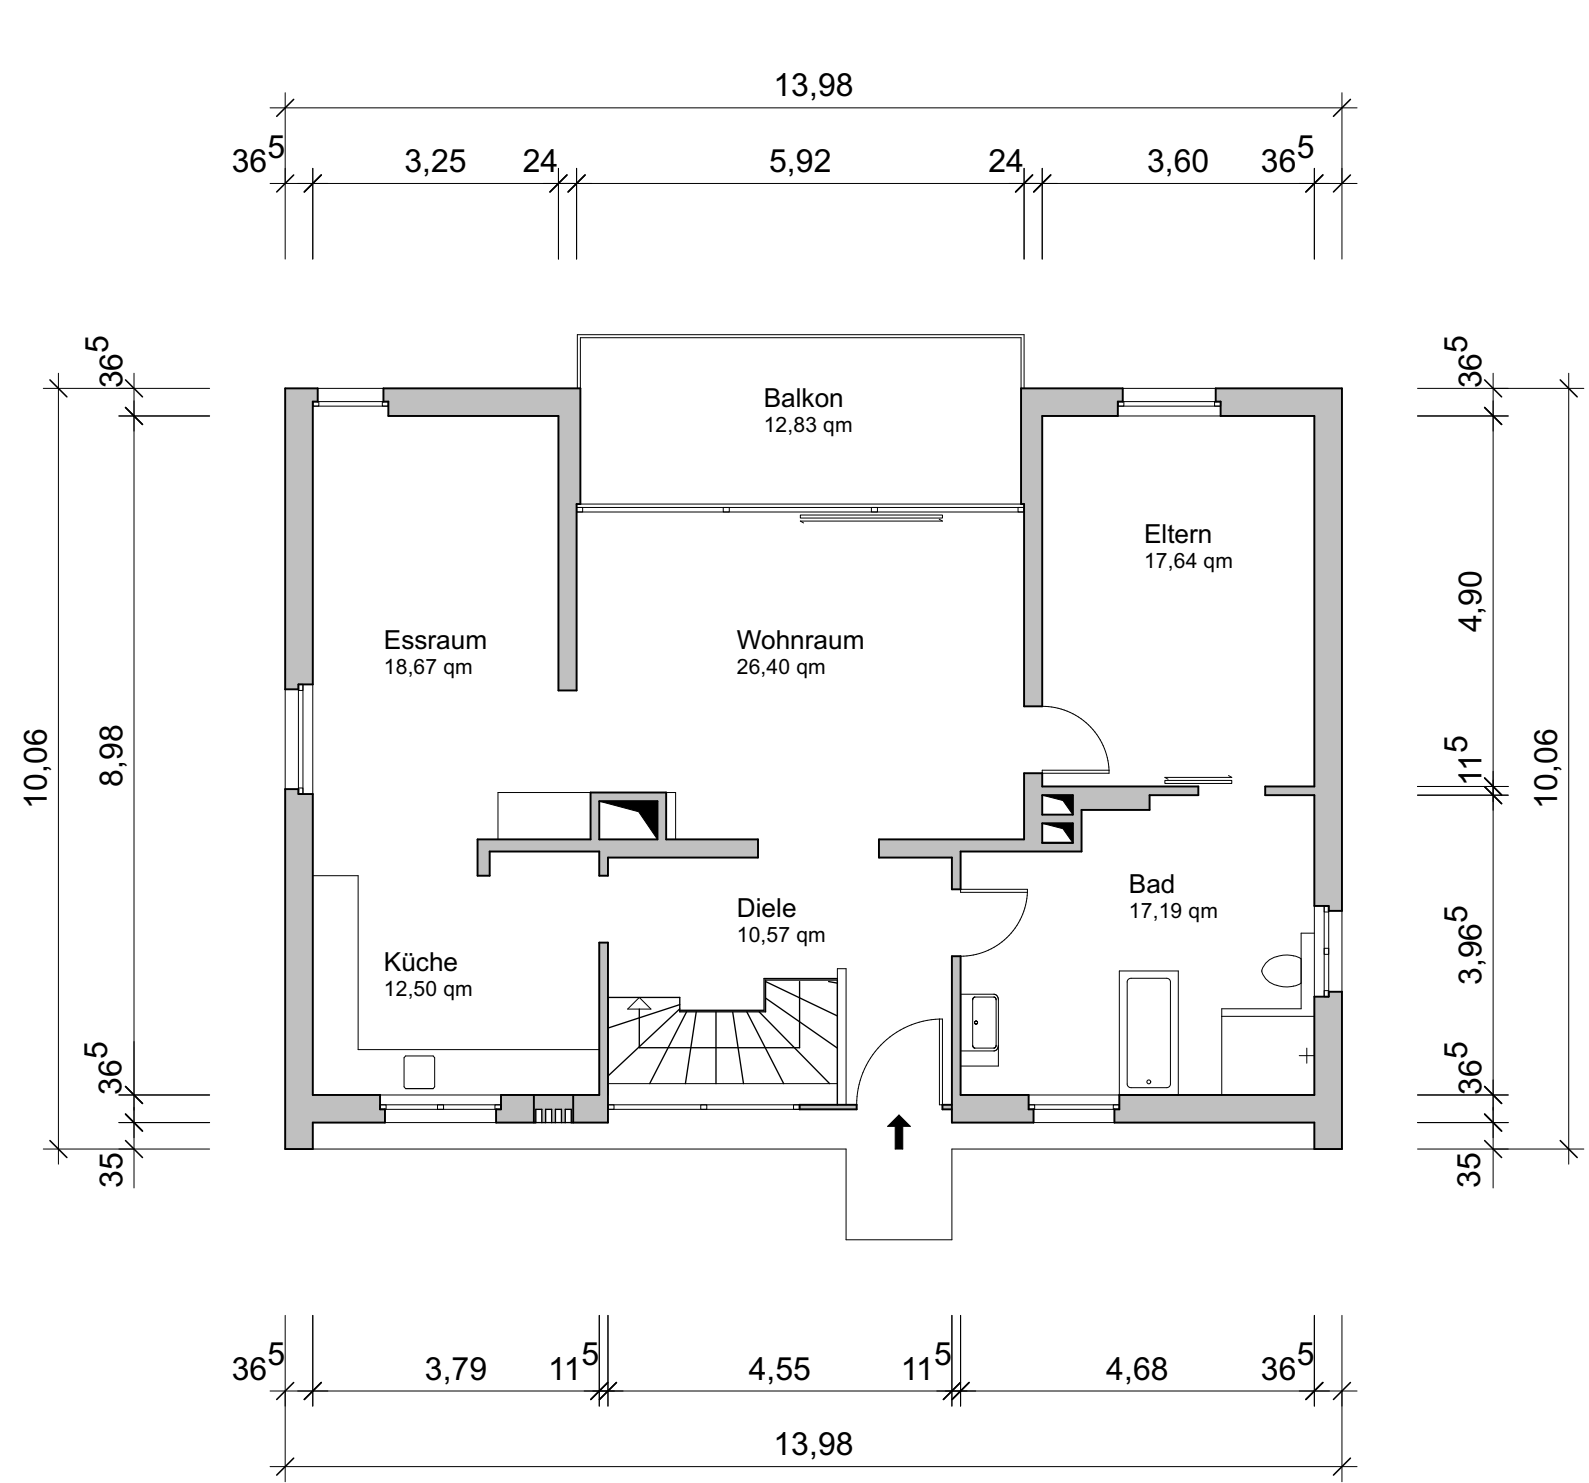

04.02.2026

Projekt		Planinhalt	
Einfamilienhaus		Bestandsplan	
Mühlthalweg 56		Gez.	Format
41844 Wegberg		AP	DIN A3
Grundriss Erdgeschoss		Datum gez.	
		04.02.2026	
Auftraggeber		Maßstab	
Birgit Elliott, Elliott Immobilien		1:100	
Mühlthalweg 56		Dateiname	
41844 Wegberg		mühlthalweg 56.vwx	
Anke Piepenstock - Architektin AKNW			
Weißenburgstrasse 48 - 50670 Köln			
Tel. 0221-29871023 - 0163-7498272			