


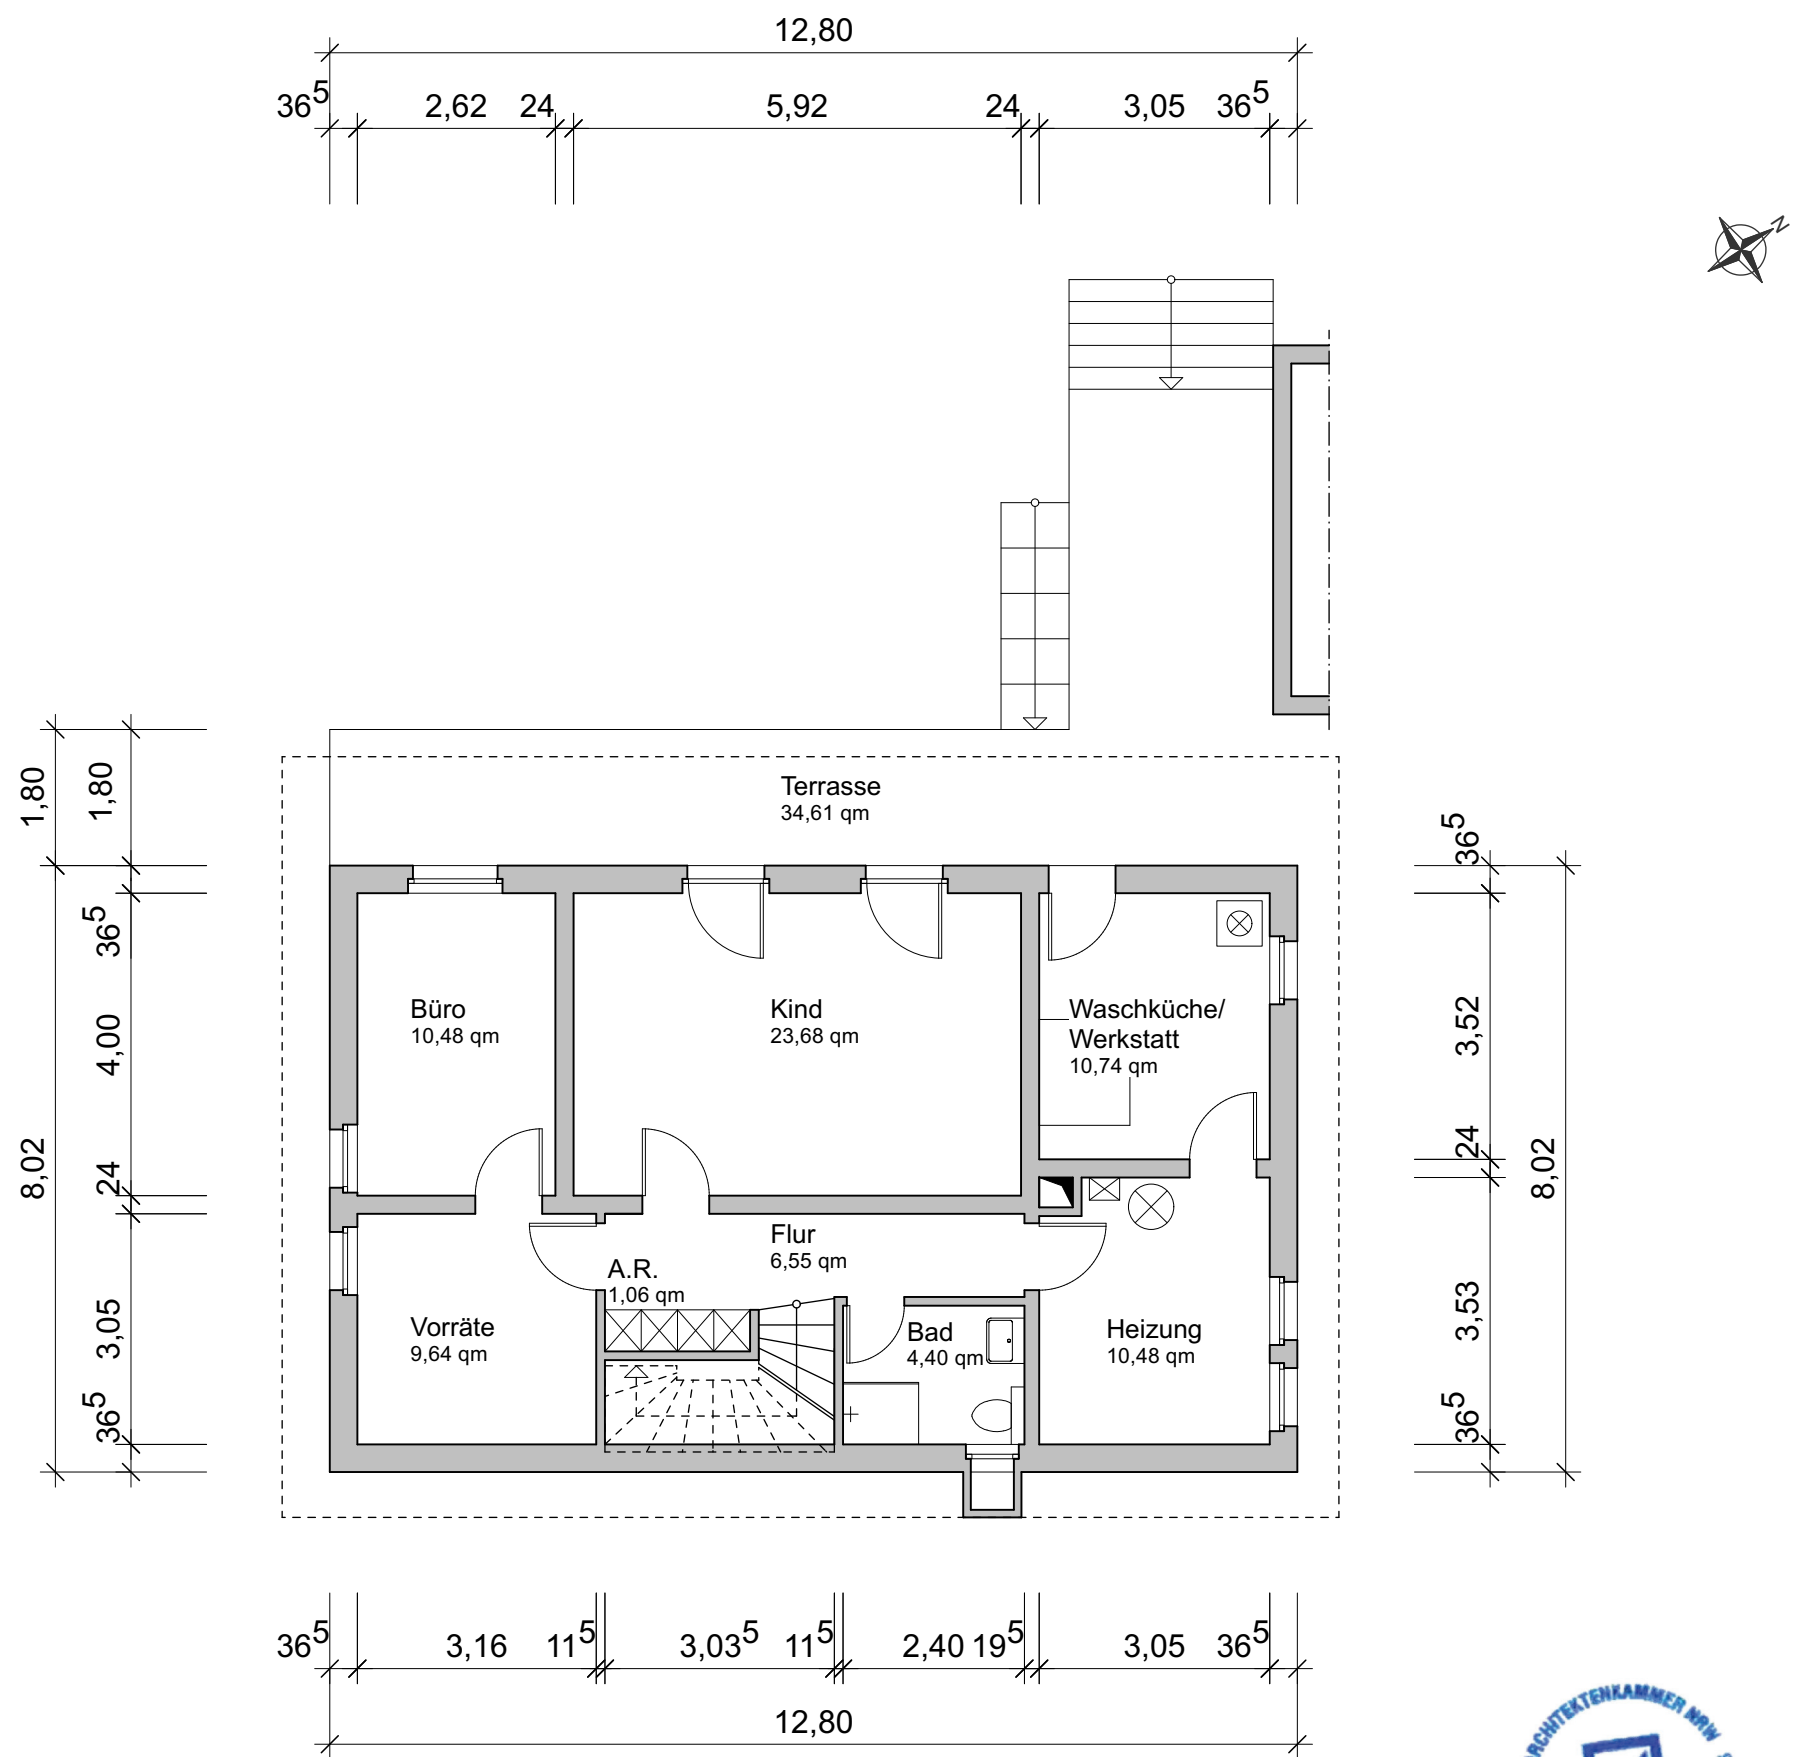

04.02.2026

Projekt	Planinhalt	
Einfamilienhaus Mühlthalweg 56 41844 Wegberg Grundriss Untergeschoss	Bestandsplan	
	Gez.	Format
	AP	DIN A3
	Datum gez. 04.02.2026	
Auftraggeber	Maßstab	
Birgit Elliott, Elliott Immobilien	1:100	
Mühlthalweg 56	Dateiname	
41844 Wegberg	mühlthalweg 56.vwx	
Anke Piepenstock - Architektin AKNW		
Weißenburgstrasse 48 - 50670 Köln		
Tel. 0221-29871023 - 0163-7498272		