


Anlage 6: Grundrisse

Seite 2 von 3

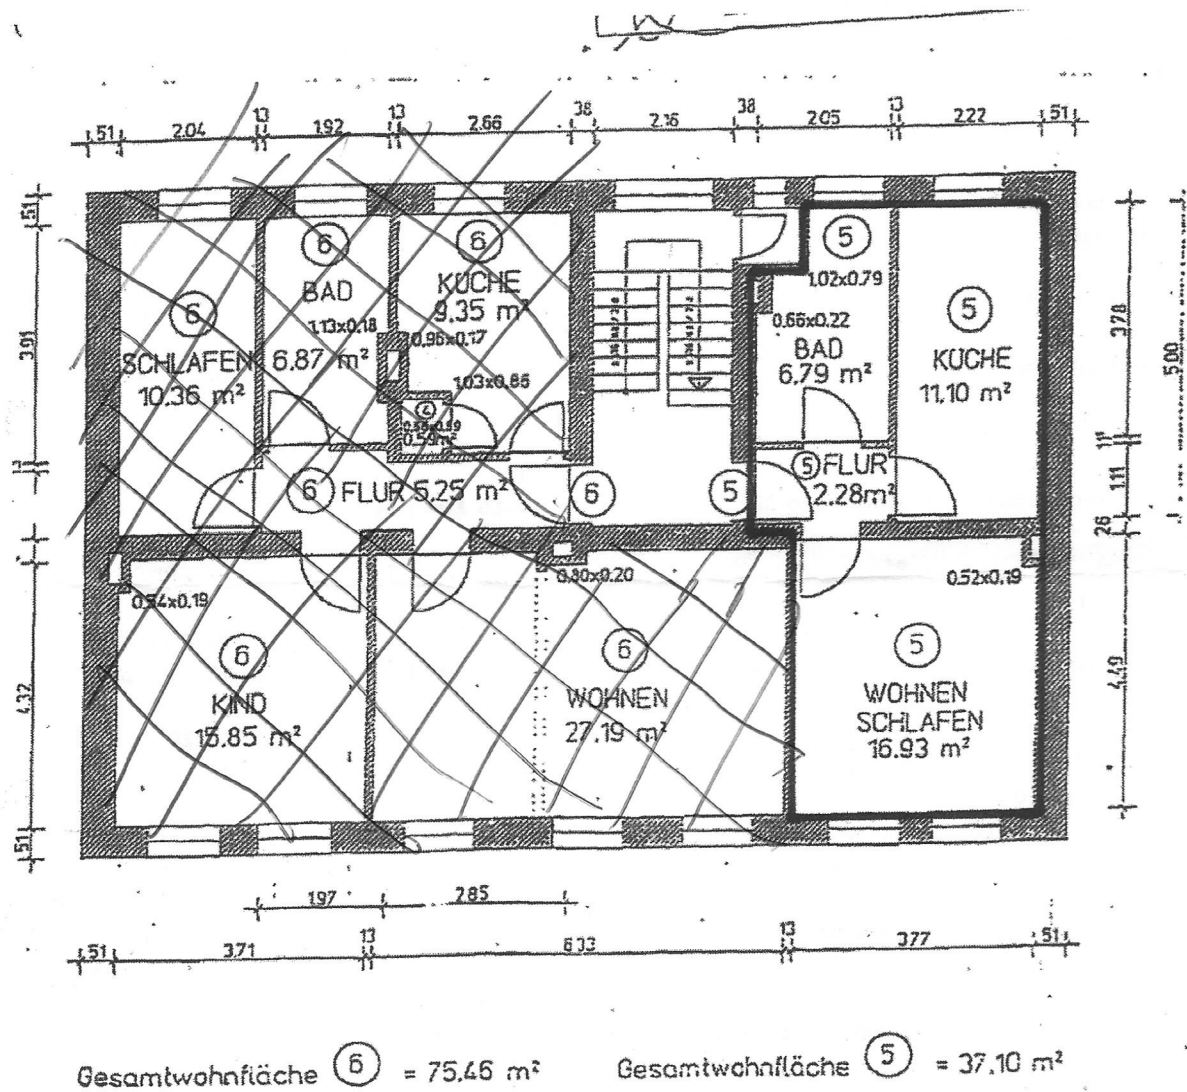

Grundriss 2. Obergeschoss mit Kennzeichnung des zu bewertenden Wohnungseigentums
(Quelle: Teilungserklärung)