


Abgesenkter Spitzboden
HomeWay GREEN for MEDIA für 5 Teilnehmer
SAT Antenne mit Mast - Astra für 6 Teilnehmer

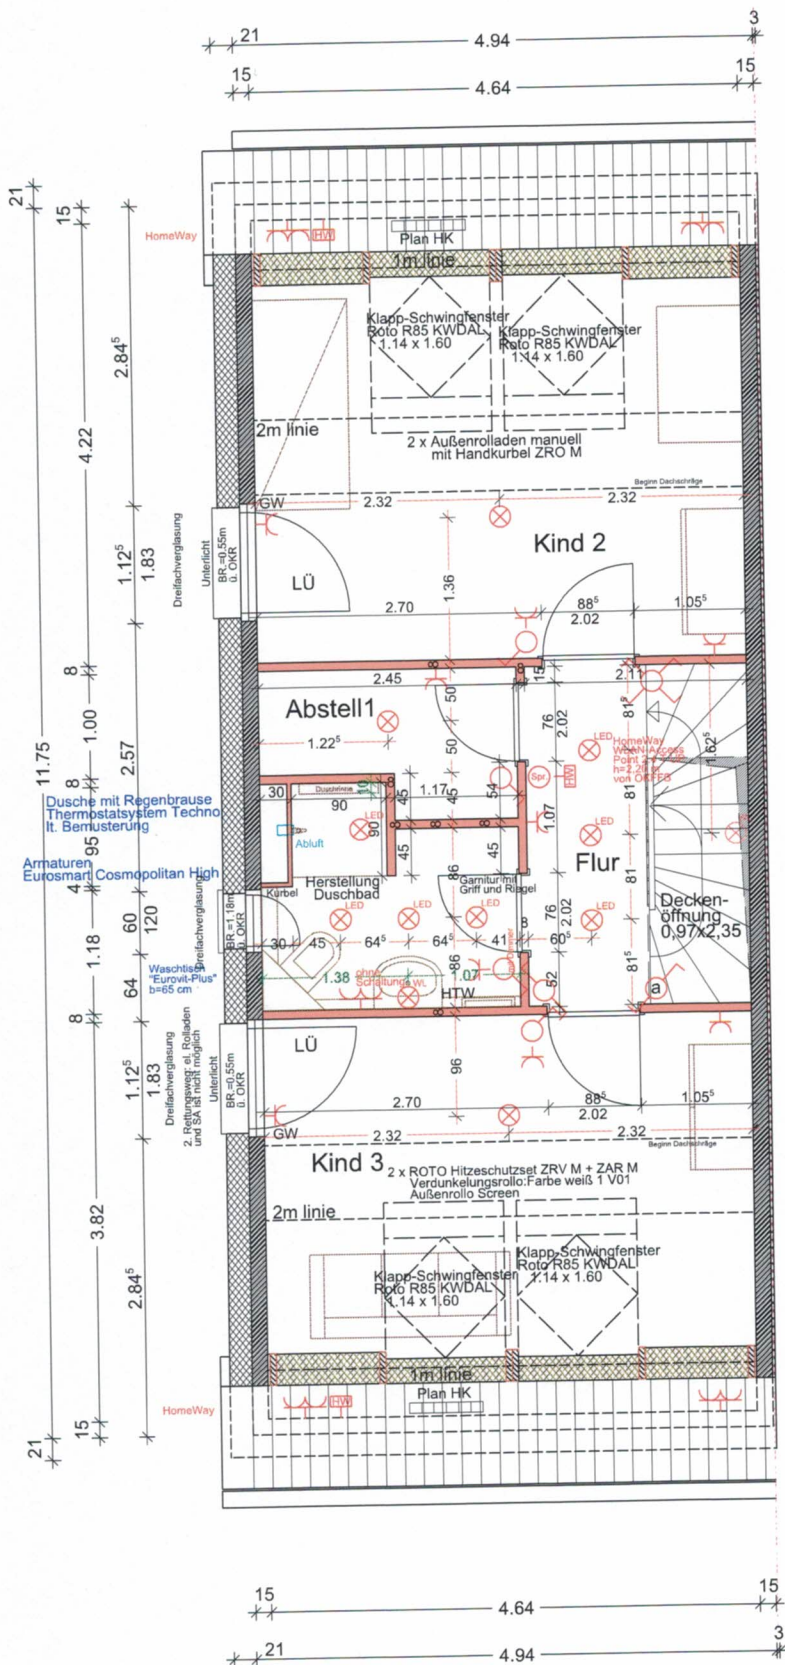

LEGENDE

Legende Elektro:

- Steckdose
- Doppelsteckdose
- Unterputzdose/Leerrohr
- SAT Dose
- Elektroherd
- Spülmaschine
- Kühlschrank
- Dunstabzug
- Brennstelle
- Niedervolt-Spot-Lights
- Wandlampe
- Ausschalter
- Kontrollschalter
- Serienschalter
- Jalousieschalter
- Wechselschalter
- Klingeltaster
- Kreuzschalter
- Sprechstelle
- Unterverteilung

Legende Sonstiges:

- HK=Heizkörper
- HTW=Handtuchwärmer
- BEL=Bodeneinlauf
- BR=Brüstung
- OKR=Oberkante Decke
- UKD=Unterkante Decke
- DD=Deckendurchbruch
- WDB=Wanddurchbruch
- GF=Grundfläche
- LÜ= Fensterlüfter
- AZ=Aussenzapfstelle
- BF=Bodenfliesen
- WF=Wandfliesen
- SA=Sicherheitsgriff abschließbar
- GW=Gurtwickler
- RM=elektr. Rollladenantrieb mit Jalousieschalter

Fenster und Türhöhen sind Rohbaumass

- Ausstattung
- Eingangstürmodell: C
- Innentüren: Weißlack
- Türgriffe: Rosina R
- Treppenstufen: Buche Parkett, keilgezinkt, lamelliert
- Handlauf: Stahlgeländer mit senkr. Füllstäben/Handlauf Holz
- Sanitärobjekte: lt. Bemusterung
- Armaturen: lt. Bemusterung
- Fensterbänke: Marmor-weiß
- Terrassenplatten: Grau
- Fliesen: siehe Bestellung
- Küche: siehe Küchenplan

V1_EH_RE

C		
B		
A		
Index	Datum	Änderung

Projekt:	I
Käufer:	
M=1:50	DACHGESCHOSS
Haus	

Datum: _____ Unterschrift: _____