


Wohnung 1 DG

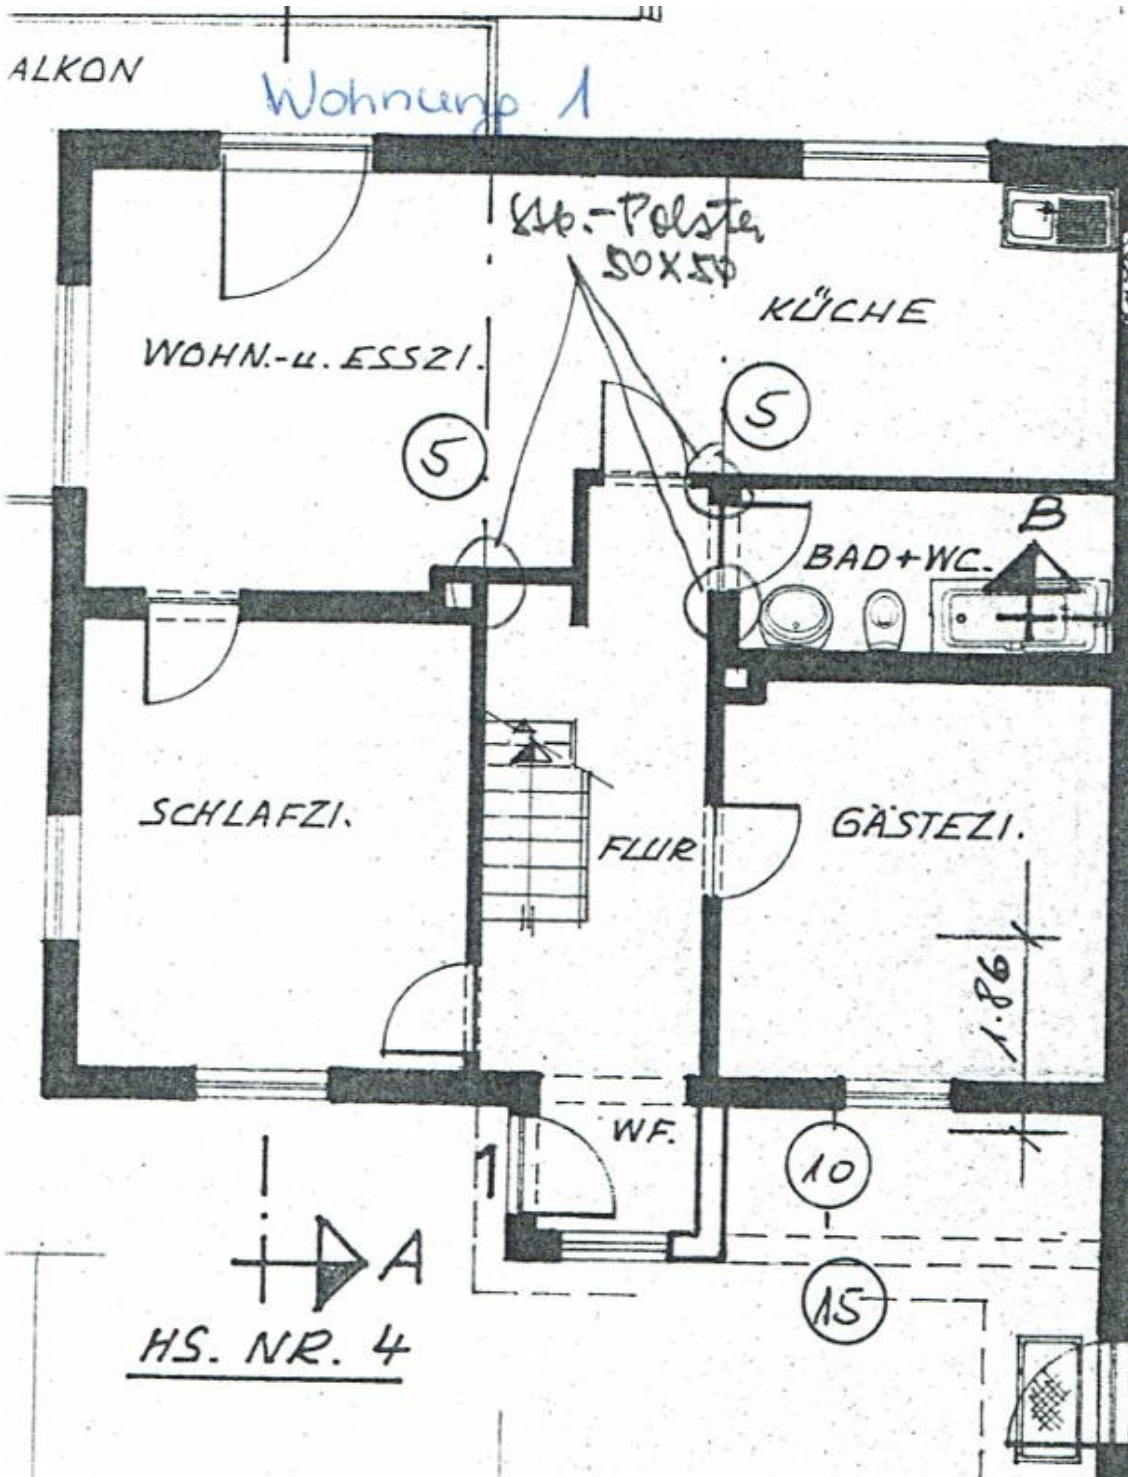

Wohnung 1 EG