





ALKON

Wohnung 1

26 Wohnung 2 26

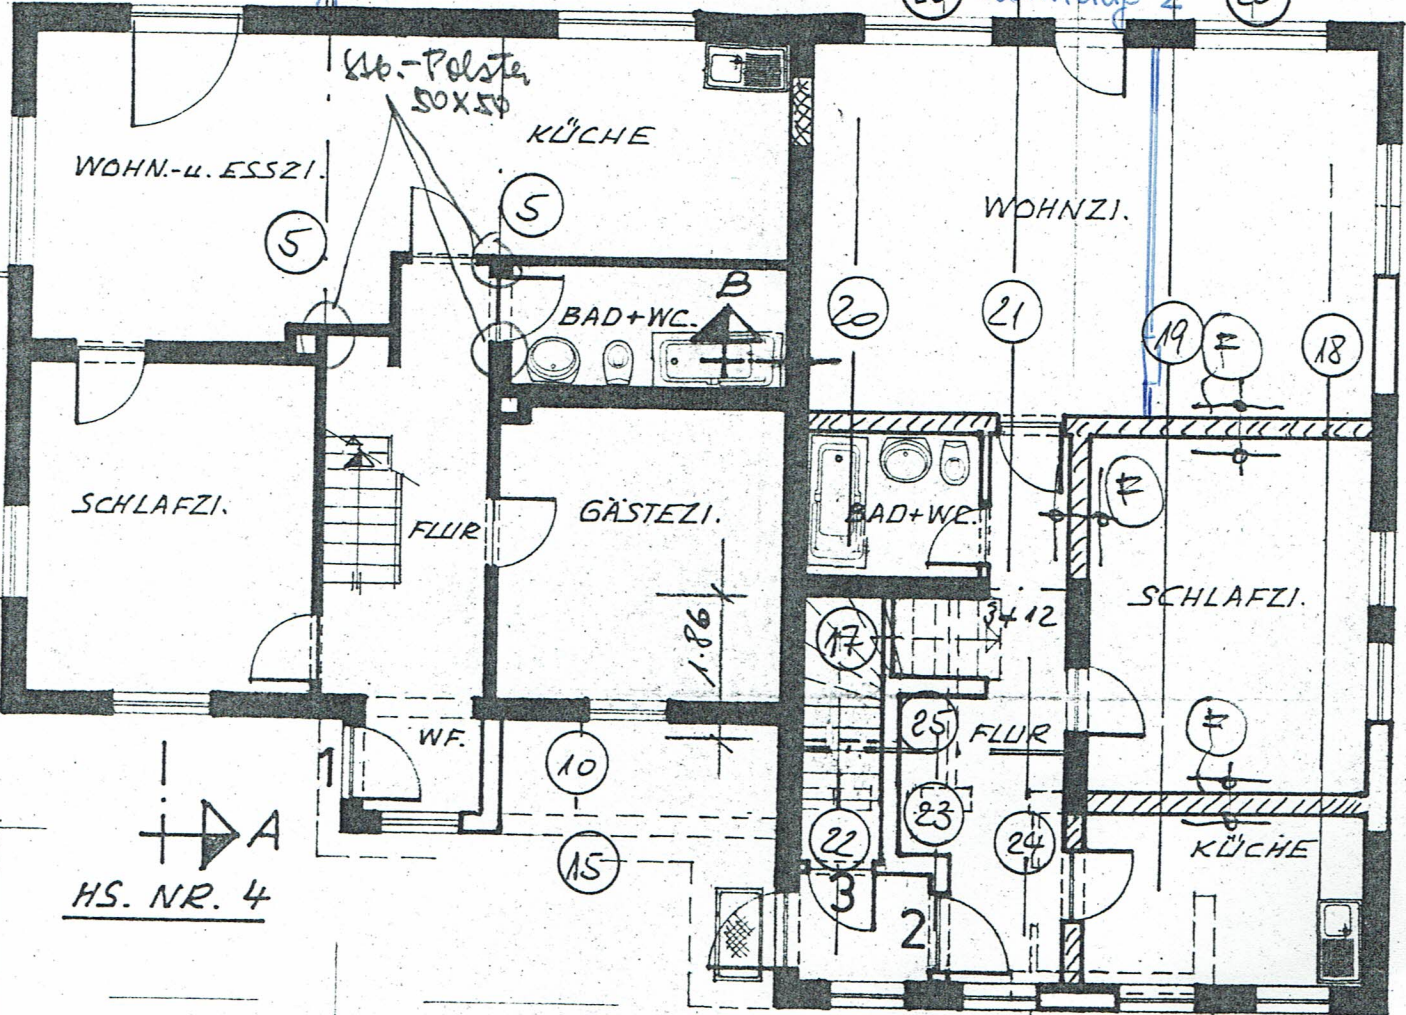

HS. NR. 4

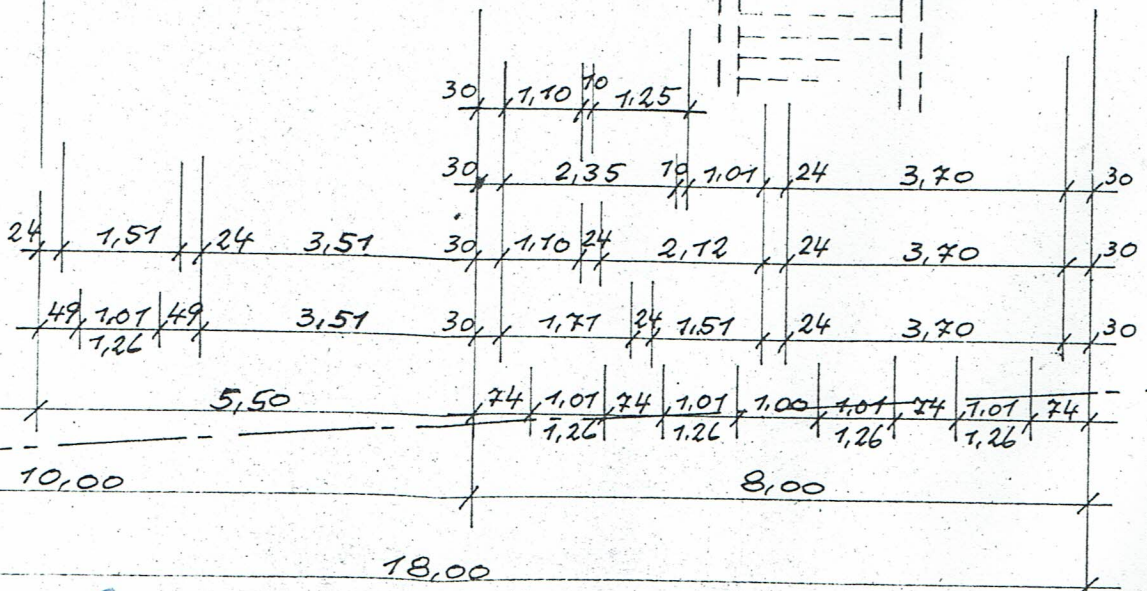

Grundriss Erdgeschoss