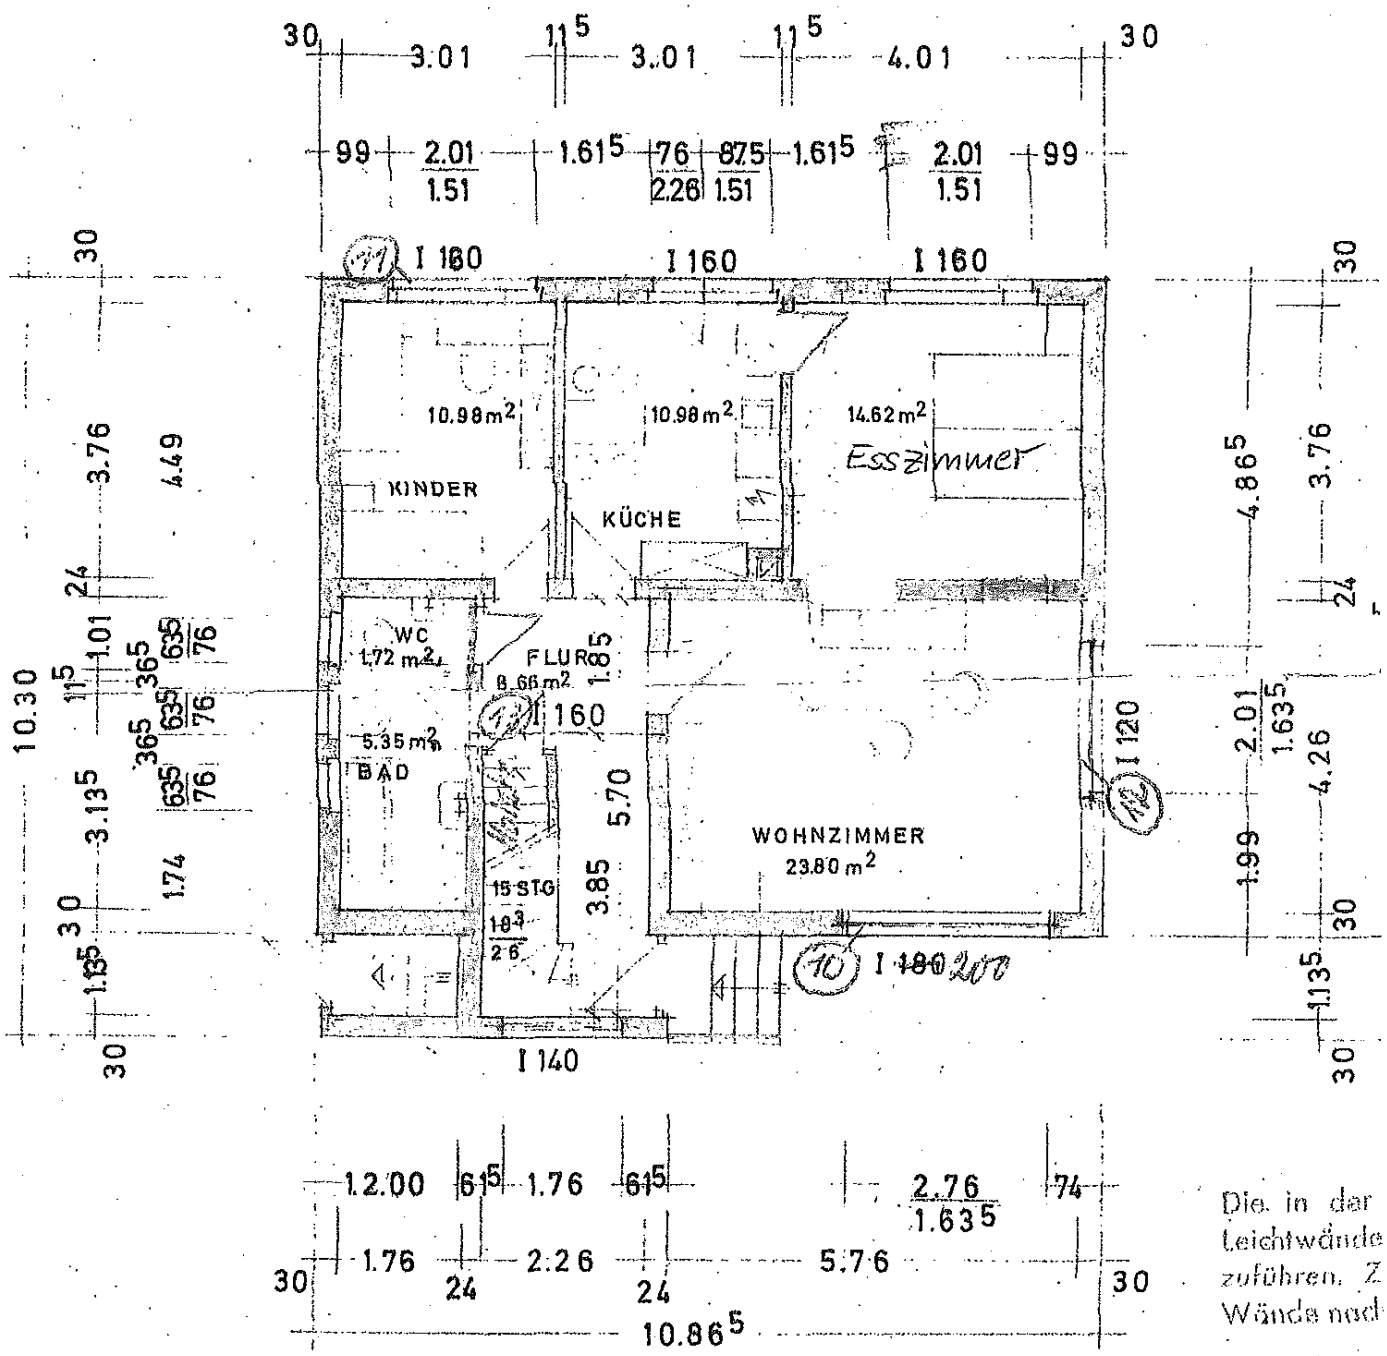

ERDGESCHOSS

Die in der
Leichtwände
zuführen. Z
Wände nad