


30 113⁵ 30 4.26 24 3.76 30
8.86⁵

30 3.26 11⁵ 1.01 11⁵ 3.76 30
1.74 63⁵ 36⁵ 63⁵ 63⁵ 1.11⁵ 1.38⁵ 1.99
76 76 76 1.51

30 3.01 11⁵ 3.01 11⁵ 4.01 30
3.30 30 1.00 20 1.59⁵ 20 1.00 30 2.97
10⁵ 10⁵ 10⁵

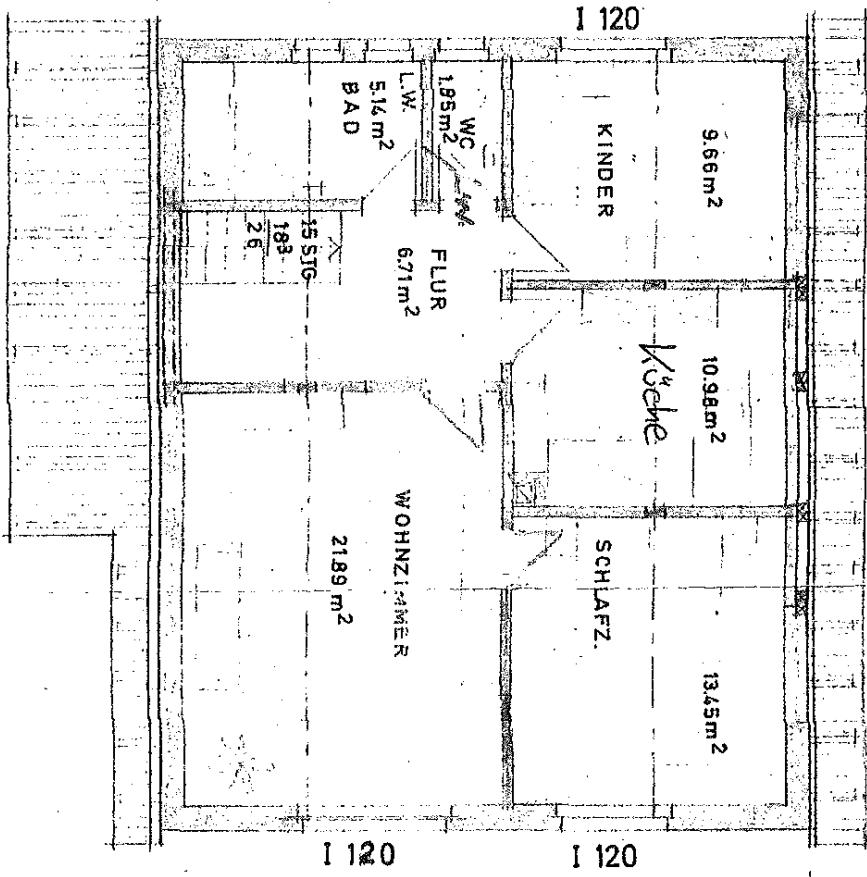


1.99 2.01 1.49 1.38⁵ 1.99
1.63⁵ 1.51 3.76
4.38⁵ 11⁵ 8.86⁵ 30

n der Zeichnung angegebenen
Wände sind nach DIN 4103 aus-
geführt. Zusätzliche Eingezeichnet der
nach DIN 1026 Stück 3 Ziffer 4

DACHGESCHOSS

30 1.88⁵ 11⁵ 2.26 11⁵ 5.88⁵ 30
10.86⁵

Genehmigt
15.06.1965
Mannover

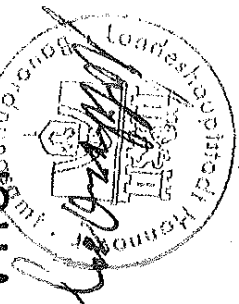

BAUHERR: JOHA

2 LIA NINI