


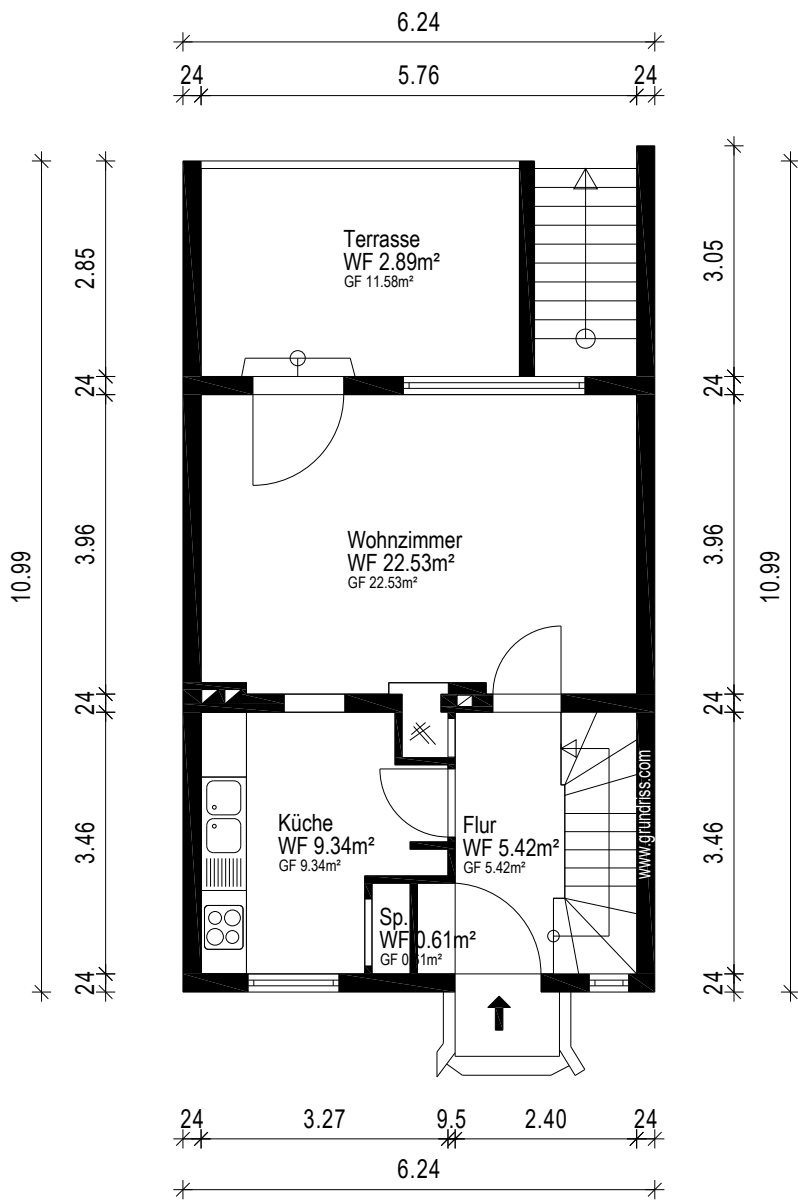

Gebäude EFH		
Ort/Straße 38640 Goslar, Kattenberg 18		
Planinhalt Erdgeschoss		
Maßstab 1:100/A4	Datum 03.12.2025	
Objekt-Nr. -	Plan-Nr. 2	
		Aufmaß - CAD-Service - Flächen