


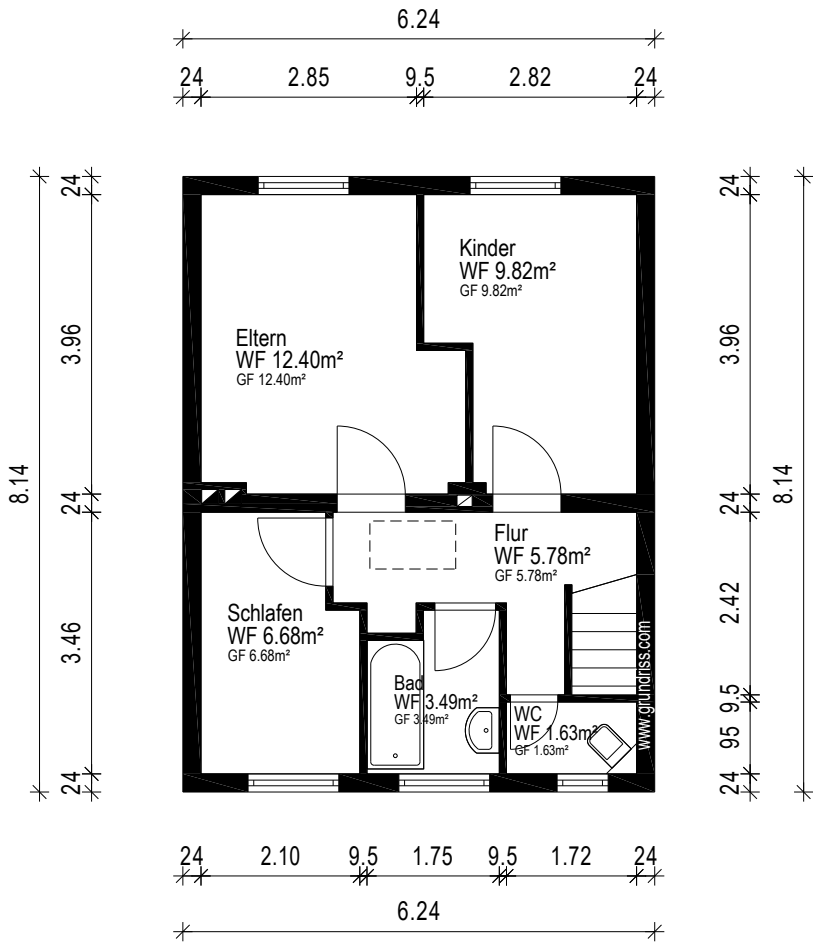

Gebäude EFH		
Ort/Straße 38640 Goslar, Kattenberg 18		
Planinhalt Obergeschoss		 Aufmaß - CAD-Service - Flächen
Maßstab 1:100/A4	Datum 03.12.2025	
Objekt-Nr. -	Plan-Nr. 3	