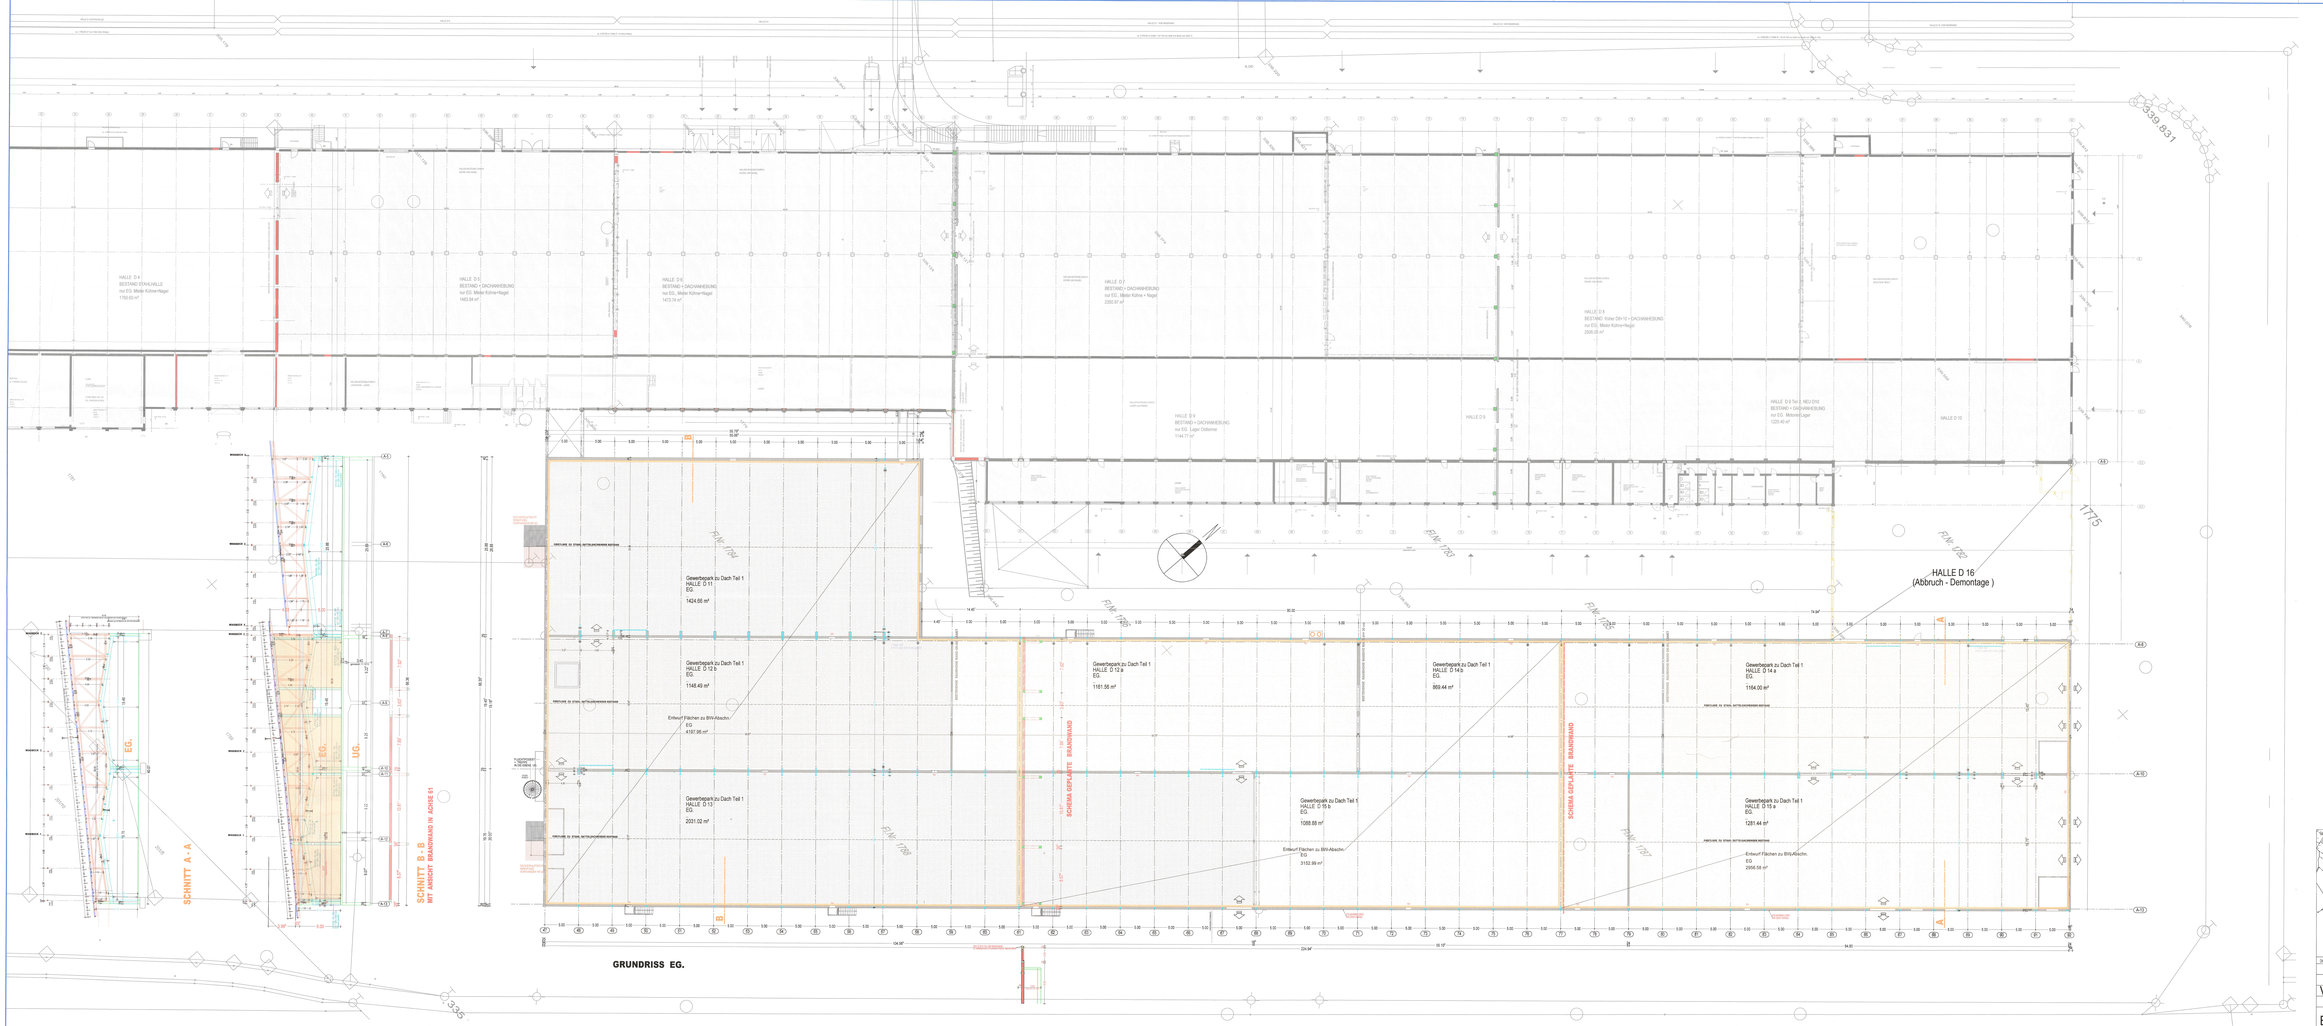
HALLE D 16
(Abbruch - Demontage)
Gewerbepark zu Dach Teil 1
HALLE D 11
EG.
1424.66 m²
Gewerbepark zu Dach Teil 1
HALLE D 12 a
EG.
1148.49 m²
Gewerbepark zu Dach Teil 1
HALLE D 12 b
EG.
1161.56 m²
Gewerbepark zu Dach Teil 1
HALLE D 14 b
EG.
869.44 m²
Gewerbepark zu Dach Teil 1
HALLE D 14 a
EG.
1164.00 m²
Entwurf Flächen zu BWA-Abschn.
EG
4187.96 m²
Gewerbepark zu Dach Teil 1
HALLE D 13
EG.
2031.02 m²
Gewerbepark zu Dach Teil 1
HALLE D 15 b
EG.
1088.88 m²
Entwurf Flächen zu BWA-Abschn.
EG
3132.99 m²
Gewerbepark zu Dach Teil 1
HALLE D 15 a
EG.
1281.44 m²
Entwurf Flächen zu BWA-Abschn.
EG
2996.58 m²
SCHEMA GEPLANTE BRANDWAND
SCHEMA GEPLANTE BRANDWAND
FIRSTLINIE ZU STAHL NETTOLÄNGENMASS BEFINDET