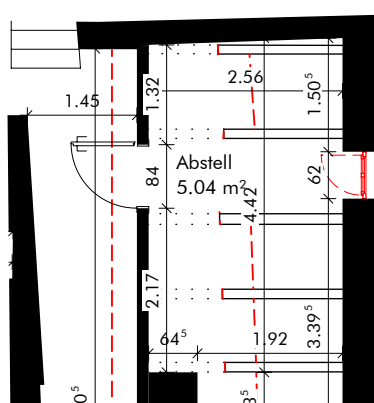
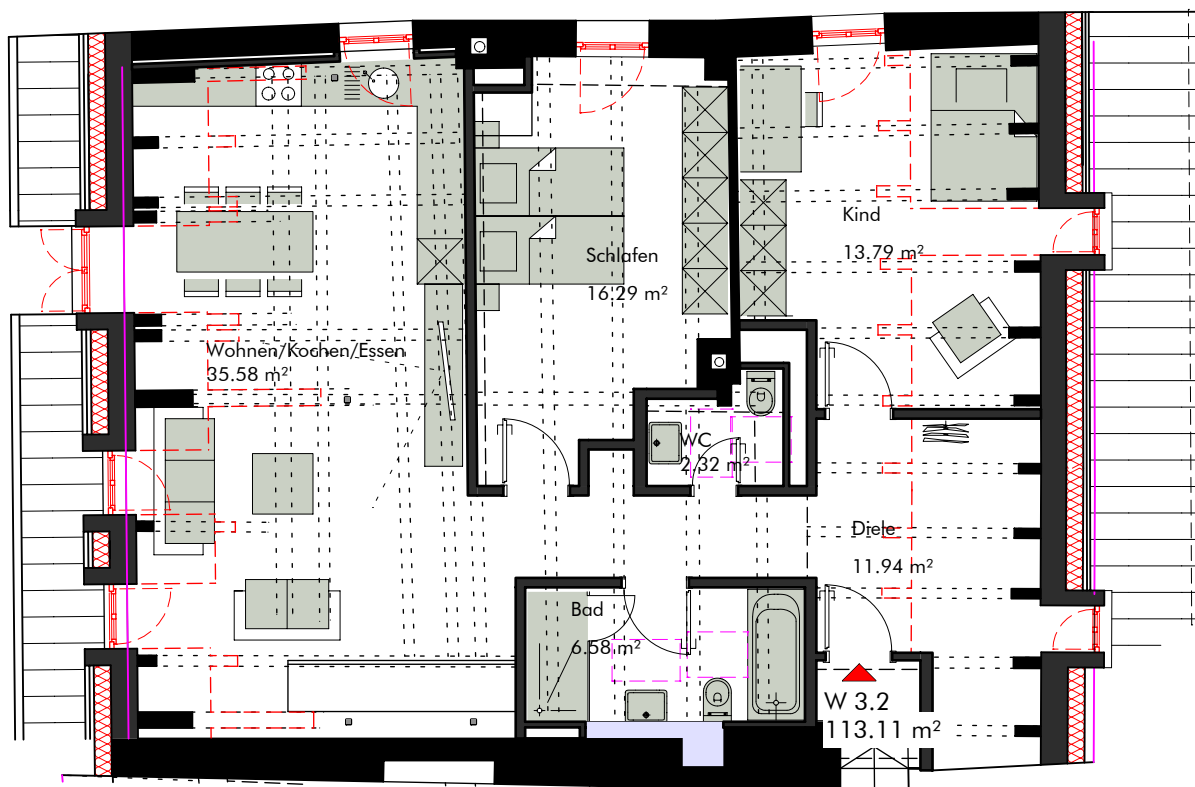


Projekt Engelburgergasse 17 in Regensburg	ProjektNr. 0499	Bauteil	Masstab 1/100	Plotdatum 20.08.2025	CAD-PL.Nr. 339
Architekt beta-planungsteam-gmbH gutenbergstraße 5c / 93051 regensburg Tel: 0941/5041-033 Fax: 0941/5041-381 info@beta-planungsteam.de	Planinhalt Bestandsplan Grundriss Obergeschoss III Wohnung 3.2	Planbezeichnung W_B_E03_W3.2	Bearbeiter nm	Index	
		☐ Vorabzug	☐ Freigabe		