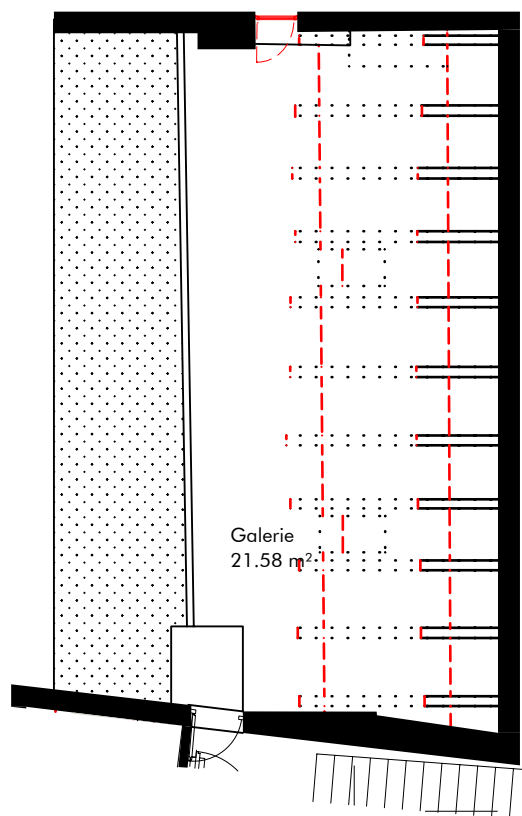


Projekt Engelburgergasse 17 in Regensburg	ProjektNr. 0499	Bauteil	Masstab 1/100	Plotdatum 20.08.2025	CAD-PL.Nr 340
BETA planungsteam-gmbh Architekt beta-planungsteam-gmbH gutenbergsstraße 5c / 93051 regensburg Tel: 0941/5041-033 Fax: 0941/5041-381 info@beta-planungsteam.de	Planinhalt Bestandsplan Grundriss Obergeschoss IV Wohnung 3.2		Planbezeichnung W_B_E04_W3.2		Bearbeiter nm
			☐ Vorabzug ☐ Freigabe		Index