


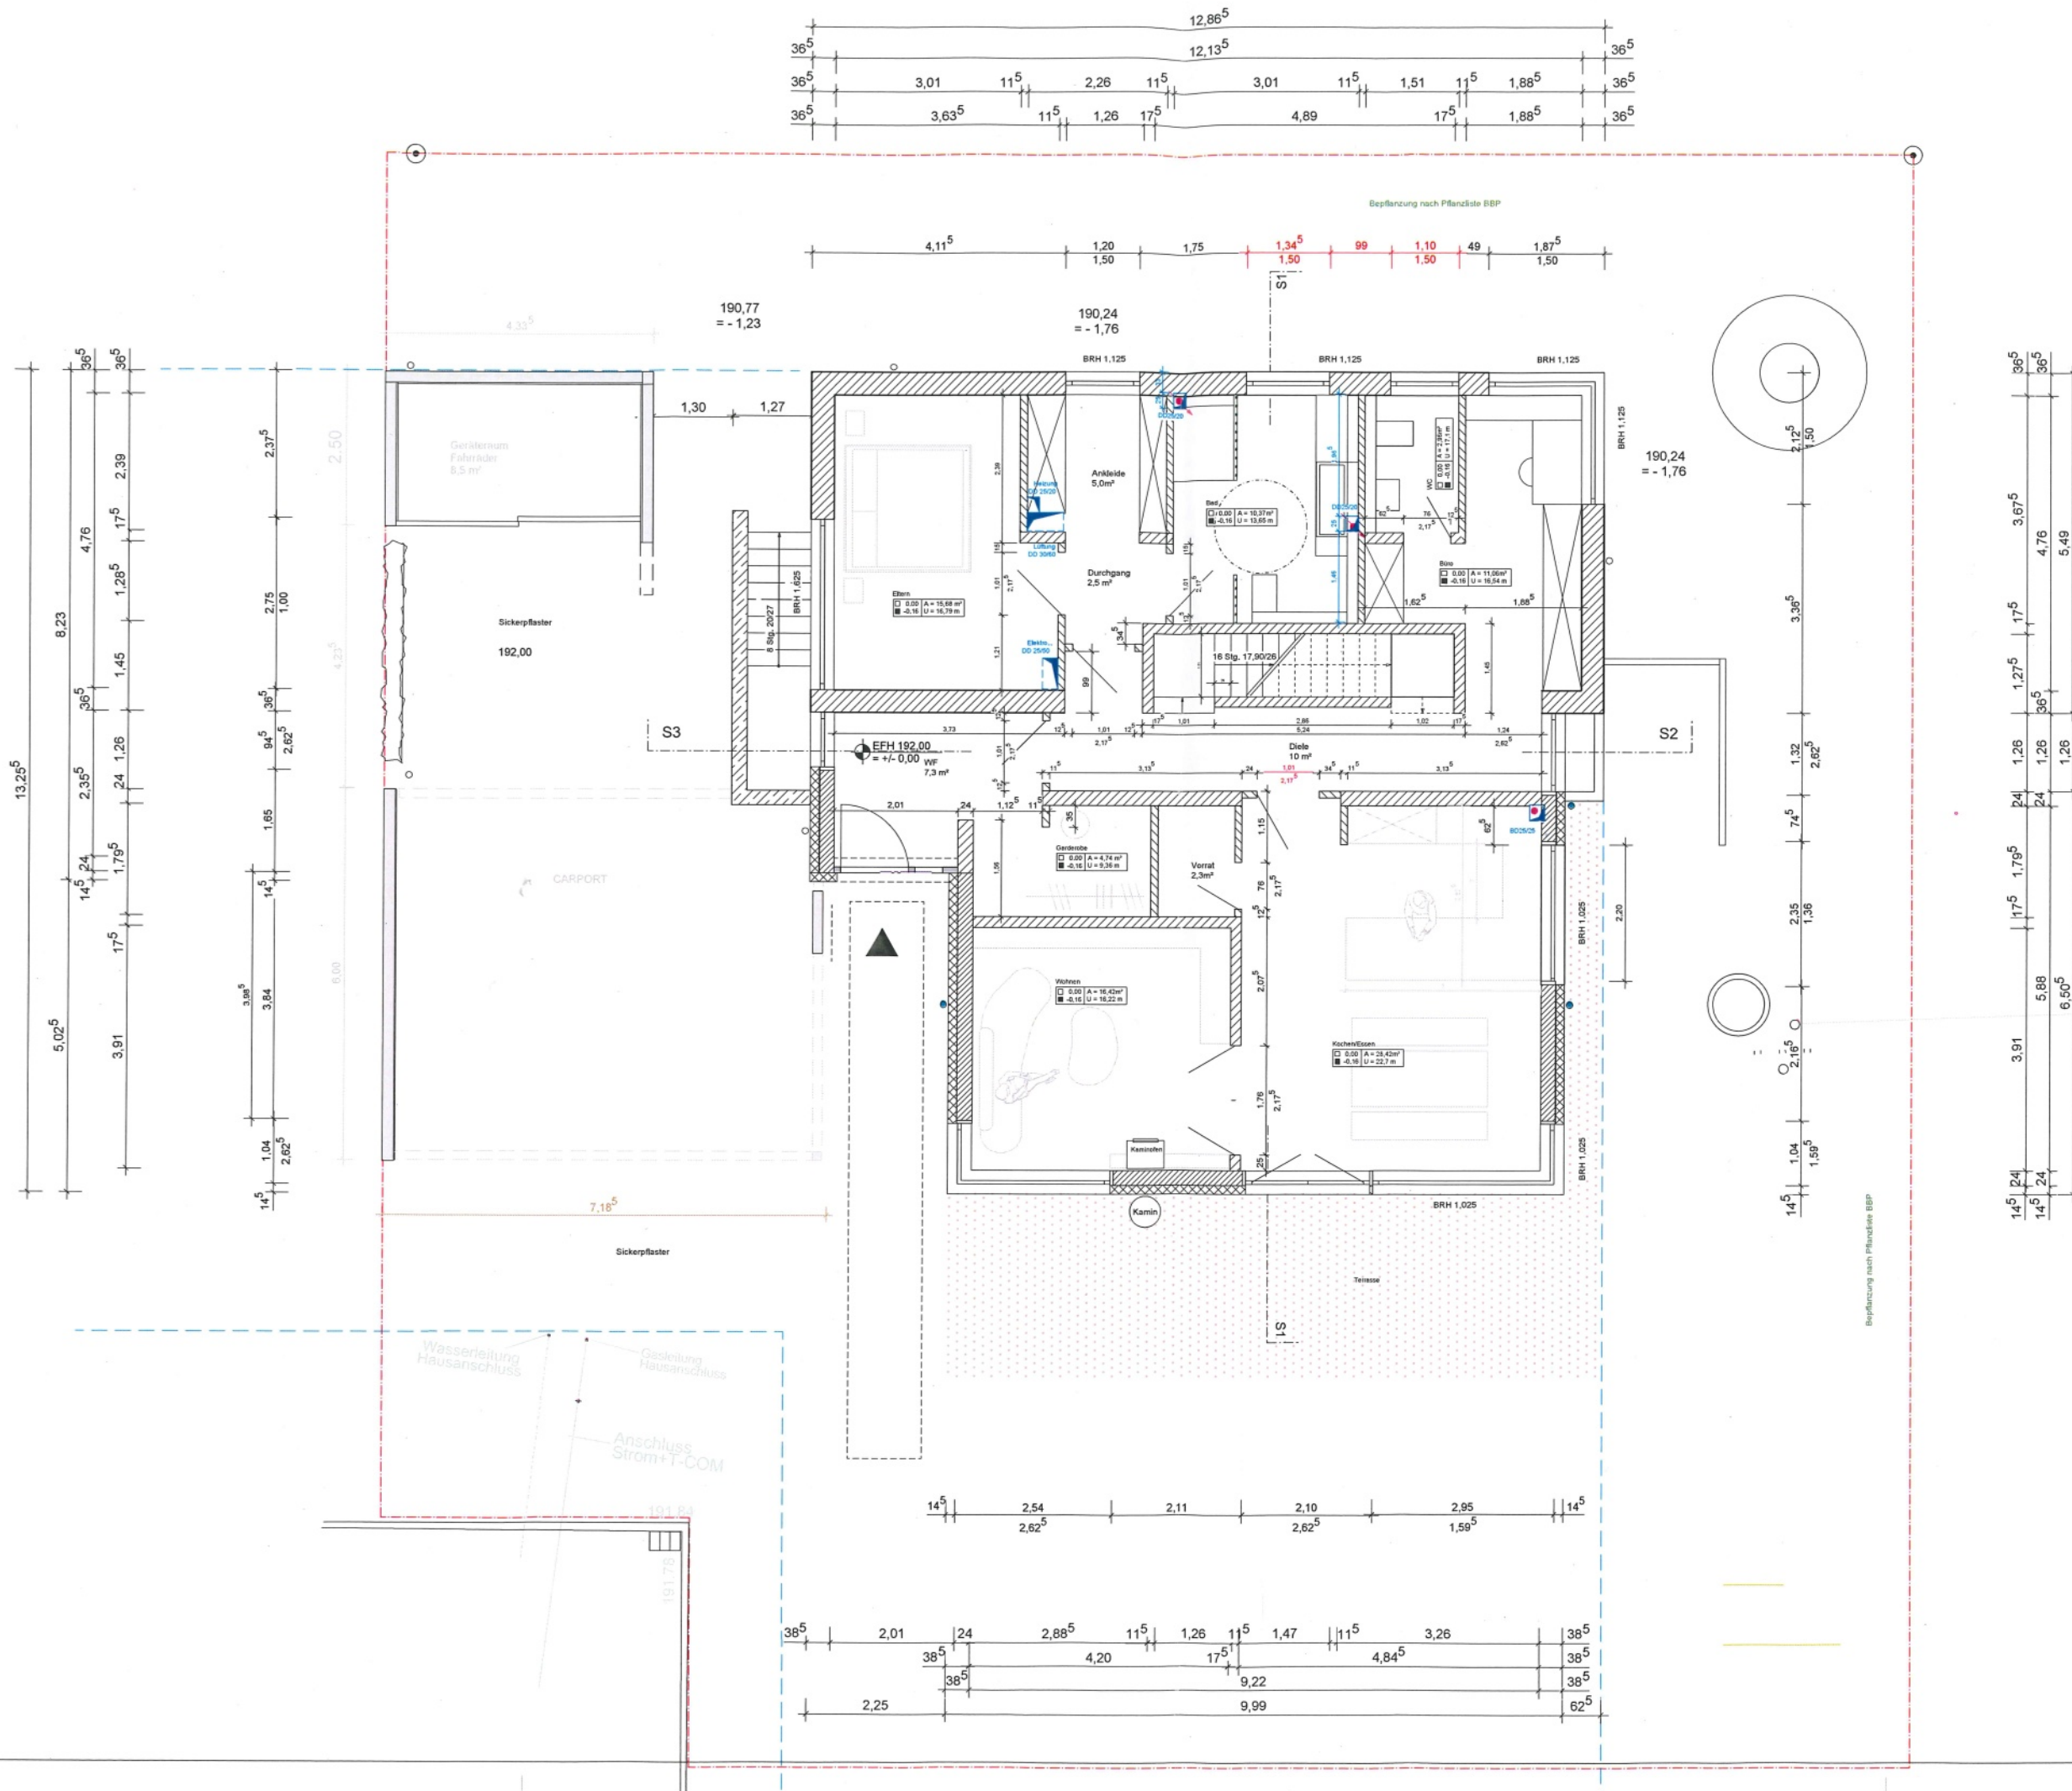

BEMERKUNGEN

- SÄMTLICHE MAßE SIND VOM UNTERNEHMER VOLL VERANTWORTLICH IM PLAN UND AM BAU ZU PRÜFEN
- ALLE BRÜSTUNGS- UND HÖHENANGABEN VON OFFNUNGEN BEZIEHEN SICH AUF OK ROHFUSSBODEN

LEGENDE

	STAHLBETON		MAUERWERK HLZ NICHTTRAG.
	BETONSCH. STEIN		DÄMMUNG WEICH
	FLIESEN AUF ESTRICH		DÄMMUNG HART
	MAUERWERK HLZ TRAGEND		GK- STÄNDERWAND

FFB FERTIGFUSSBODEN $\pm 0.00 = 192.00$ U.N.N.
RFB ROHFUSSBODEN

OK = OBERKANTE	VK = VORDERKANTE
UK = UNTERKANTE	BA = BODENAUSSPARUNG
RD = ROLLECKE	WS = WANDSCHLITZ
BRH = BRÜSTUNGS- HÖHE	WA = WAND- AUSSPARUNG
DA = DECKEN- AUSSPARUNG	WD = WAND- DURCHBRUCH
DD = DECKEN- DURCHBRUCH	UZ = UNTERZUG
FE = FUßBODEN- EINLAUF	

= WAND- AUSBÜCHTUNG
 = WAND- DURCHBRUCH
 = DECKEN- AUSBÜCHTUNG
 = DECKEN- DURCHBRUCH
 = FUNDAMENTIERENDER ANSCHLUSSFÄHNE

--- OFFENE DRAINAGELEITUNG
--- GESCHL. DRAINAGELEITUNG
--- REGENWASSERLEITUNG
--- SCHUTZWASSERLEITUNG
--- SCHUTZWASSERLEITUNG, RÜCKSTAU- GESICHERT
--- TRINKWASSERLEITUNG

ÄNDERUNG / ERGÄNZUNG	INDEX	DATUM
Brüstungshöhe Süd / West OG		31.03.2014
Fenstergrößen Nord / Süd UG / EG / OG		31.03.2014

PROJEKT
059 - NEUBAU WOHNHAUS MIT CARPORT



AUSFÜHRUNGSPLANUNG			
BEZEICHNUNG	PLAN-NR.		
GRUNDRISS EG	059 - 502		
DATUM	GEZ.	MAßSTAB	FORMAT
02.02.2014	JB	M 1 : 50	DIN A1