


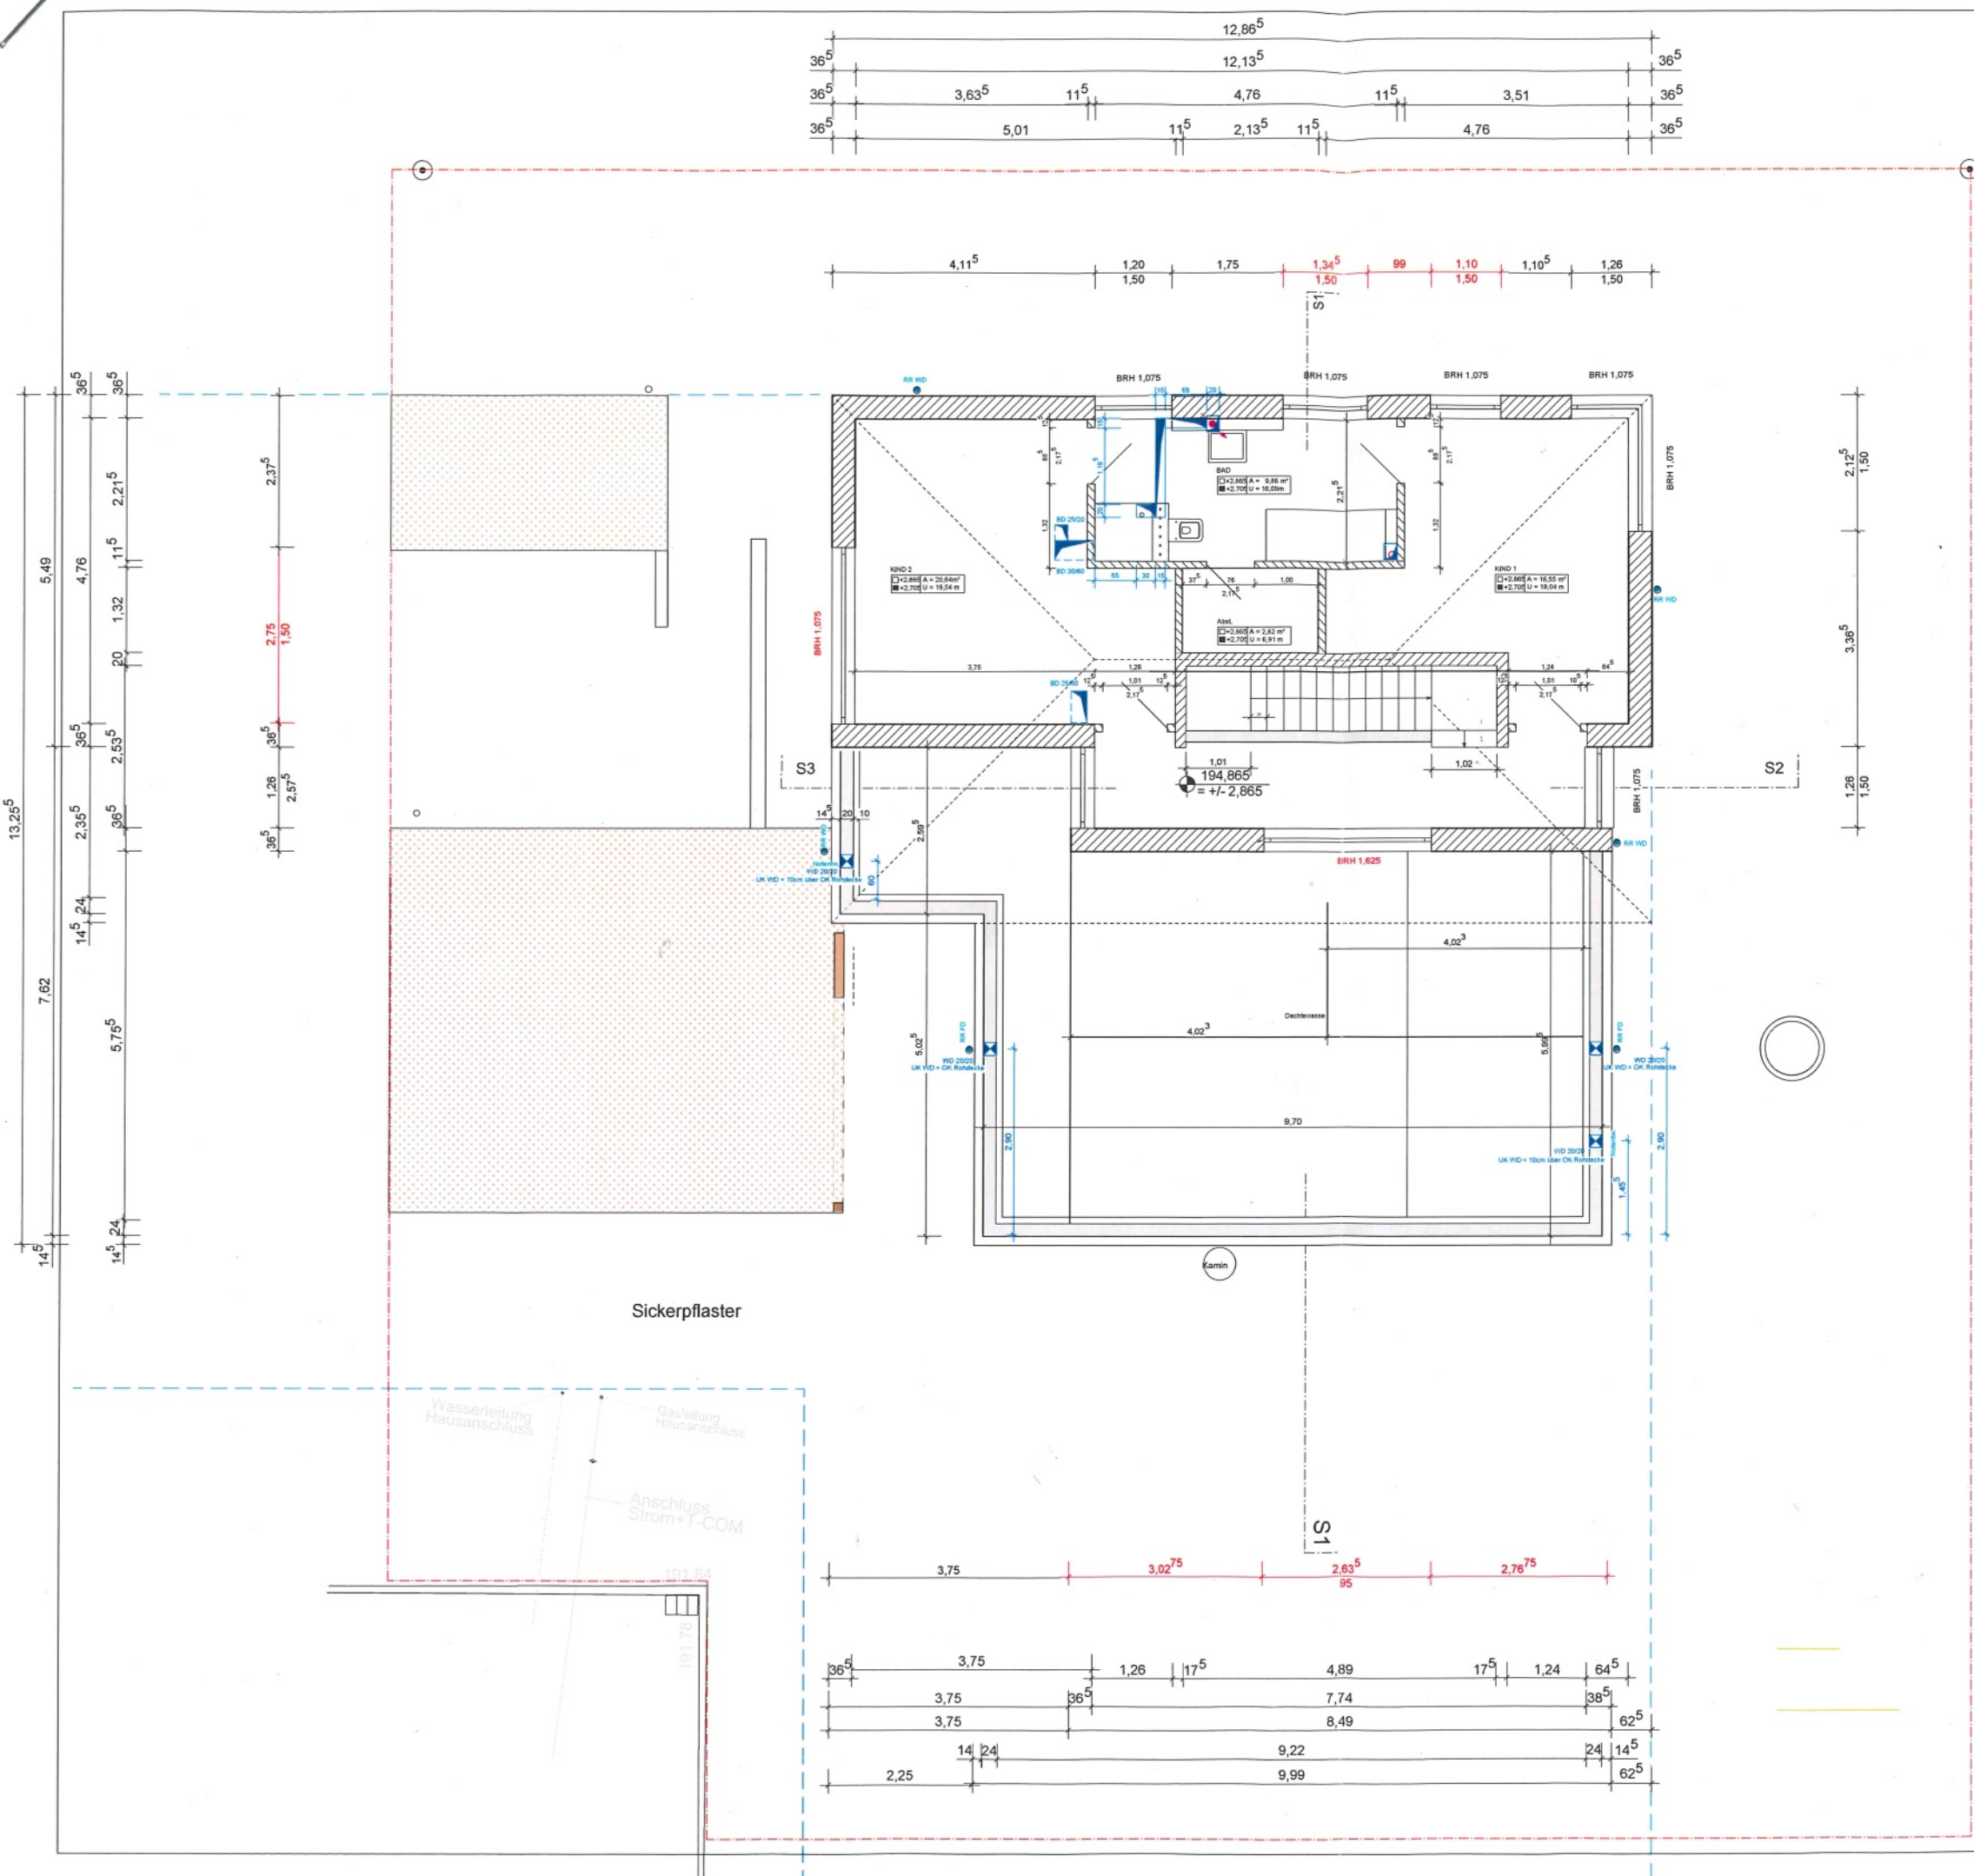


BEMERKUNGEN
- SÄMTLICHE MAßE SIND VOM UNTERNEHMER VOLL VERANT-
WORTLICH IM PLAN UND AM BAU ZU PRÜFEN
- ALLE BRÜSTUNGSHÖHEN UND HÖHENANGABEN VON
ÖFFNUNGEN BEZIEHEN SICH AUF OK ROCHFUBBODEN

- LEGENDE
- | | |
|-----------------------|--------------------------|
| STAHLBETON | MAUERWERK HLZ NICHTTRAG. |
| BETONSCH. STEIN | DÄMMUNG WEICH |
| PLANZIEGEL VB TRAGEND | DÄMMUNG HART |
| MAUERWERK HLZ TRAGEND | GK - STÄNDERWAND |
- FFB FERTIGFUBBODEN +/- 0.00 = 192.00 Ü.N.N.
RFB ROCHFUBBODEN
- | | |
|-----------------------|---------------------|
| OK = OBERKANTE | VK = VORDERKANTE |
| UK = UNTERKANTE | BA = BODENAUSPARUNG |
| RD = RICHKEITE | WS = WANDSCHLITZ |
| BRH = BRÜSTUNGSHÖHE | WA = WANDAUSSPARUNG |
| DA = DECKENAUSPARUNG | WD = WANDDURCHBRUCH |
| DD = DECKENDURCHBRUCH | UZ = UNTERZUG |
| FE = FUßBODENENLAUF | |
- WANDAUSPARUNG
 WANDDURCHBRUCH
 DECKENAUSPARUNG
 DECKENDURCHBRUCH
 FUNDAMENTENDER ANSCHLUSSFÄHNE
- OFFENE DRAINAGELEITUNG
--- GESCHL. DRAINAGELEITUNG
--- REGENWASSERLEITUNG
--- SCHMUTZWASSERLEITUNG
--- SCHMUTZWASSERLEITUNG
--- RUCKSTAUGESICHERTE
--- TRINKWASSERLEITUNG

ÄNDERUNG / ERGÄNZUNG	INDEX	DATUM
Brüstungshöhe Bad / West OG		31.03.2014
Fenstergrößen Nord / Süd OG / EG / OG		31.03.2014

PROJEKT
059 - NEUBAU WOHNHAUS
MIT CARPORT

 

AUSFÜHRUNGSPLANUNG			
BEZEICHNUNG	GEZ.	MAßSTAB	PLAN-NR.
GRUNDRISS OG	JB	M 1 : 50	059 - 503
DATUM	GEZ.	MAßSTAB	FORMAT
09.02.2014	JB	M 1 : 50	DIN A1