

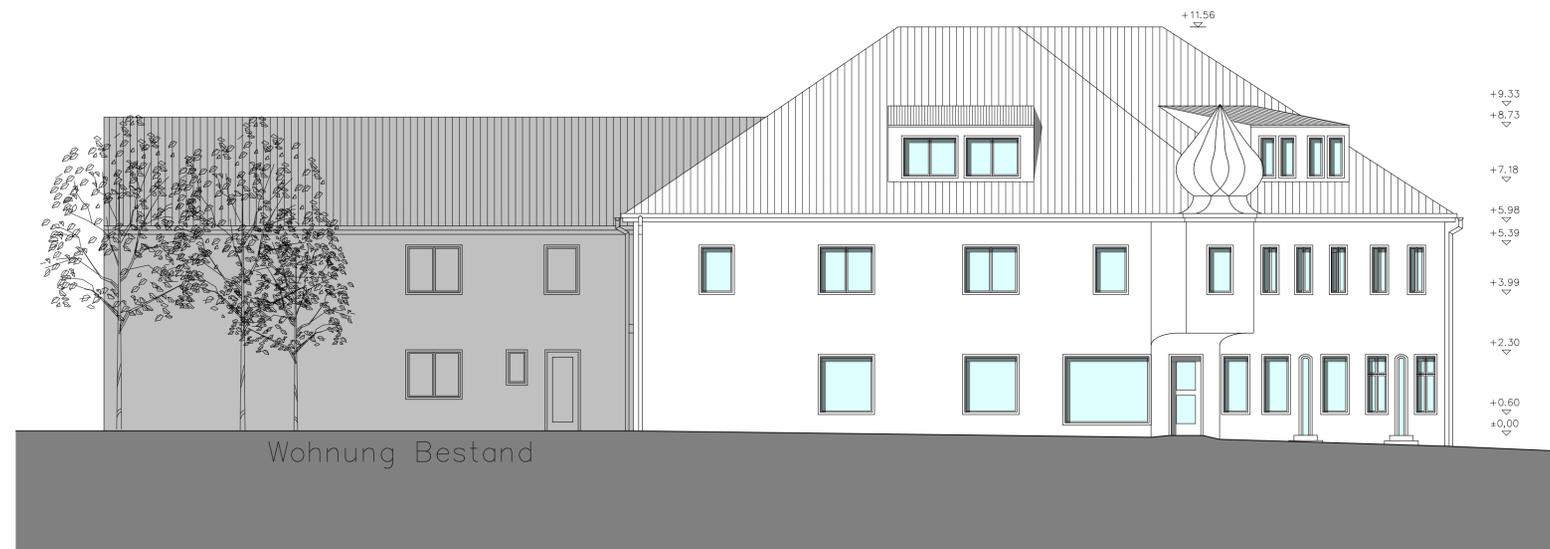
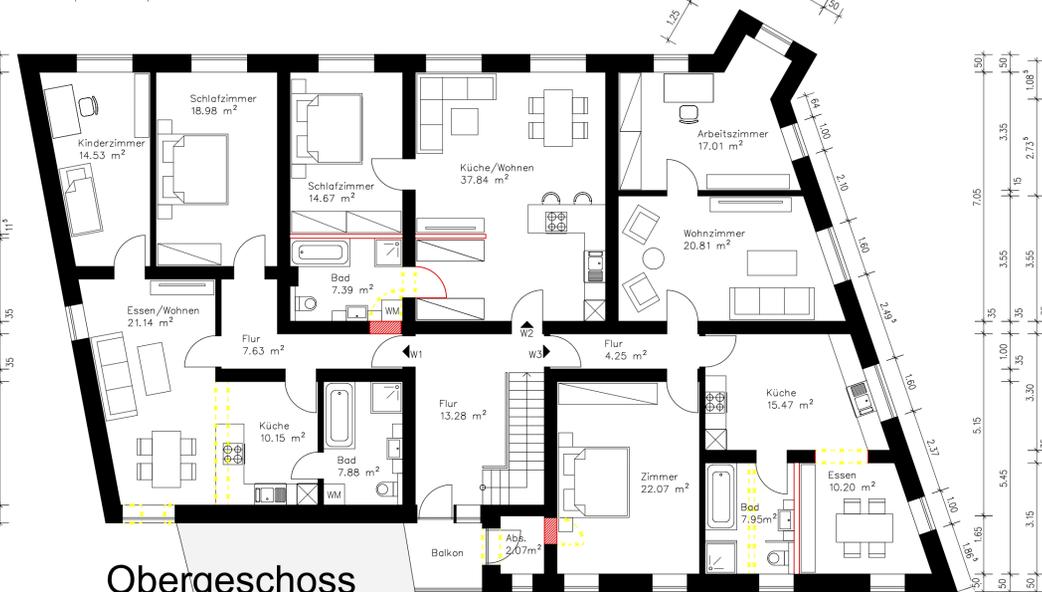


Ansicht von Südosten

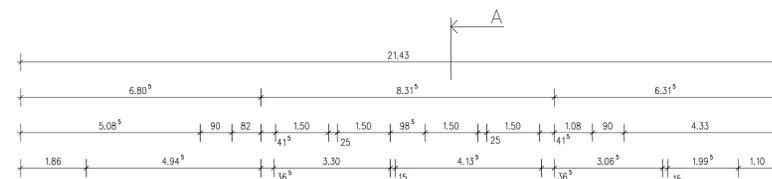



Ansicht von Nordosten

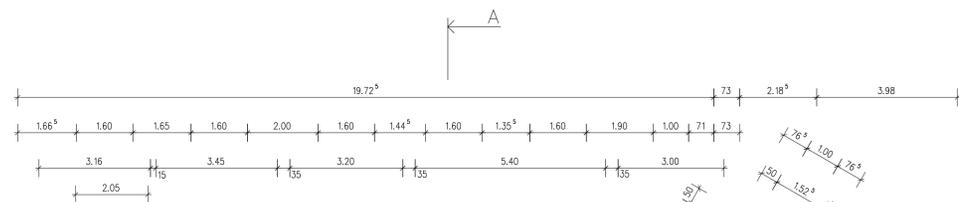

Obergeschoss

Wohnung Bestand

W1 = 80.31 qm
W2 = 59.90 qm
W3 = 97.76 qm

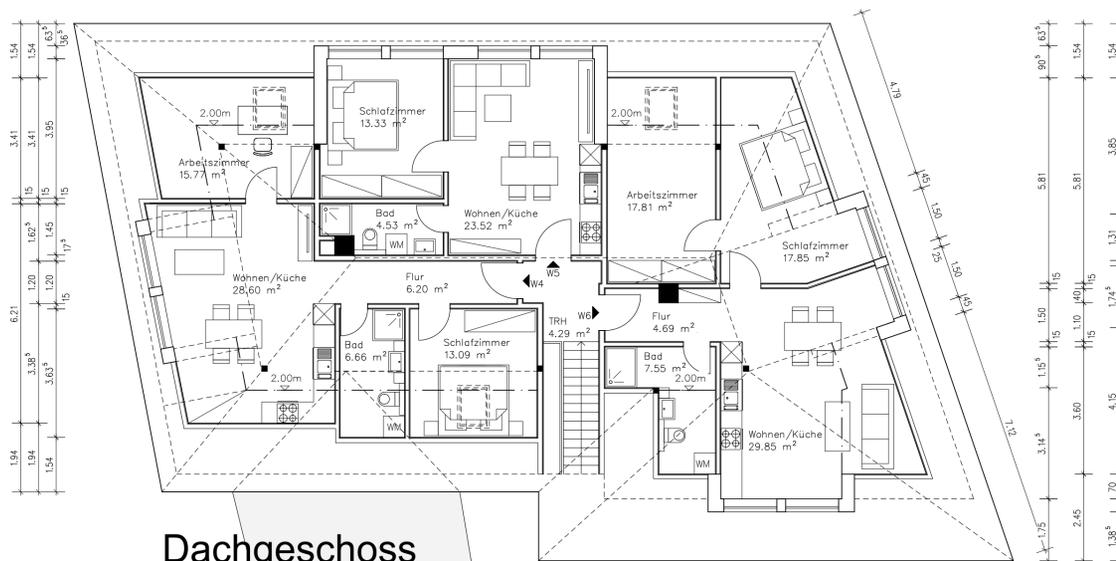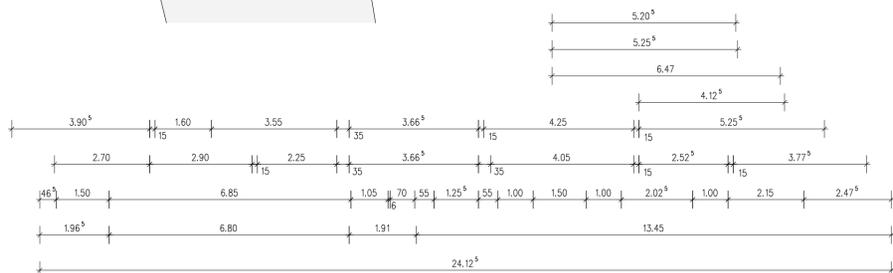

Dachgeschoss

Wohnung Bestand

W4 = 58.34 qm
W5 = 41.38 qm
W6 = 66.84 qm

