


Grundrissdarstellung Haus 1 - Vierseithof Großzössen

Lobstädter Straße 11, 04575 Neukieritzsch, Sachsen, DE
ETAGEN: 4



ÜBERSENDET VON Aufmaß 17.06.2025

▼ Keller

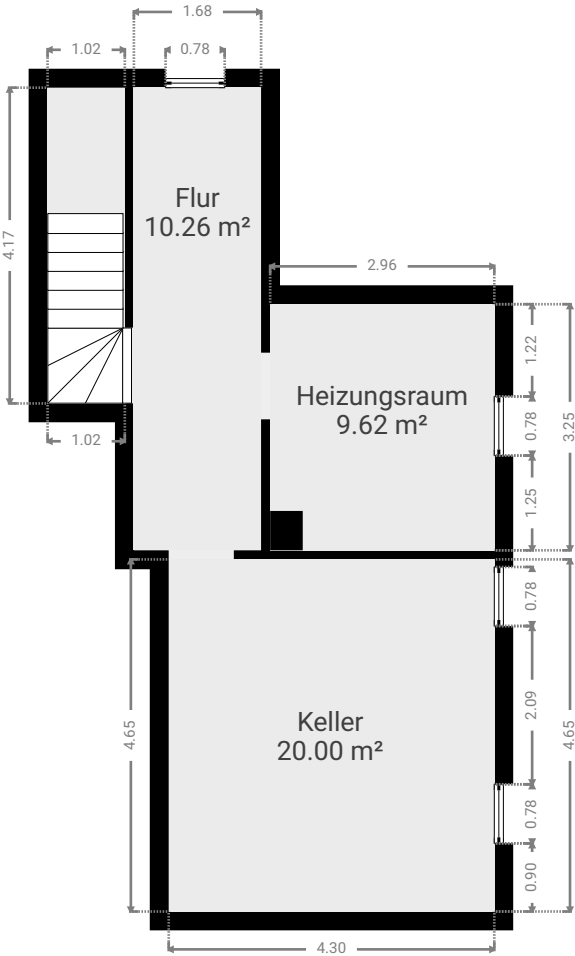

Beatrix Bartusch
Th.-Körner-Str. 3 | 04895 Falkenberg/Bister
0178 - 712 80 80
beatrix@bartusch-vm.de



Grundrissdarstellung Haus 1 - Vierseithof Großzössen

Lobstädter Straße 11, 04575 Neukieritzsch, Sachsen, DE
ETAGEN: 4



ÜBERSENDET VON Aufmaß 17.06.2025

▼ Erdgeschoss



FB Wirtschaftsdienste

Beatrix Bartusch
Th.-Körner-Str. 3 | 04895 Falkenberg/Hlster
0178 - 712 80 80
beatrix@bartusch-vm.de




Grundrissdarstellung Haus 1 - Vierseithof Großzössen

Lobstädter Straße 11, 04575 Neukieritzsch, Sachsen, DE
ETAGEN: 4



ÜBERSENDET VON Aufmaß 17.06.2025

▼ 1. Stock

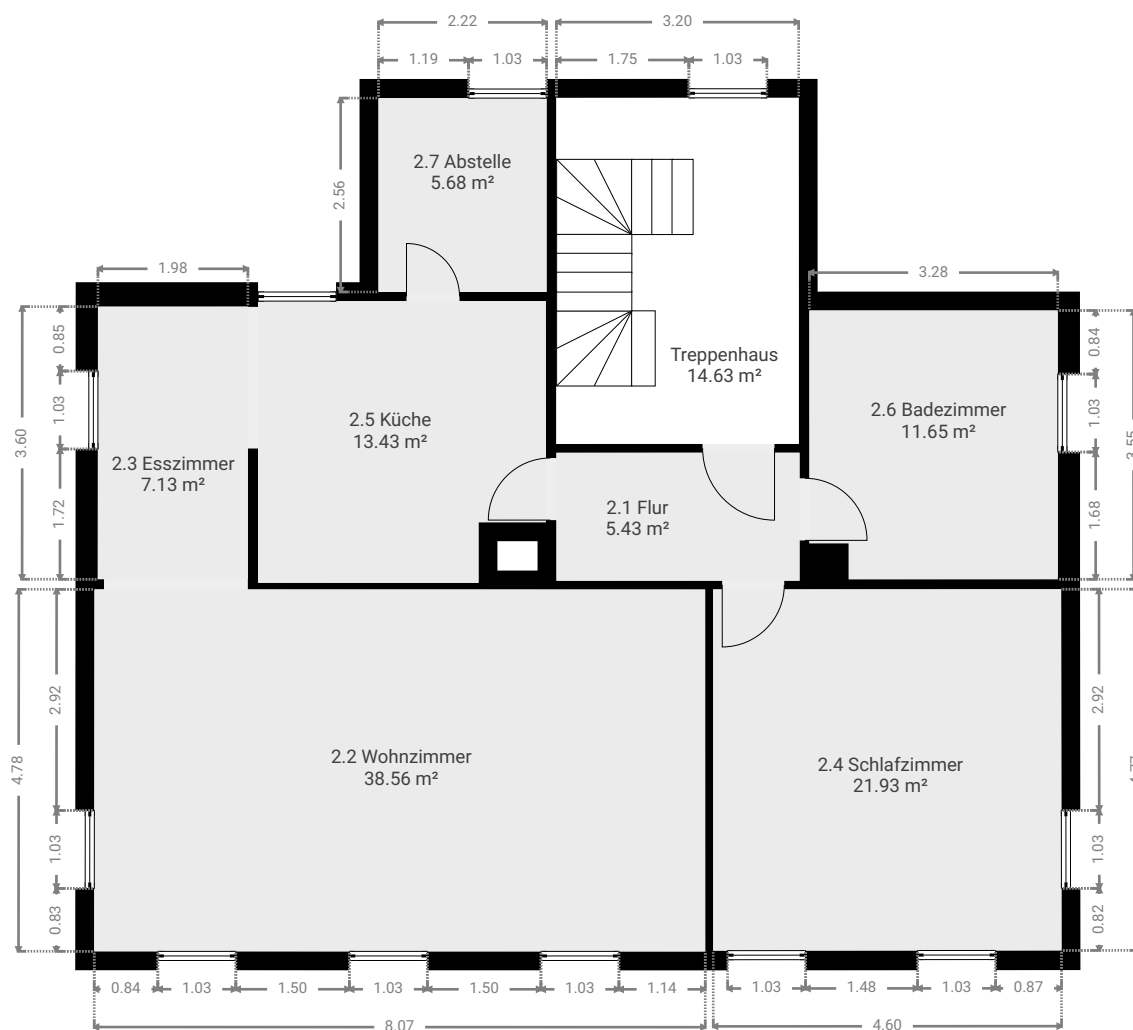

Wirtschaftsdienste

Beatrix Bartusch
Th.-Körner-Str. 3 | 04895 Falkenberg/Bister
0178 - 712 80 80
beatrix@bartusch-vm.de




Grundrissdarstellung Haus 1 - Vierseithof Großzössen

Lobstädter Straße 11, 04575 Neukieritzsch, Sachsen, DE
ETAGEN: 4



ÜBERSENDET VON Aufmaß 17.06.2025

▼ Dach

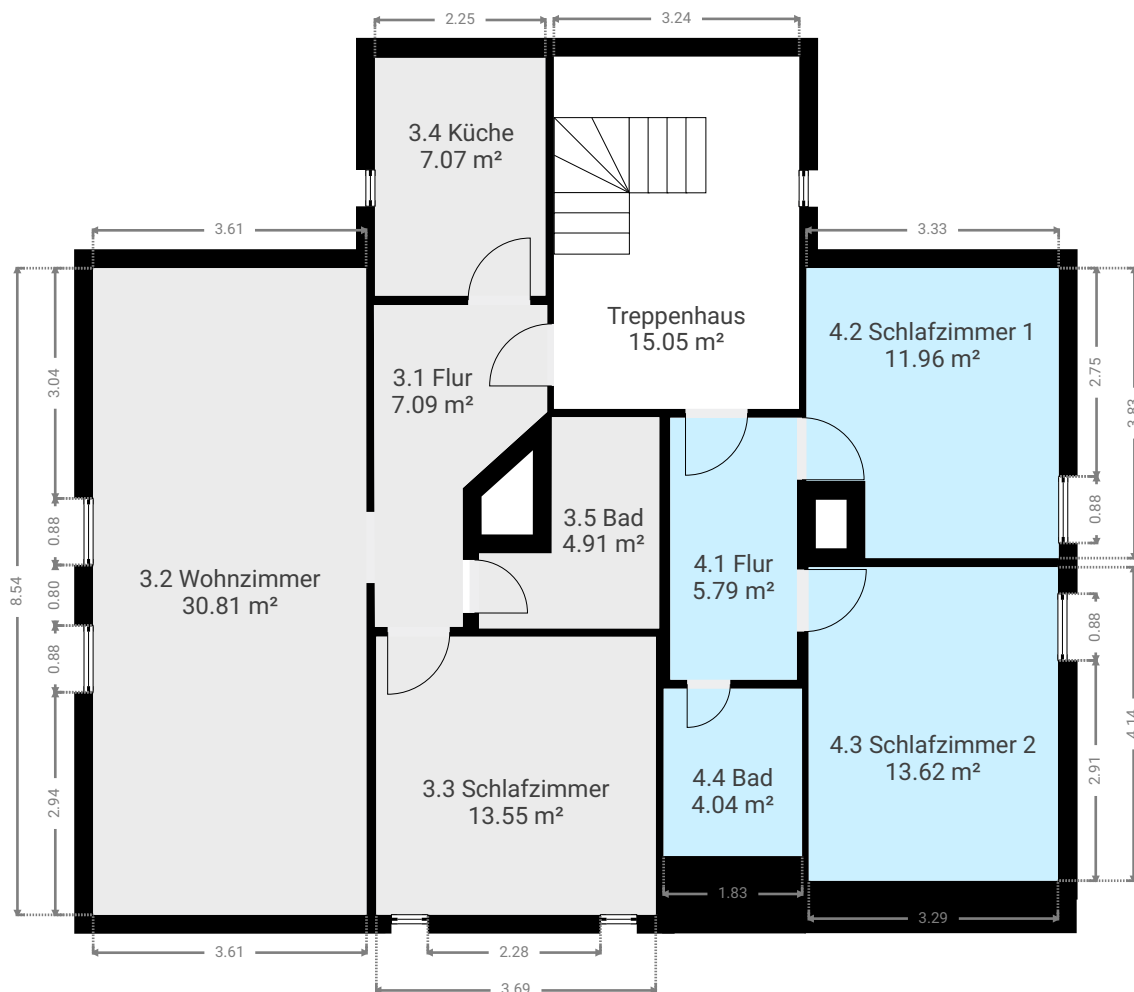

FB Wirtschaftsdienste

Beatrix Bartusch
Th.-Körner-Str. 3 | 04895 Falkenberg/Bister
0178 - 712 80 80
beatrix@bartusch-vm.de

