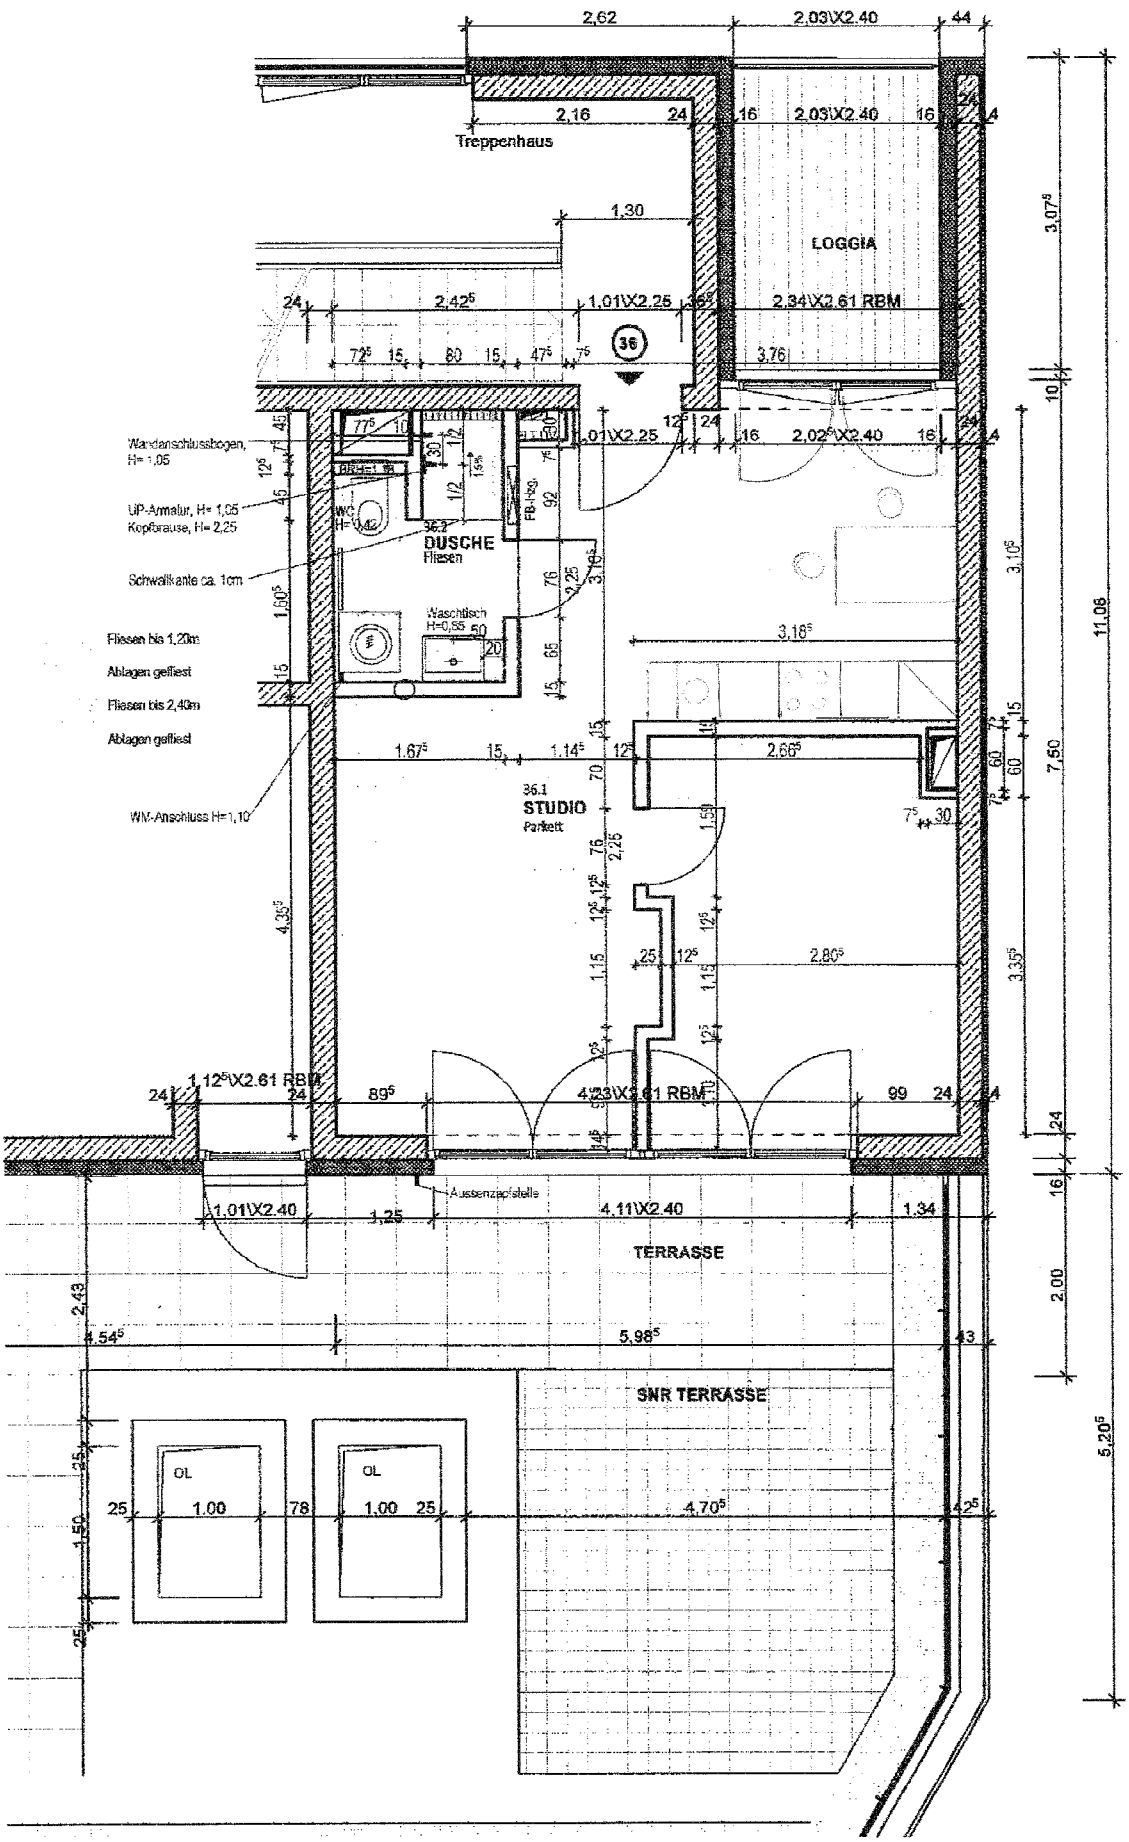

Masse sind Rohbaumasse, Toleranzen sind noch möglich. Schächte können nach technischen Erfordernissen in der Größe angepasst werden. Deckenbilder variieren. Feste Einbauten (Küche, Schränke, können erst nach Fertigstellung ausgemessen werden.)

Bauherr: Gartenstraße 89,90 GbR c/o PRIMUS Immobilien AG Oranienburger Str. 3 10178 Berlin	Bauvorhaben: City Carré GARTENSTRASSE 89-90 10115 Berlin	Planinhalt: Ausführungsplanung GRUNDRISS	1. OG/Gartenhaus WE 36 (Herr Freidhoff)	Format: A3 Projekt: Gart89-90	Masstab: 1:50 Gez.: NW	Datum: 09.08.2013 Index: 1d	Änderungen: 21.06.2013 1b Angaben aus Käufertermin ergänzt 12.07.2013 1c Angaben aus Käufermail übertragen 09.08.2013 1d Abtrennung Schlafen von Wohnen