





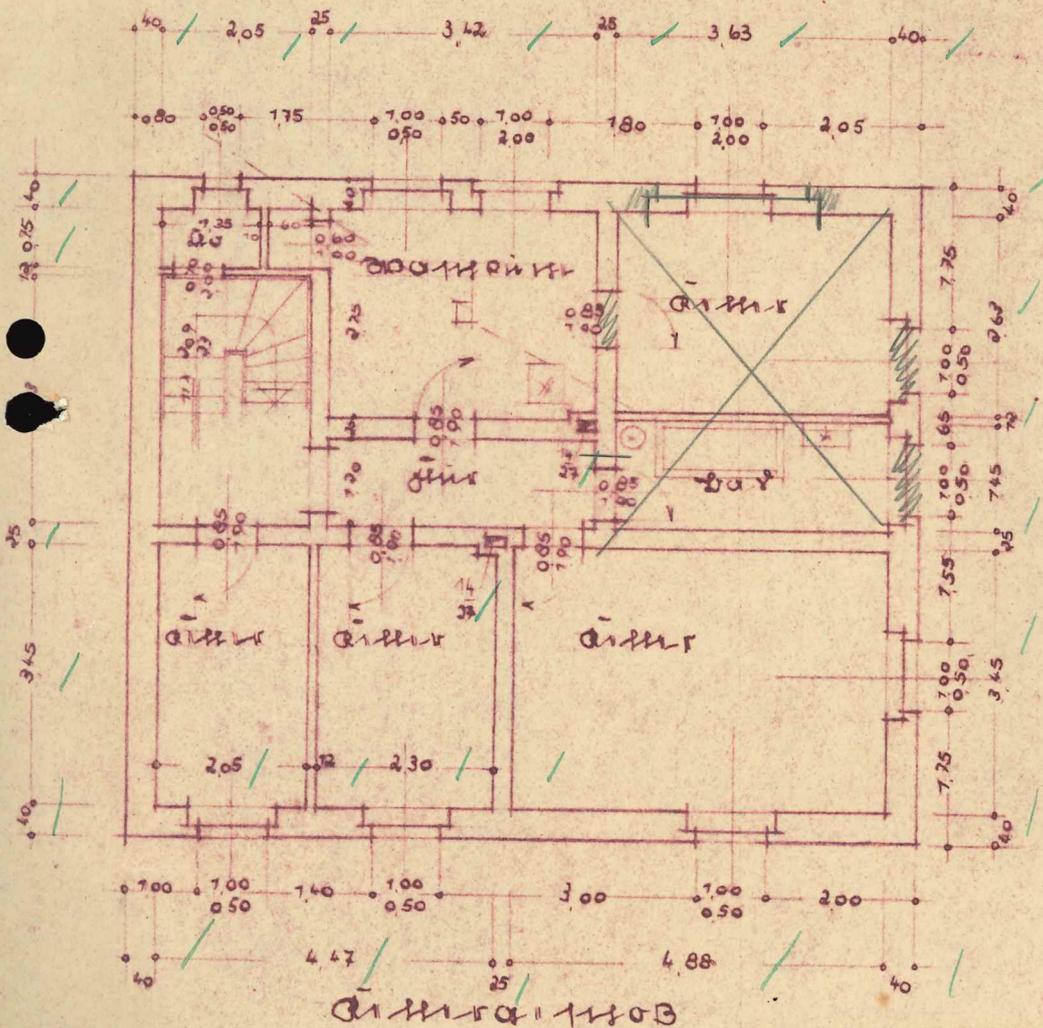



geprüft

den ...


Genehmigung
durch Bausche

Siegen, den ..

Lat

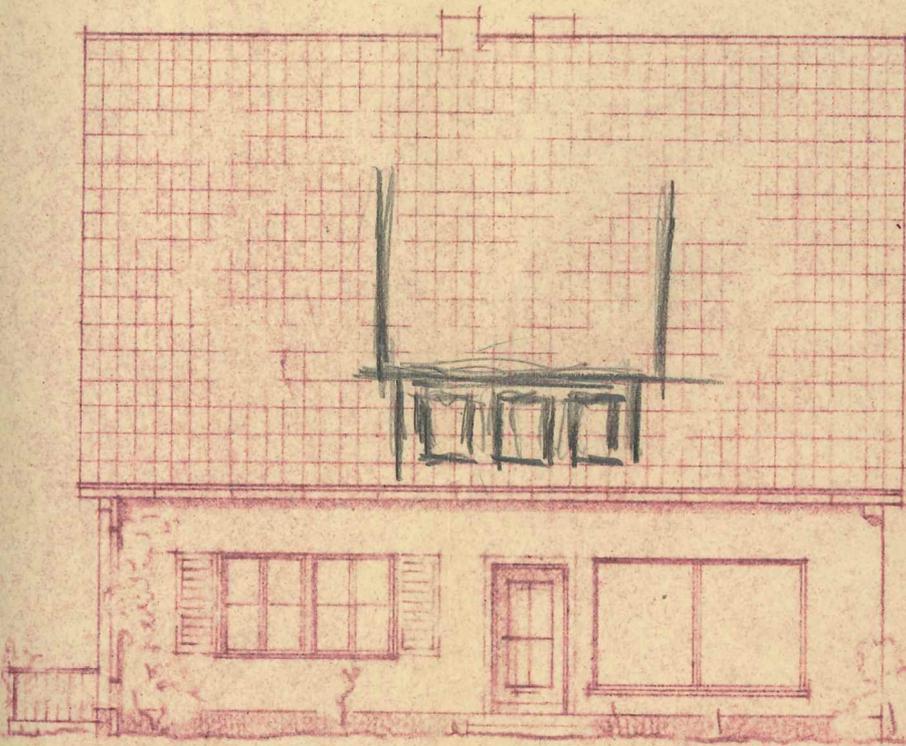


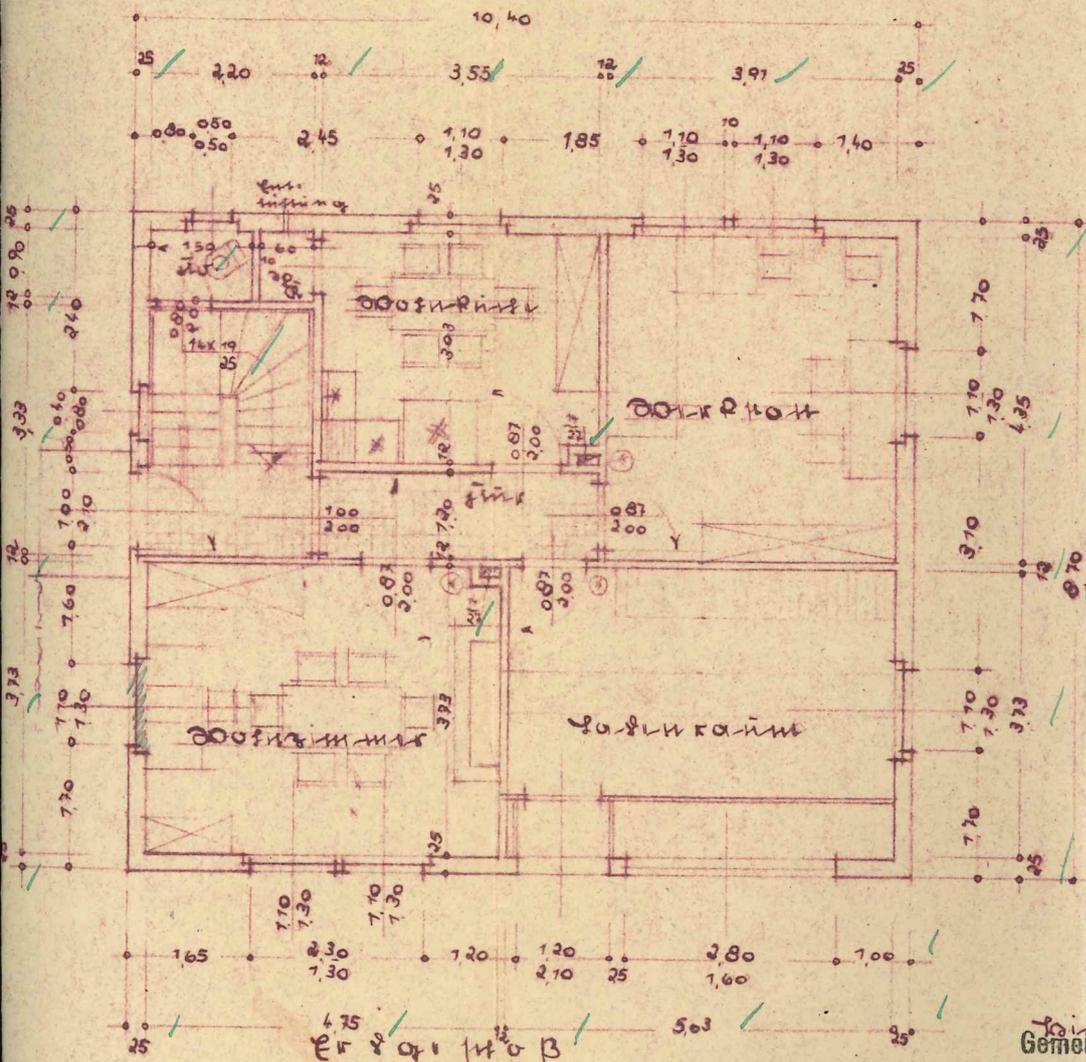



uff

21. 4. 52

mit

schein Nr. 1981 / 51

an 21. 4. 52


Landkreis Siegen

Kreisbauamt
Bauaufsicht



am Ortseingang

3.94 2.30 4.16
20 90 10 90 20
1.20 1.20

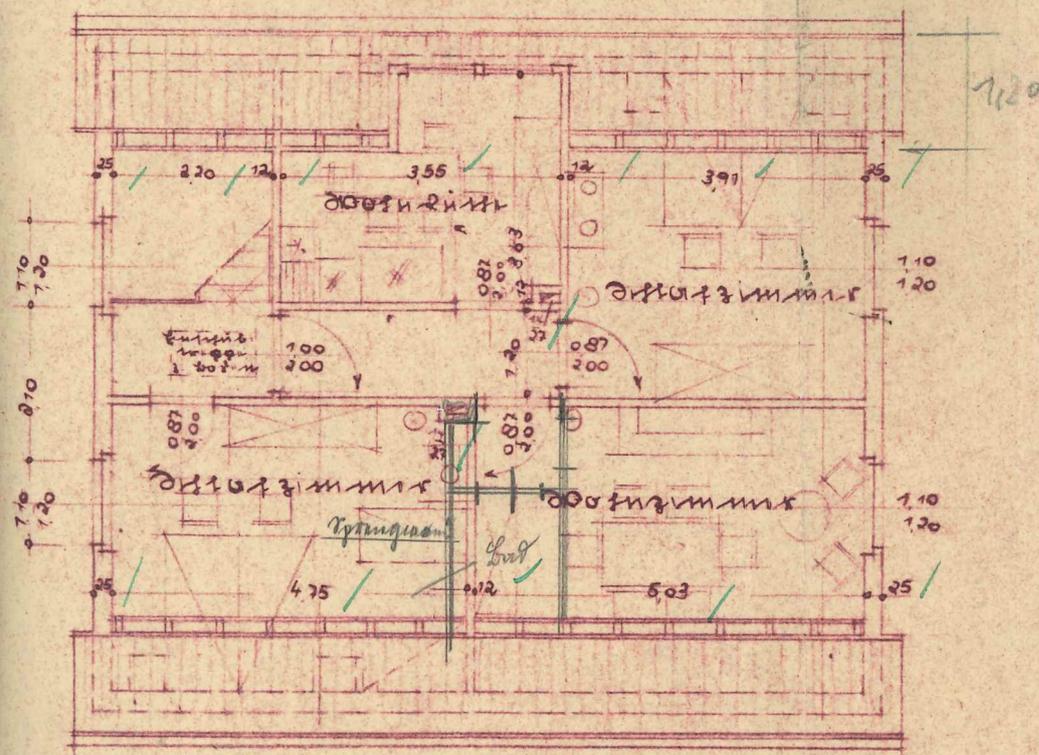



25. 7. 52
Nützliche Wohnungsbaugenossenschaft
Stadt Hilchenbach und das Amt Keppel
e. G. m. b. H., Hilchenbach

Der Bauleiter:

W. H. Kabe-Brenn




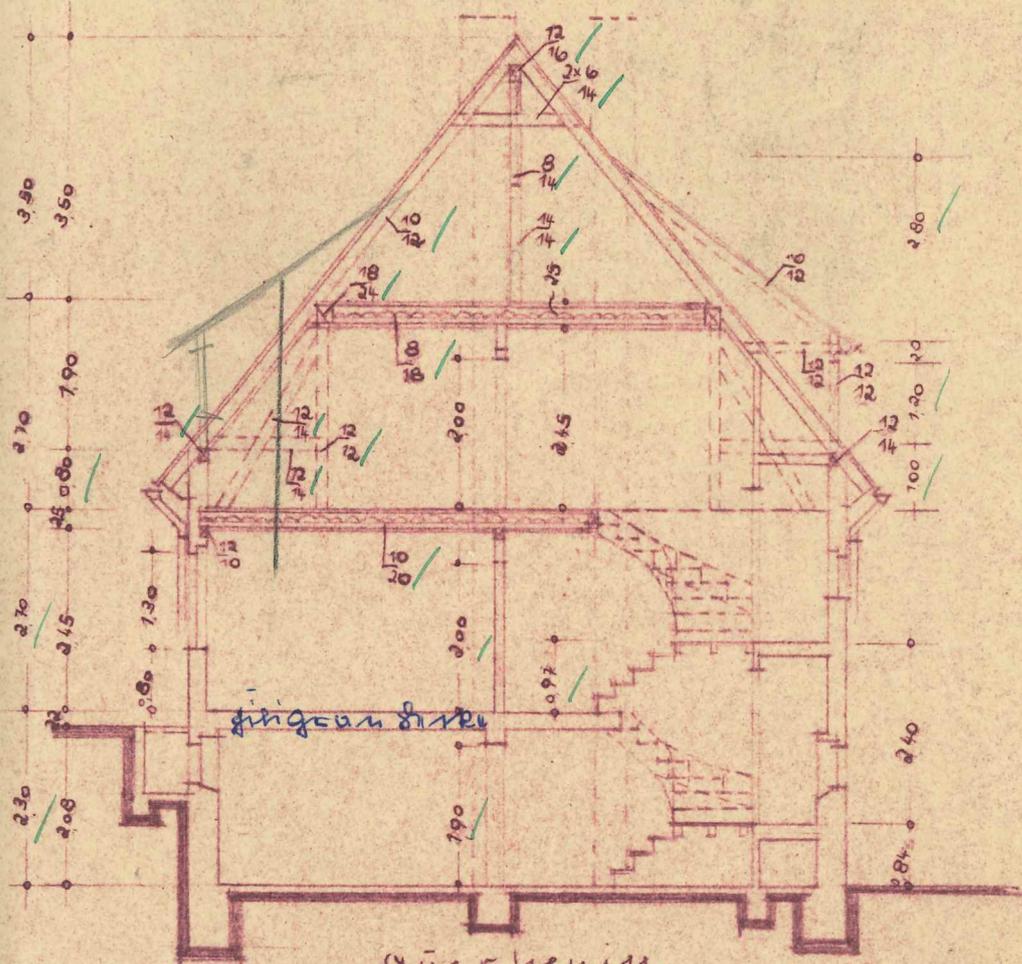



