




**Ansicht West**

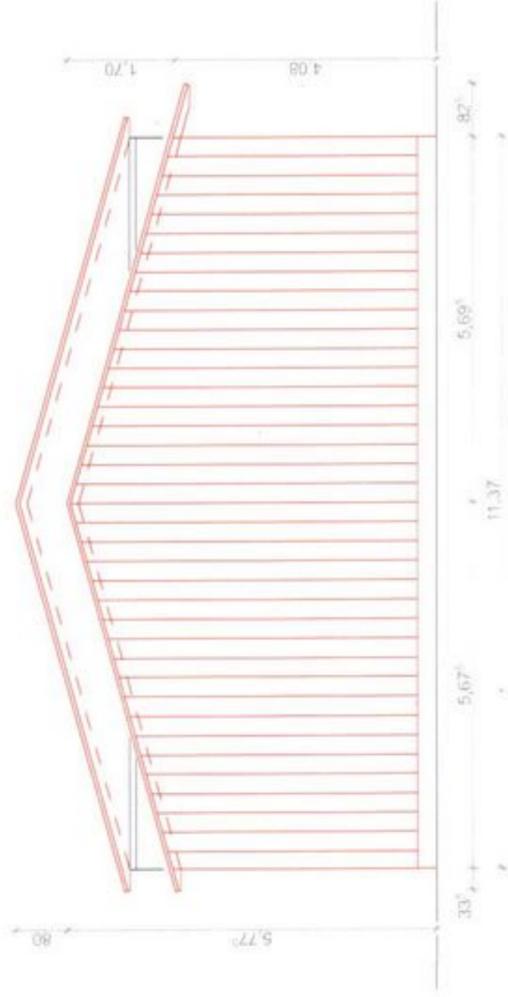

**Ansicht Ost**

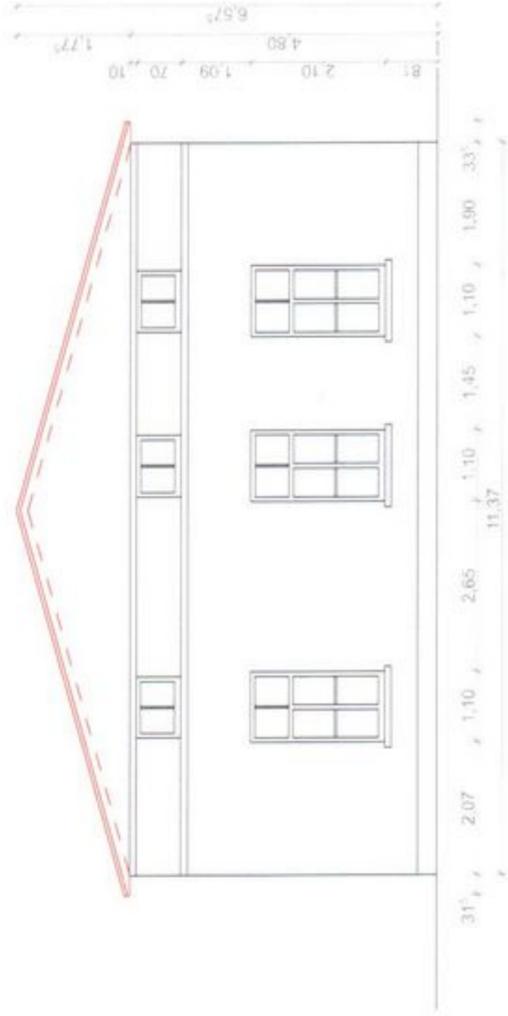

**Schnitt**

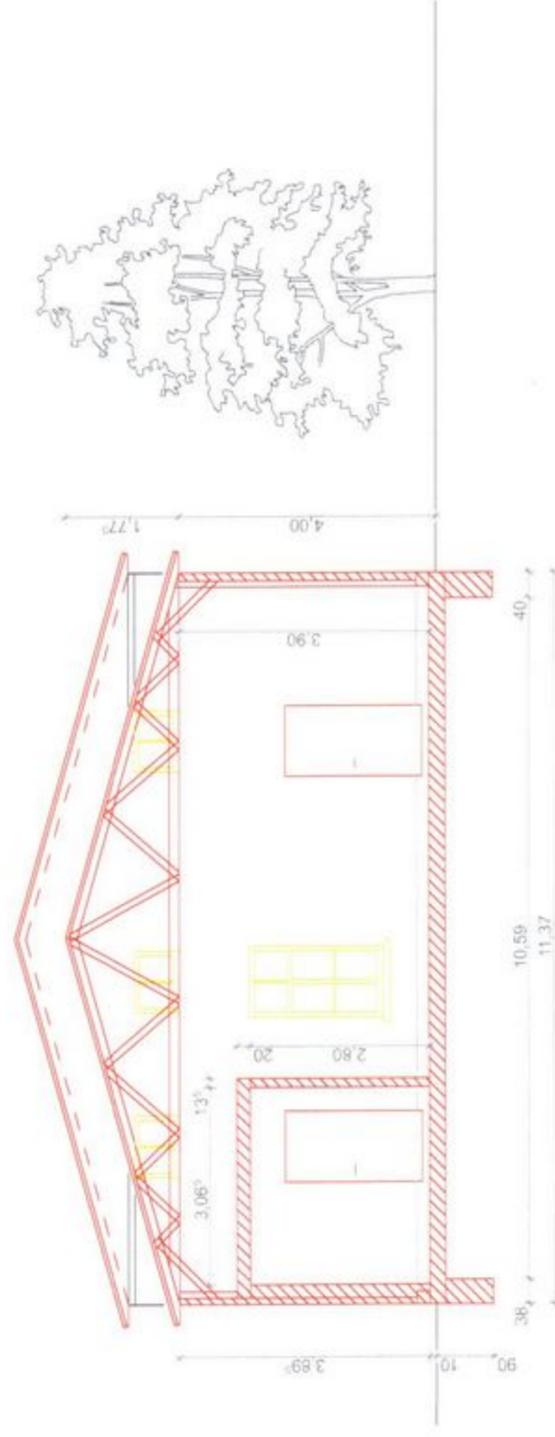

**Bauvorhaben:** Altes Zollamt  
 Umgestaltung Hinterhaus  
**Bauherr/** L. Höger & R. Spychalski GbR  
 Löbauer Str. 16-18  
 02763 Zittau  
**Bauort:** Herwigsdorfer Str. 2  
 02763 Zittau  
 Fl.-St. 1588  
**Planung:** Dipl.-Ing. (FH) Architekt  
 Oliver Johné  
 Neustadt 43  
 02763 Zittau  
**Ansichten / Schnitt M 1:100**

