

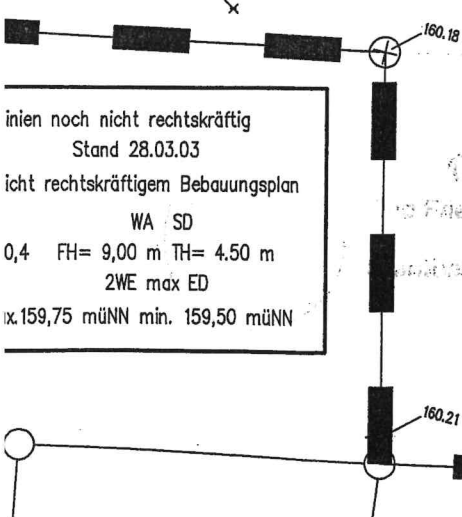


isplanung liegt
or,
nachgereicht!

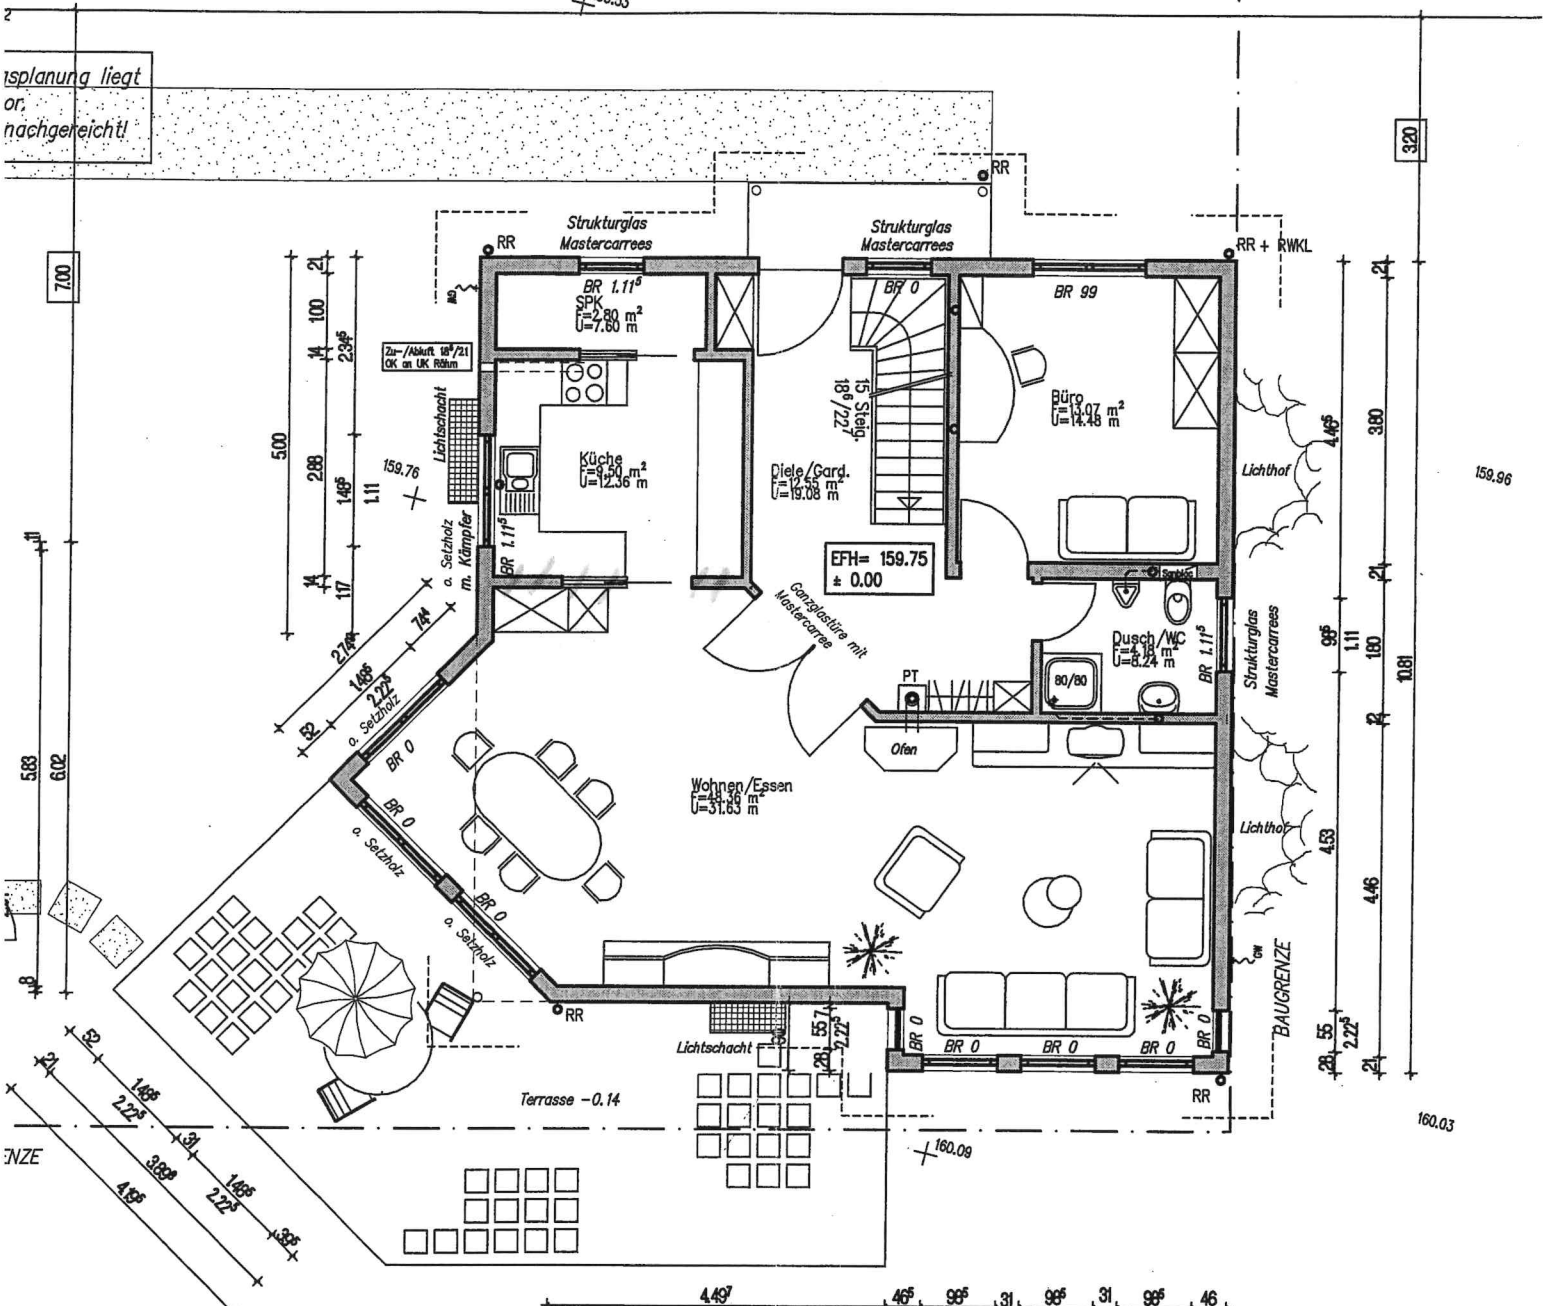

inien noch nicht rechtskräftig
Stand 28.03.03
icht rechtskräftigem Bebauungsplan
WA SD
0,4 FH= 9,00 m TH= 4.50 m
2WE max ED
x.159,75 müNN min. 159,50 müNN

Genehmigt 14. NOV. 2003
Freizeitanstalt der

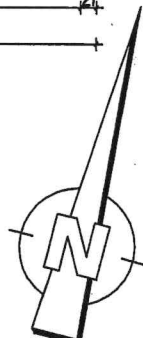


160.54

160.50


1002

21	375	2	25	14	344	21
21	375	2	319	12	242	21

346

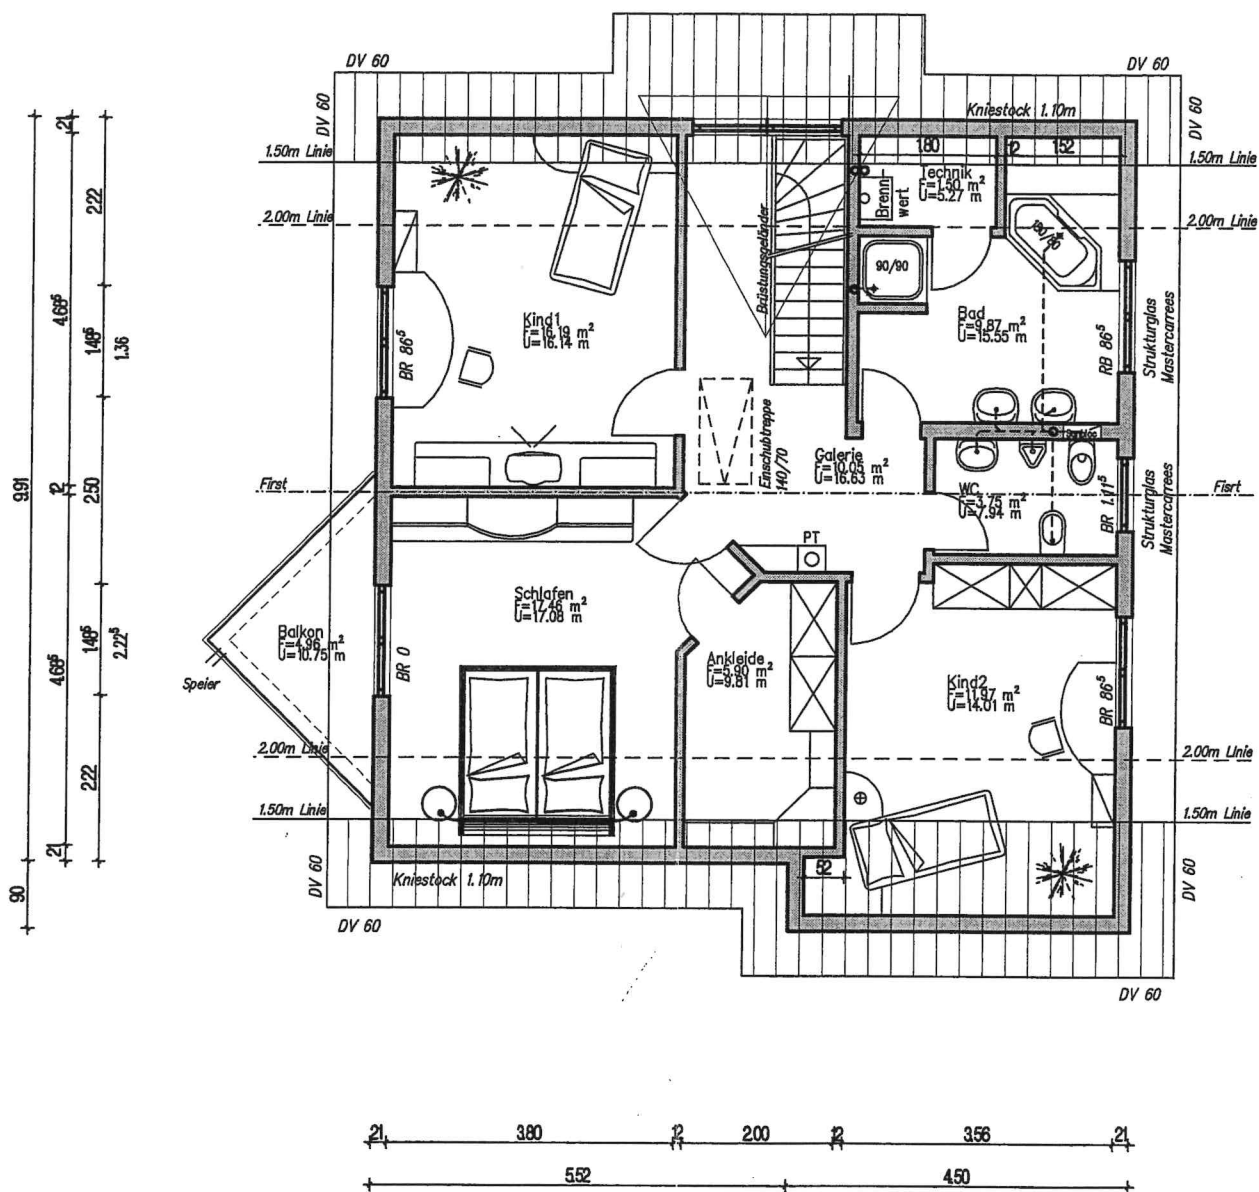[illegible]

gsplanung liegt
vor.
nachgereicht!

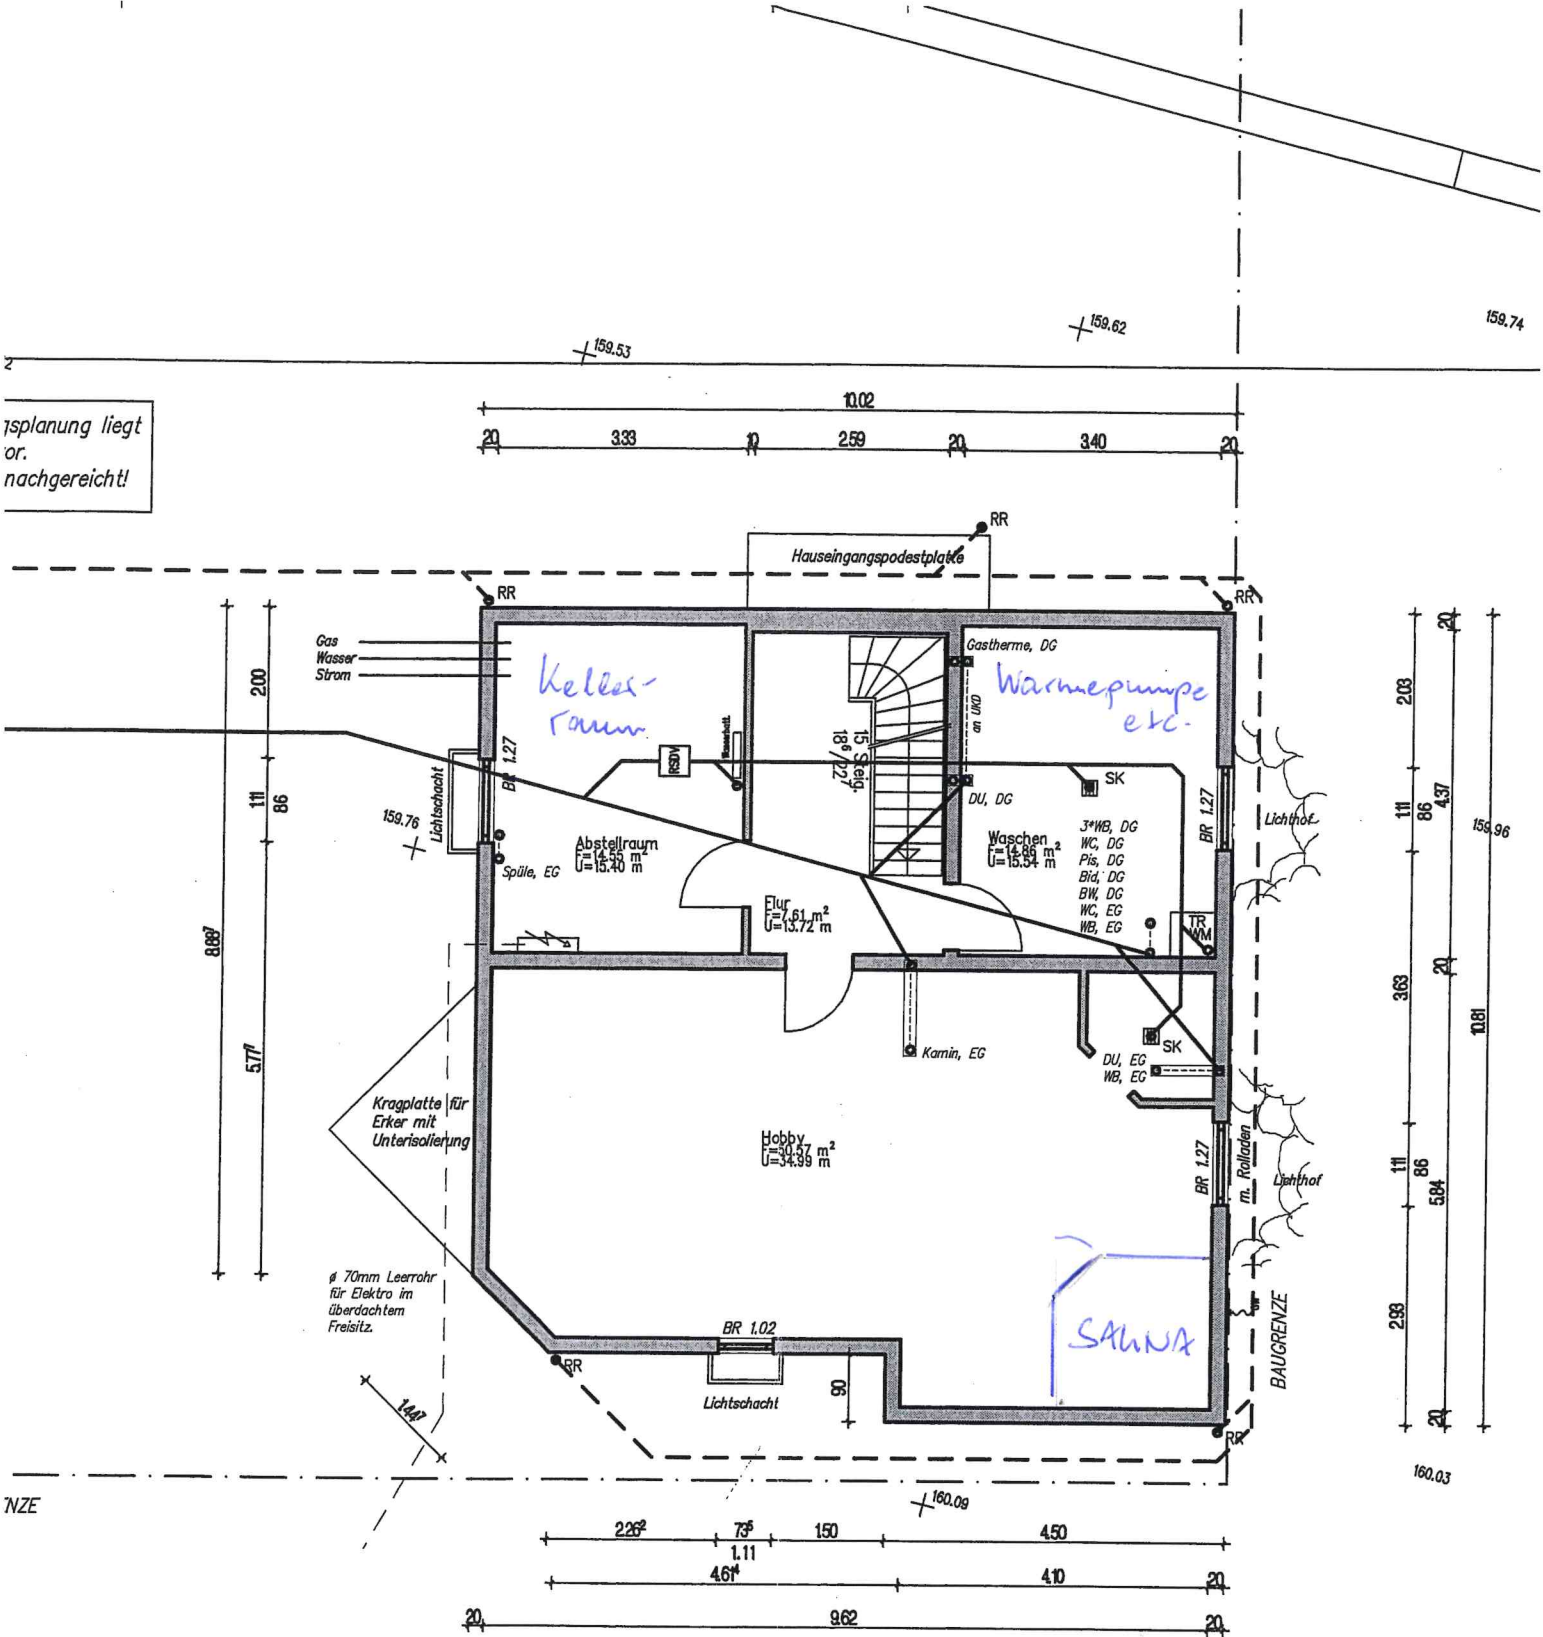

inien noch nicht rechtskräftig
Stand 28.03.03
icht rechtskräftigem Bebauungsplan
WA SD
0,4 FH= 9,00 m TH= 4.50 m
2WE max ED
x.159,75 müNN min. 159,50 müNN

Genehmigt: 14. NOV. 2001
Bad Friedrichshall, den 14. NOV. 2001
Stadtbaumeister

