


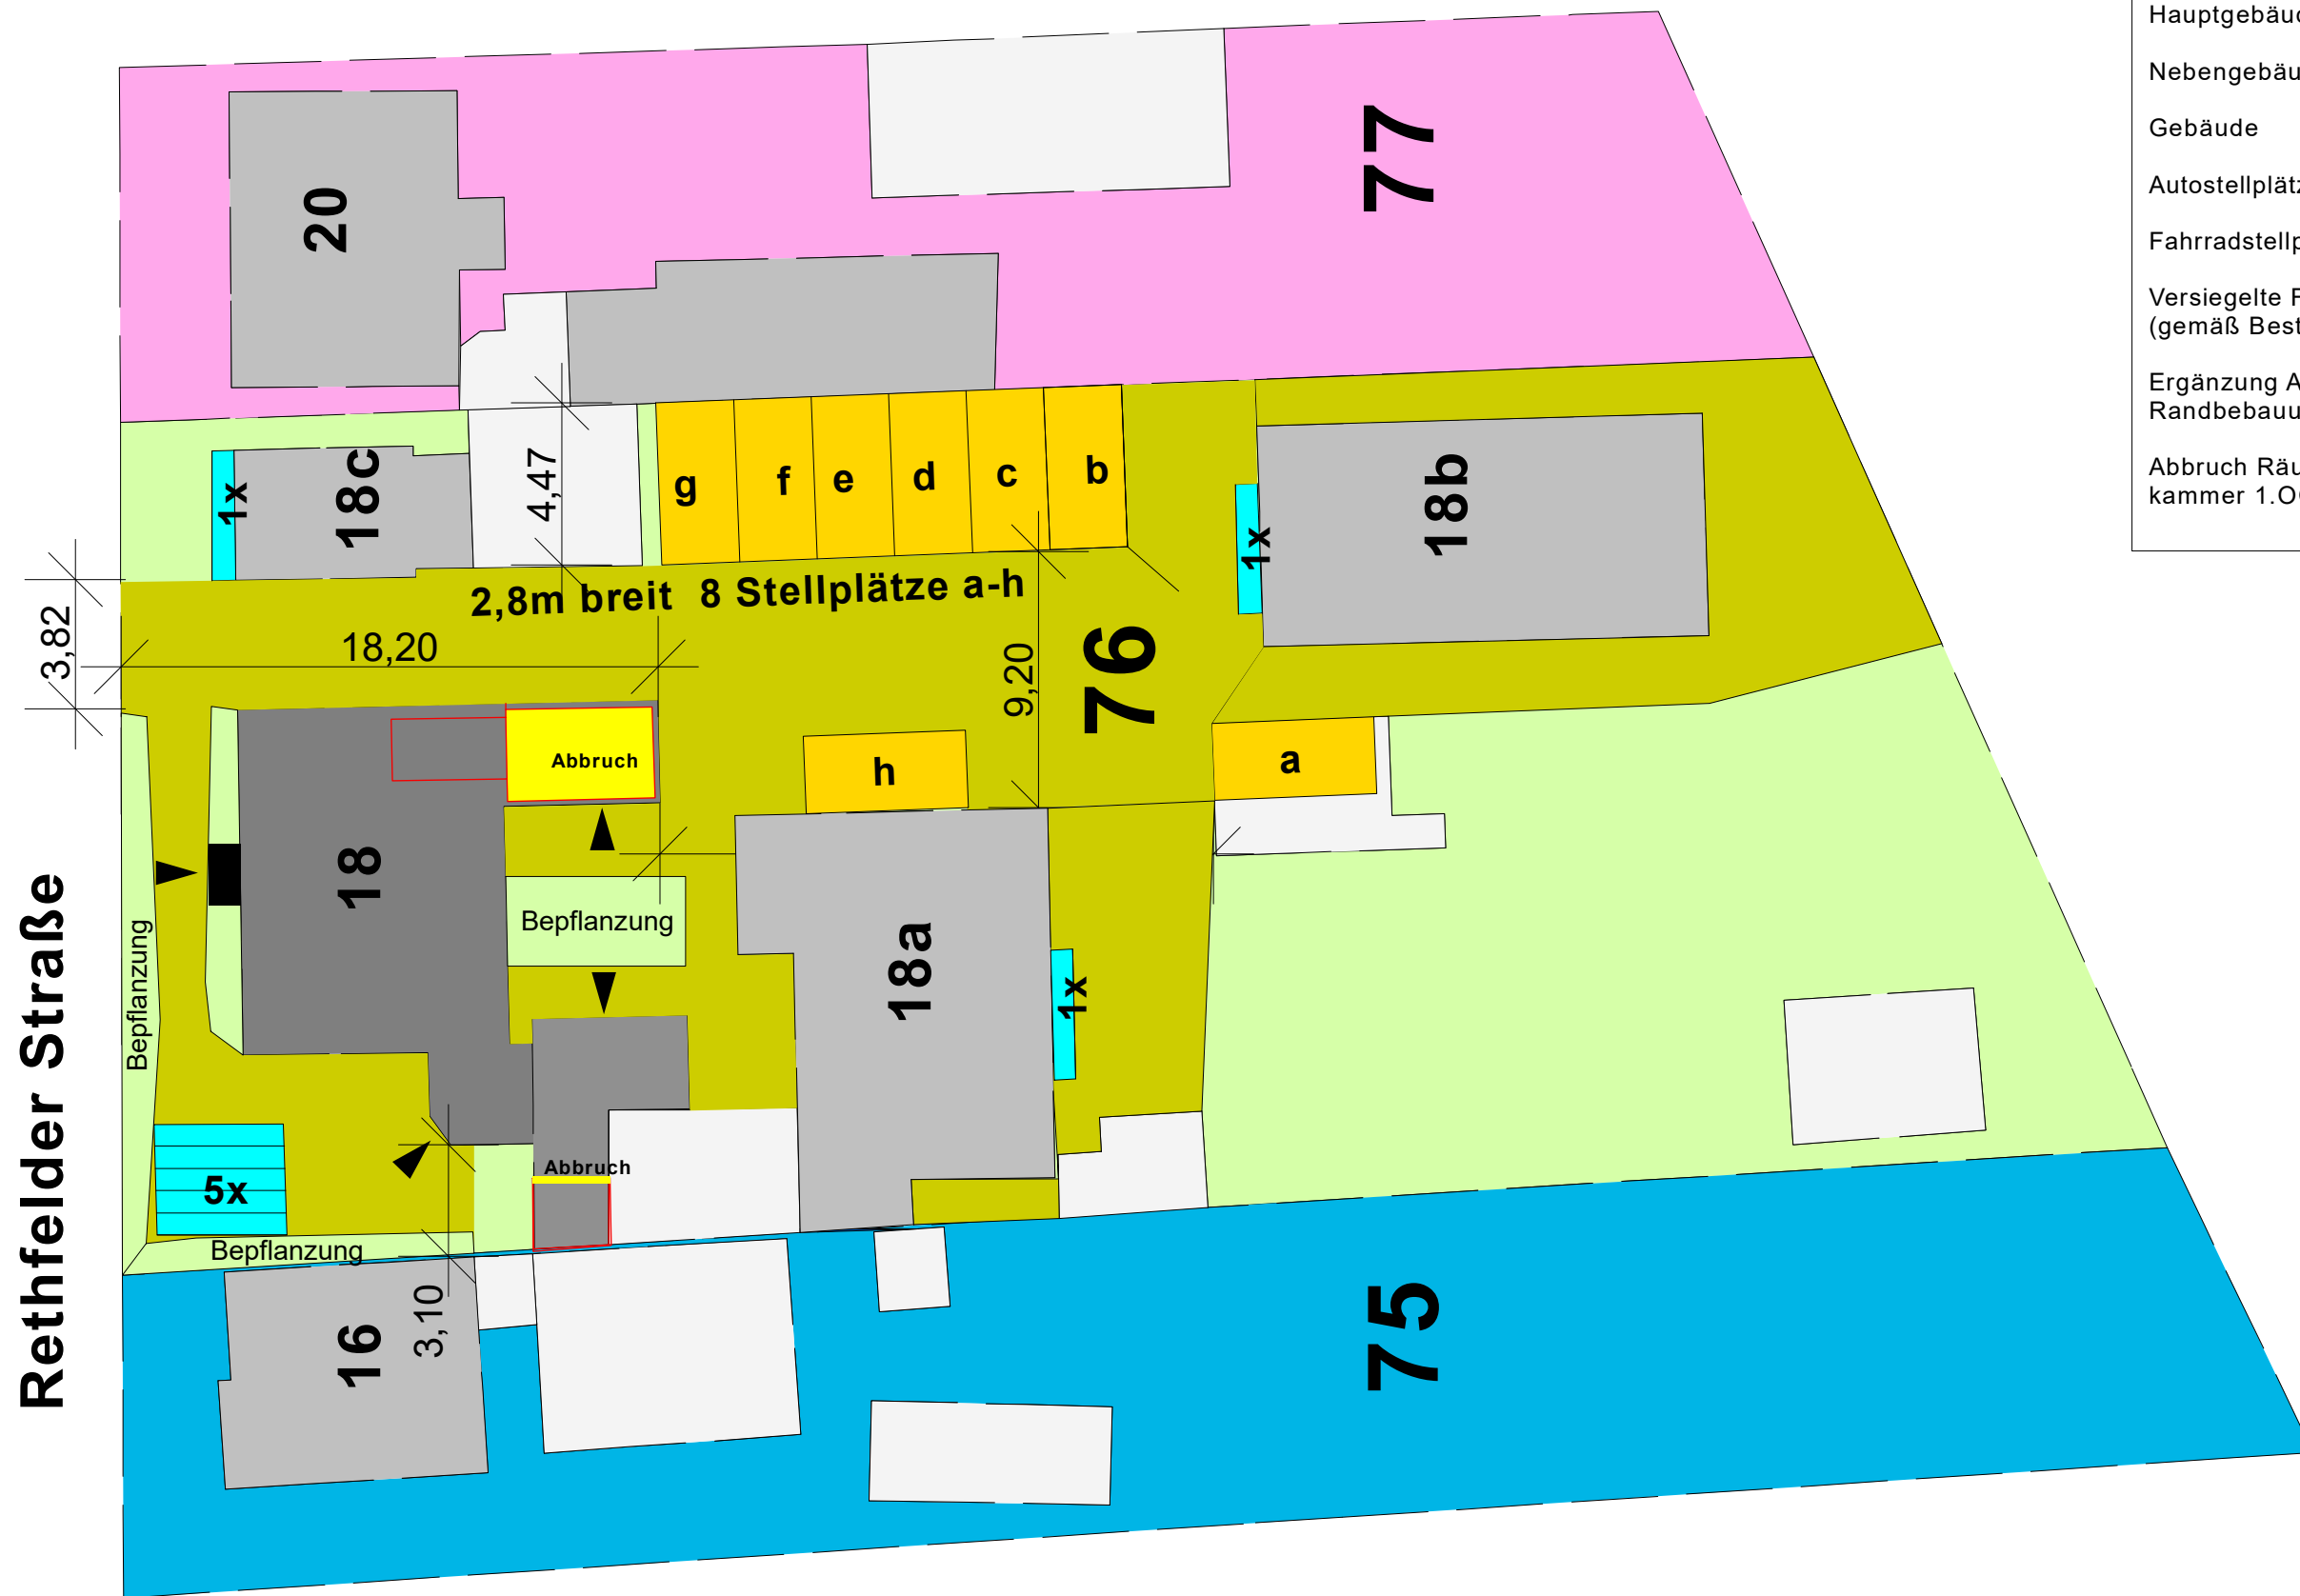


Legende	
Hauptgebäude	
Nebengebäude	
Gebäude	
Autostellplätze 8x	
Fahrradstellplätze 8x	
Versiegelte Fläche (gemäß Bestand)	
Ergänzung Anbau Randbebauung F90	
Abbruch Räucher-kammer 1.OG	

Rethfelder Straße

BAUVORHABEN NACHTRAG Umbau Rethfelder Straße 18, 25335 Elmhorn Flurstück: 76 Flur: 64 Gemarkung: Elmshorn	AUFTRAGGEBER: XV Huuskes GmbH & Co.KG Schulstraße 13a 25335 Elmshorn	ARCHITEKT: jL-architekt Joachim Luthardt Holstenstraße 198, 22765 Hamburg tel.01778226275 hh@jL-architekt.de		4.1		Lageplan 1:200	
				Maßstab	Blattgröße	Datum	Planersteller
				1:200	420*297 A3	15.11.2022	j.Luthardt/Ö.Cakar



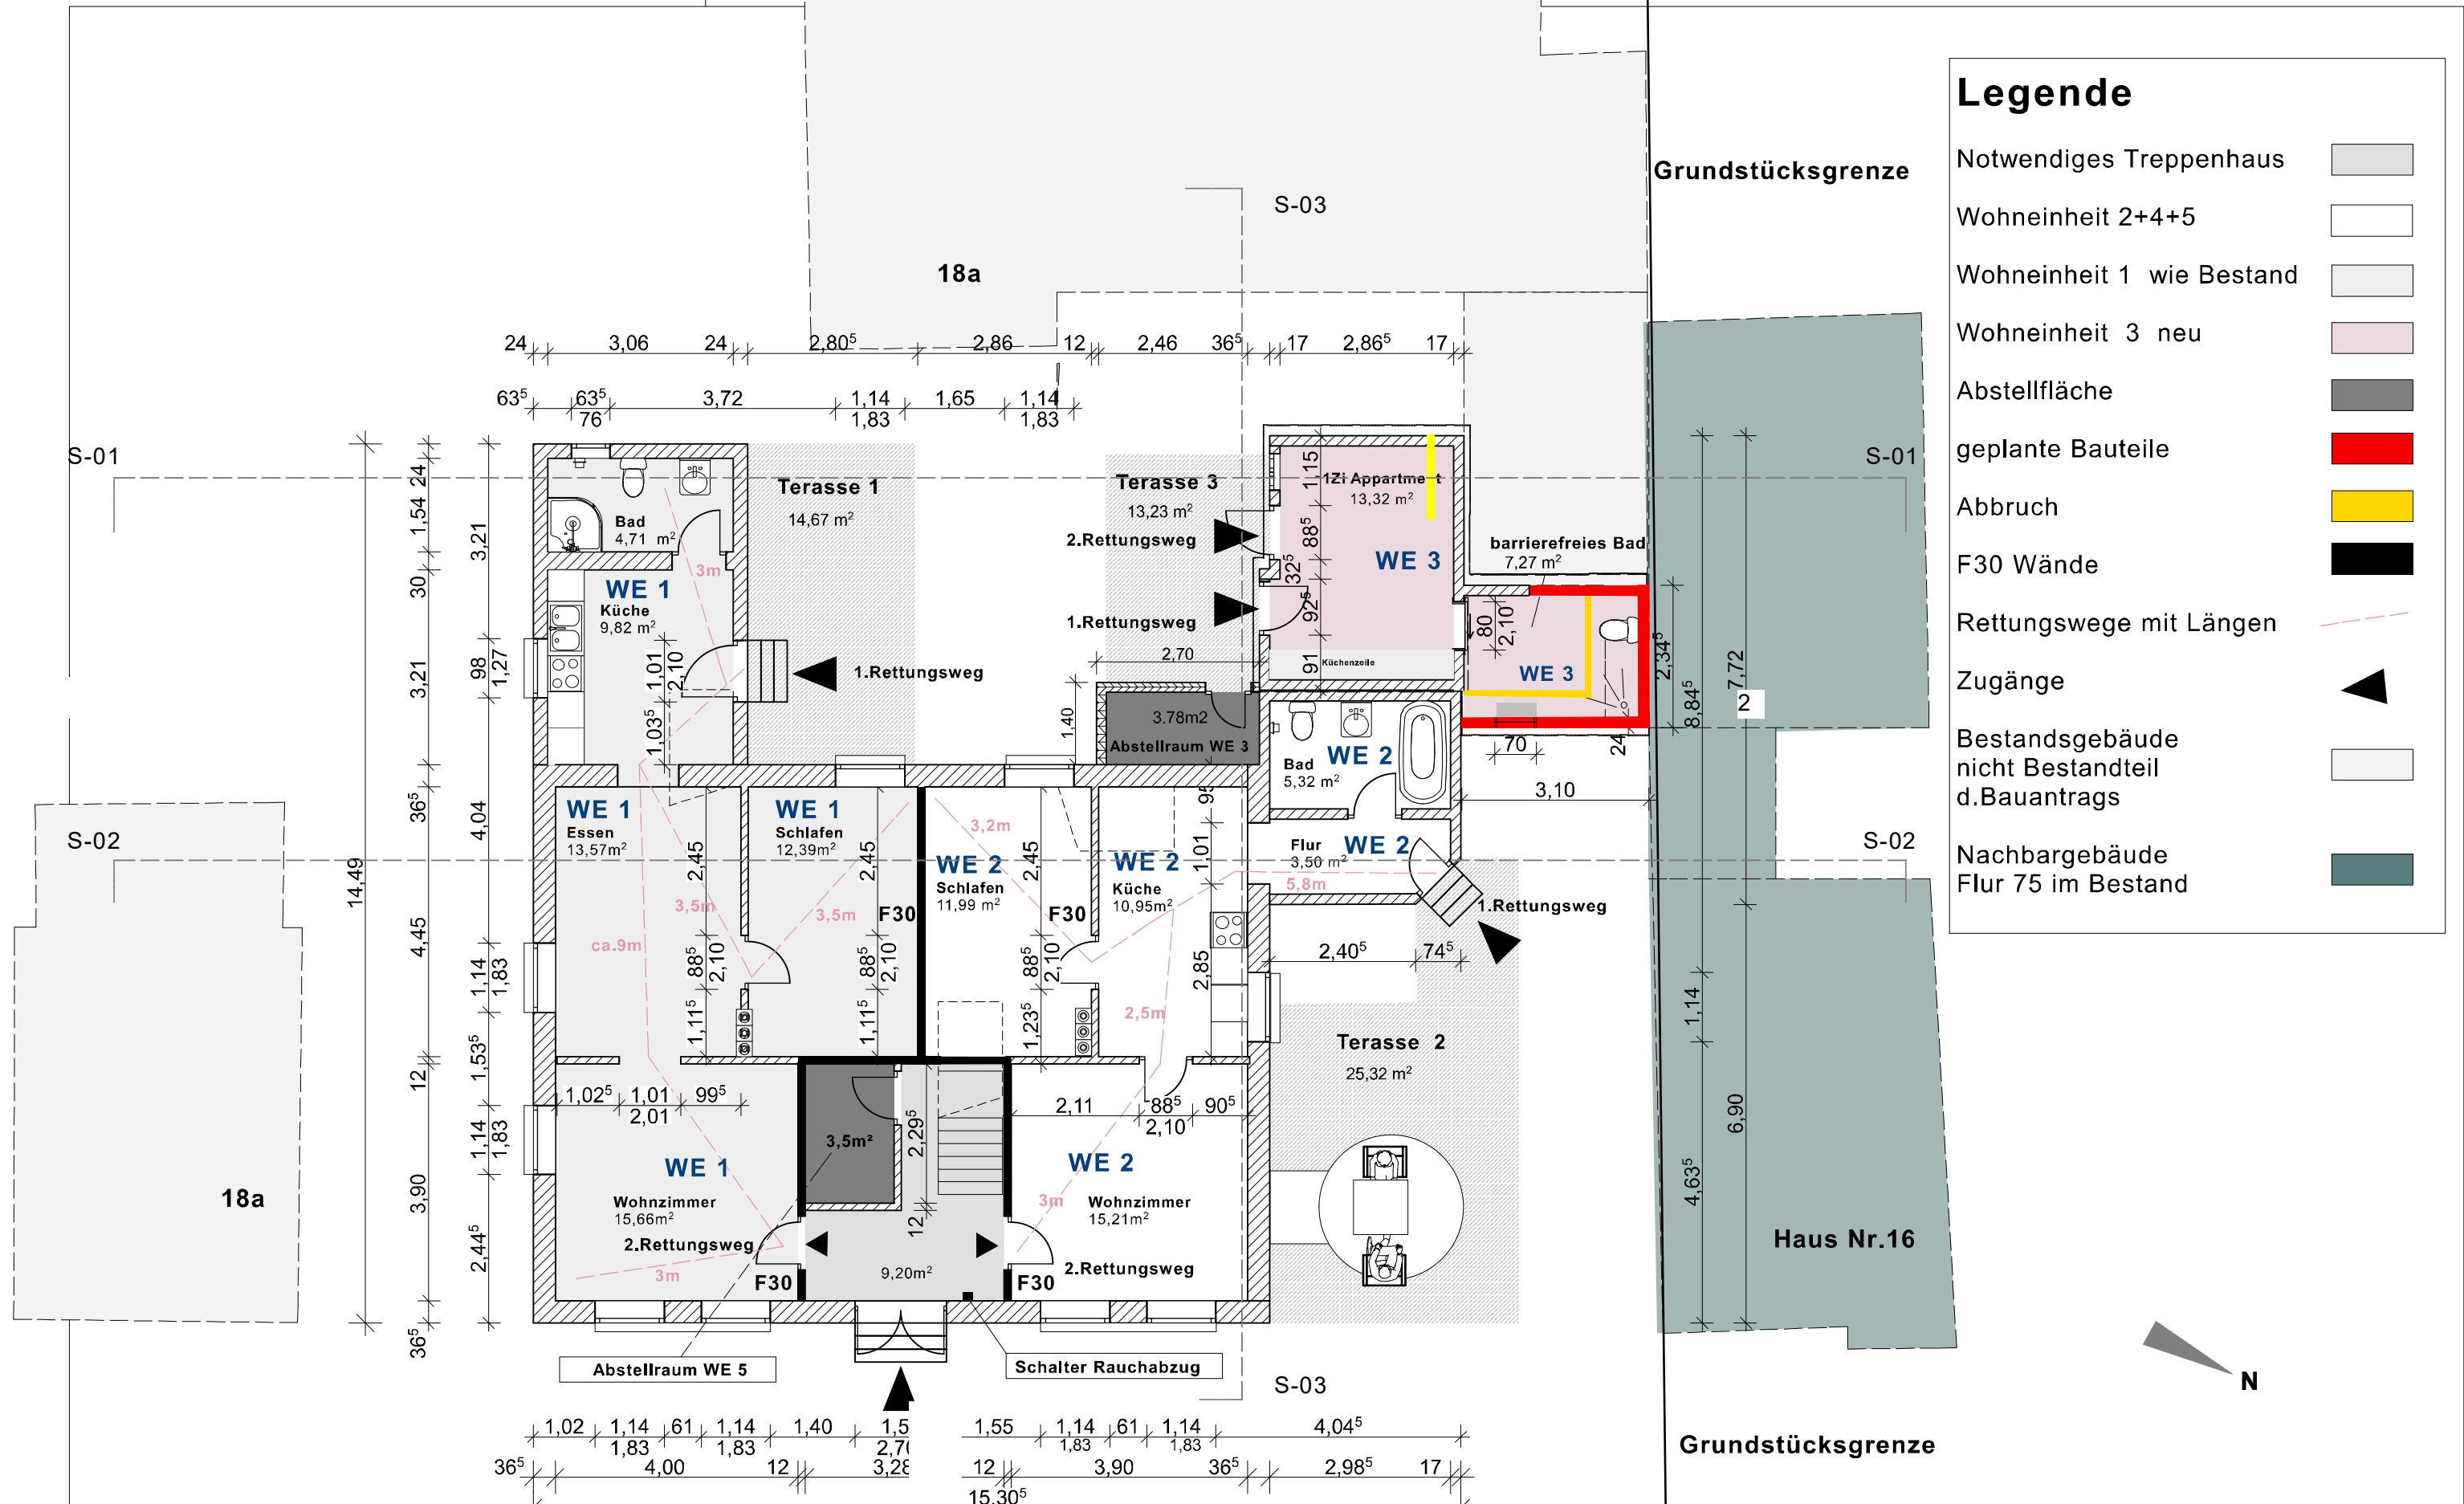

Legende

Notwendiges Treppenhaus

Wohneinheit 2+4+5

Wohneinheit 1 wie Bestand

Wohneinheit 3 neu

Abstellfläche

geplante Bauteile

Abbruch

F30 Wände

Rettungswege mit Längen

Zugänge


Bestandsgebäude nicht Bestandteil d.Bauantrags

Nachbargebäude Flur 75 im Bestand


BAUVORHABEN
NACHTRAG
Umbau Rethfelder Straße 18, 25335 Elmhorn
Flurstück: 76
Flur: 64
Gemarkung: Elmshorn

AUFTRAGGEBER:
XV Huuskes GmbH & Co.KG
Schulstraße 13a 25335 Elmshorn

ARCHITEKT:
jL-architekt
Joachim Luthardt
Holstenstraße 198,
22765 Hamburg
tel.01778226275
hh@jL-architekt.de

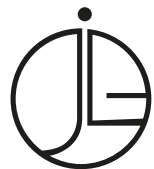

1.0		Grundriss EG	
Maßstab	Blattgröße	Datum	Planersteller
1:100	420*297 A3	15.11.2021	j.Luthardt/Ö.Cakar

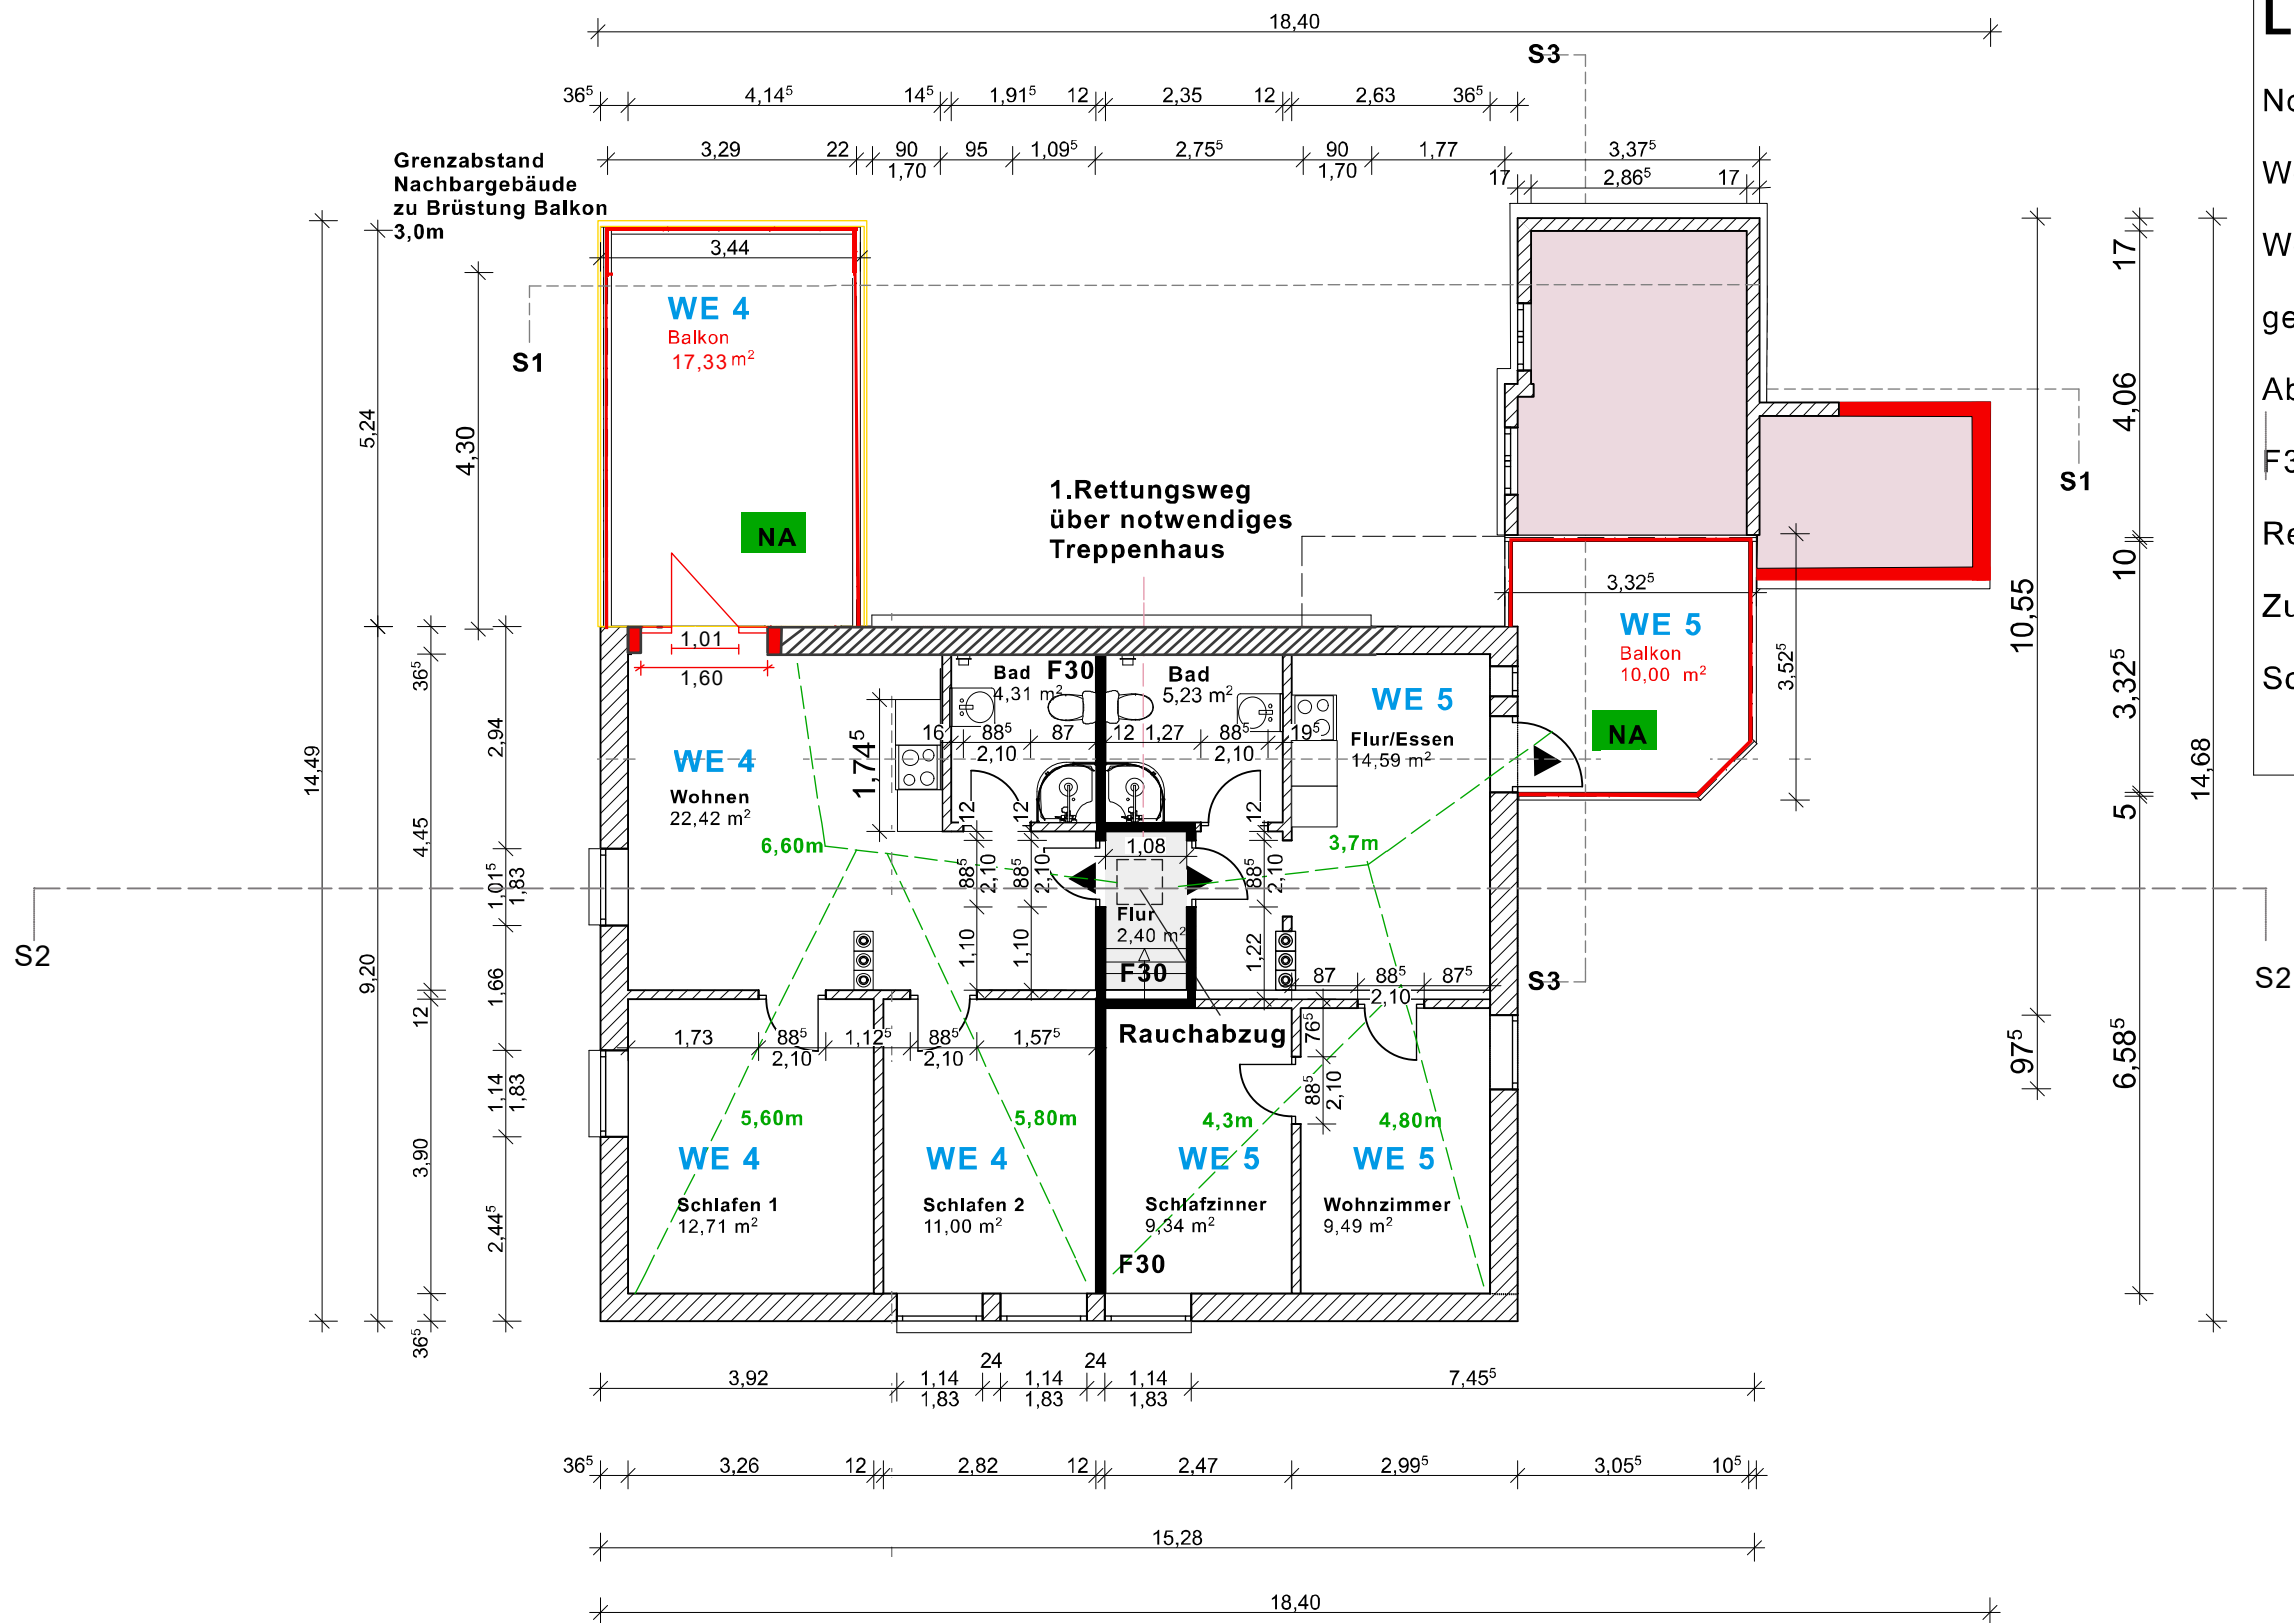

Legende

Notwendiges Treppenhaus

Wohneinheit 2+4+5

Wohneinheit 3 neu

geplante Bauteile

Abbruch

F30 Wäi

Rettungswege mit Längen

Zugänge


Schnitte 1-4



BAUVORHABEN
NACHTRAG
Umbau Rethfelder Straße 18, 25335
Elmhorn
Flurstück: 76
Flur: 64
Gemarkung: Elmshorn

AUFTRAGGEBER:
XV Huuskes GmbH &
Co.KG
Schulstraße 13a 25335 Elmshorn



ARCHITEKT:
jL-architekt
Joachim Luthardt
Holstenstraße 198,
22765 Hamburg
tel.01778226275
hh@jL-architekt.de

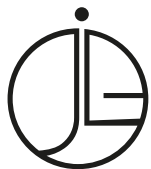

1.1

Grundriss 1.OG


Maßstab	Blattgröße	Datum	Planersteller
1:100	420*297 A3	15.11.2022	j.Luthardt/Ö.Cakar

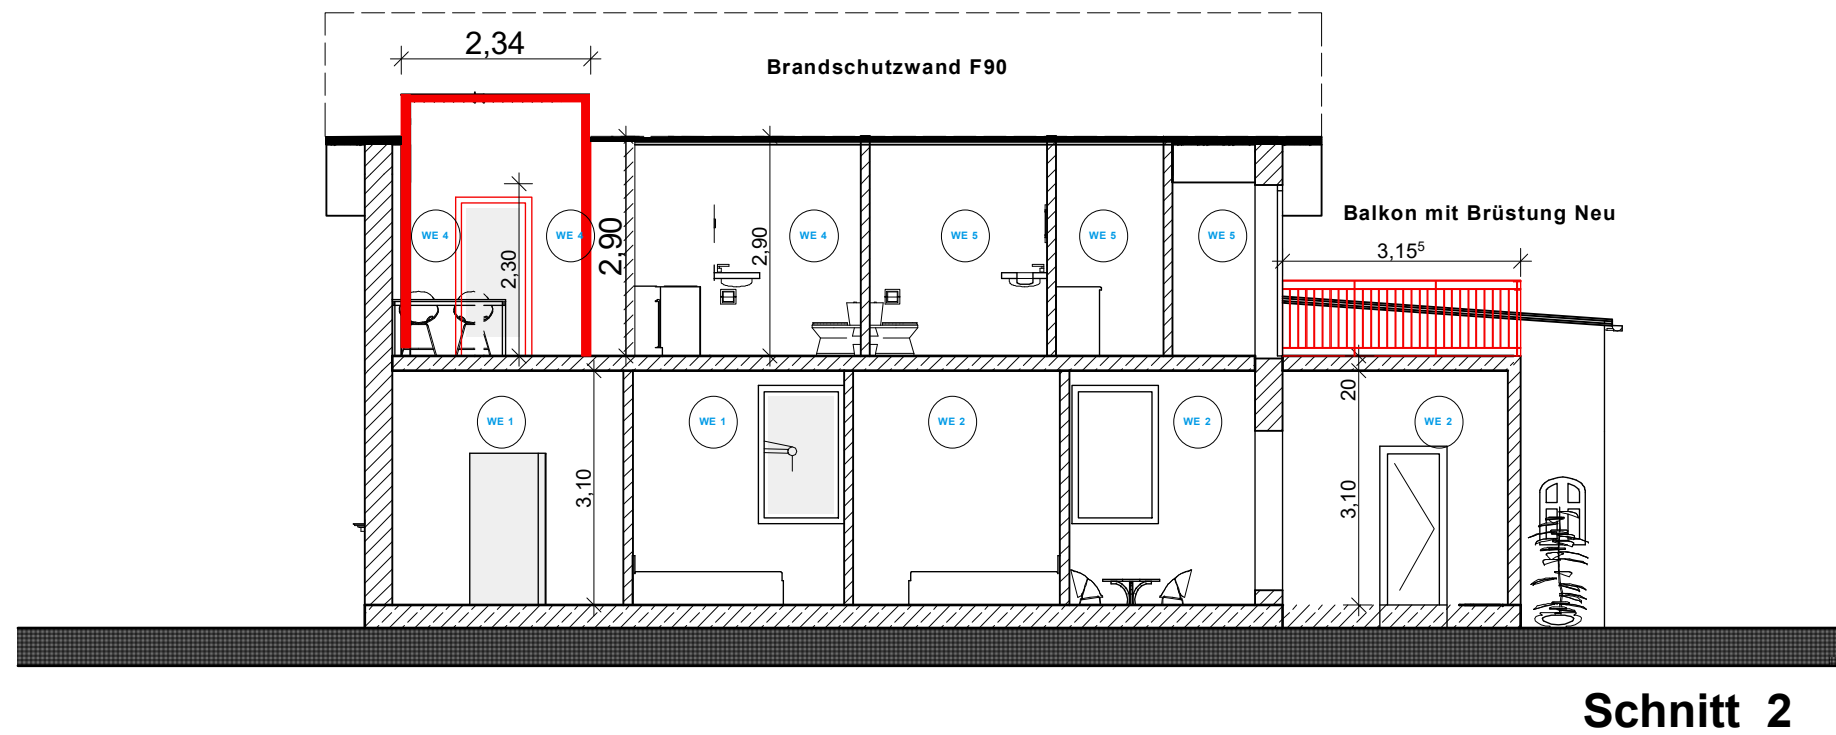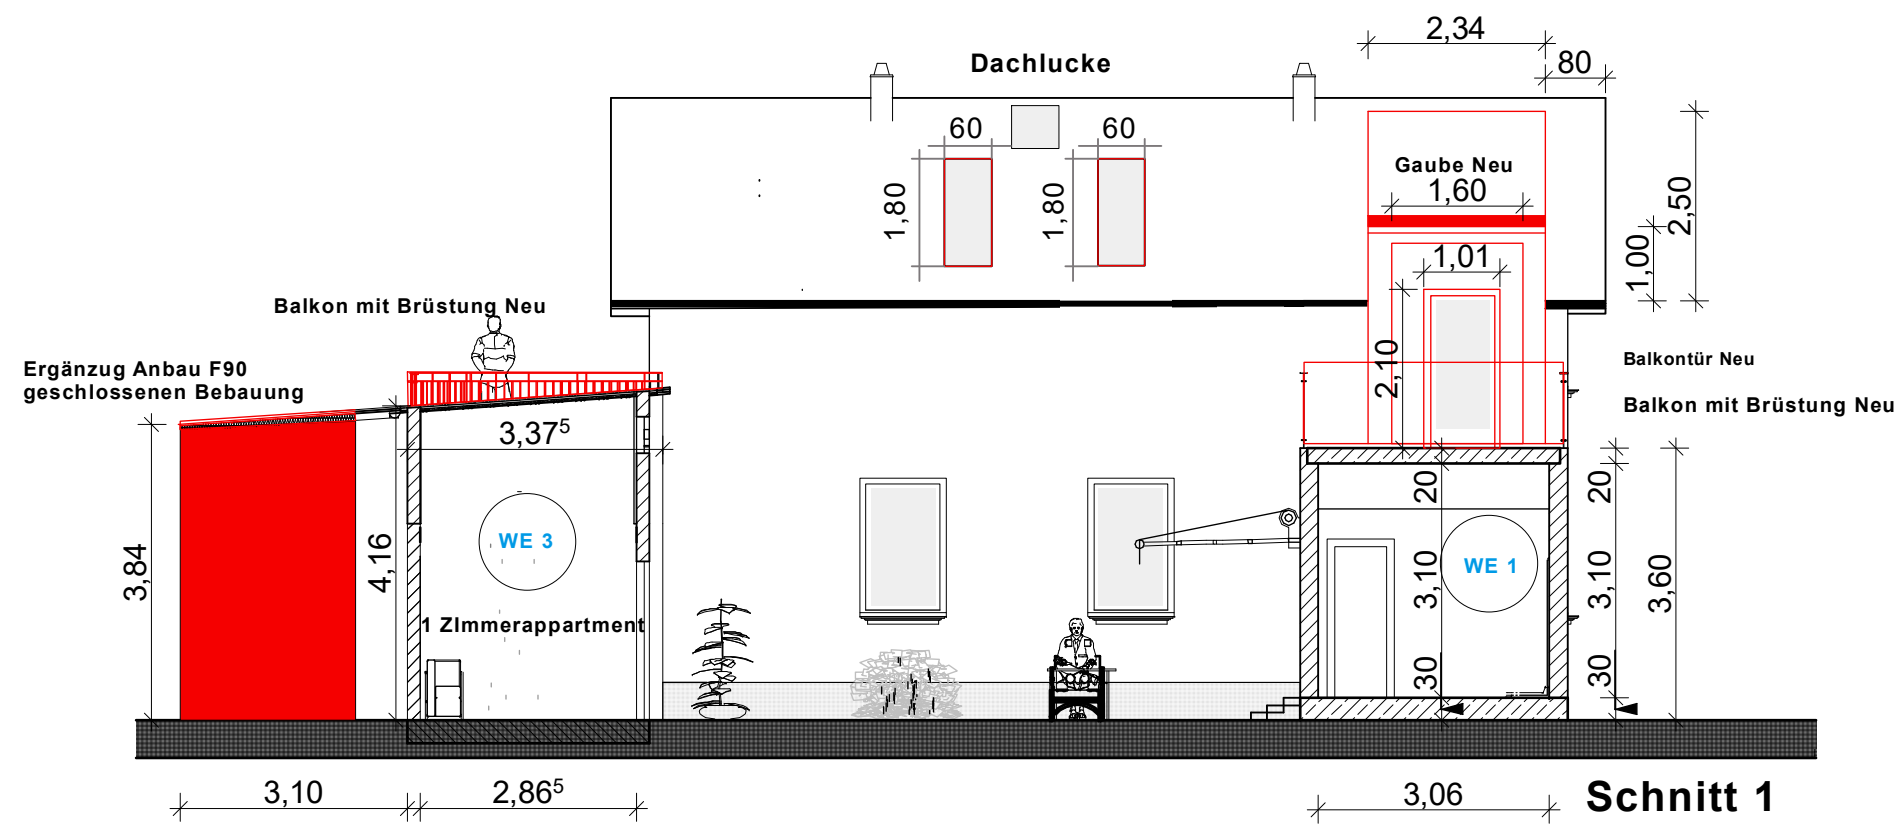

BAUVORHABEN
 NACHTRAG
 Umbau Rethfelder Straße 18, 25335
 Elmhorn
 Flurstück: 76
 Flur: 64
 Gemarkung: Elmhorn

AUFTRAGGEBER:
 XV Huuskes GmbH &
 Co.KG
 Schulstraße 13a 25335 Elmhorn

ARCHITEKT:
 jL-architekt
 Joachim Luthardt
 Holstenstraße 198,
 22765 Hamburg
 tel.01778226275
 hh@jL-architekt.de

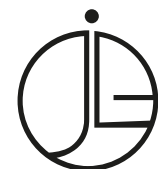

2.0

Schnitt 1 + 2

Maßstab

1:100

Blattgröße


420*297 A3

Datum


15.11.2022

Planersteller



j.Luthardt/Ö.Cakar

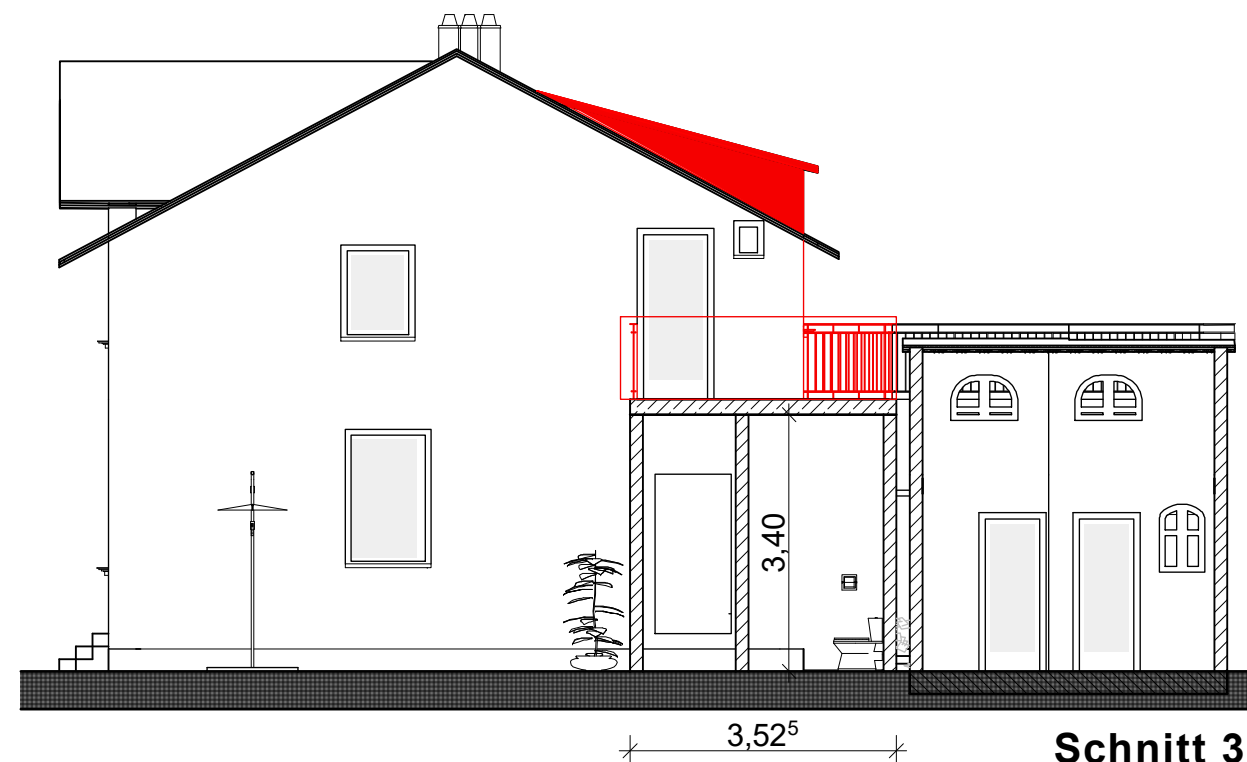

BAUVORHABEN NACHTRAG Umbau Rethfelder Straße 18, 25335 Elmhorn Flurstück: 76 Flur: 64 Gemarkung: Elmshorn	AUFTRAGGEBER: XV Huuskes GmbH & Co.KG Schulstraße 13a 25335 Elmshorn	ARCHITEKT: jL-architekt Joachim Luthardt Holstenstraße 198, 22765 Hamburg tel.01778226275 hh@jL-architekt.de	2.1 Schnitt3 <table><tr><td>Maßstab</td><td>Blattgröße</td><td>Datum</td><td>Planersteller</td></tr><tr><td>1:100</td><td>420*297 A3</td><td>15.11.2021</td><td>j.Luthardt/Ö.Cakar</td></tr></table>	Maßstab	Blattgröße	Datum	Planersteller	1:100	420*297 A3	15.11.2021	j.Luthardt/Ö.Cakar
Maßstab	Blattgröße	Datum	Planersteller								
1:100	420*297 A3	15.11.2021	j.Luthardt/Ö.Cakar								

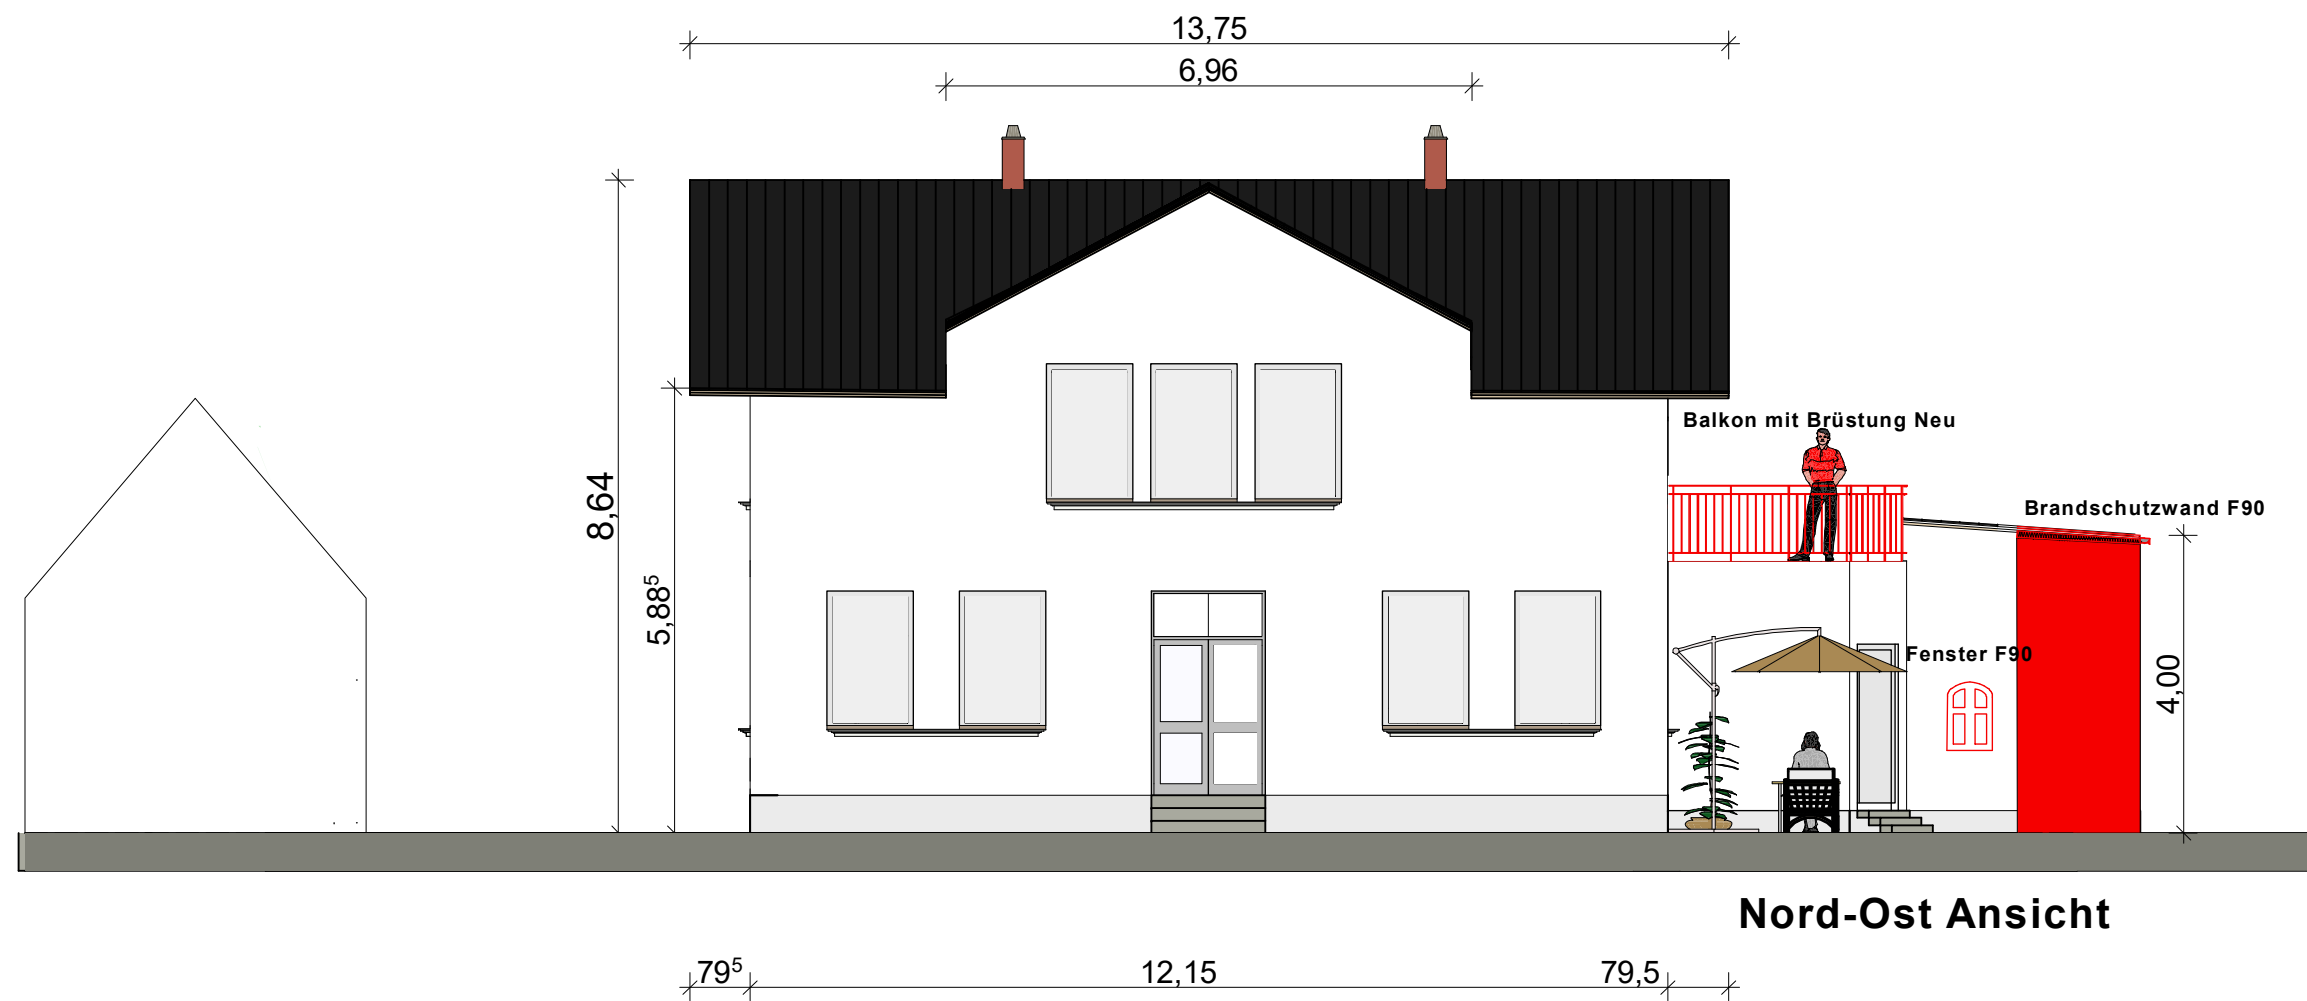

BAUVORHABEN	AUFTRAGGEBER:	ARCHITEKT:	3.0		Ansicht Nord - Ost	
			Maßstab	Blattgröße	Datum	Planersteller
NACHTRAG Umbau Rethfelder Straße 18, 25335 Elmhorn Flurstück: 76 Flur: 64 Gemarkung: Elmhorn	XV Huuskes GmbH & Co.KG Schulstraße 13a 25335 Elmhorn	jL-architekt Joachim Luthardt Holstenstraße 198, 22765 Hamburg tel.01778226275 hh@jL-architekt.de	1:100	420*297 A3	15.11.2021	j.Luthardt/Ö.Cakar

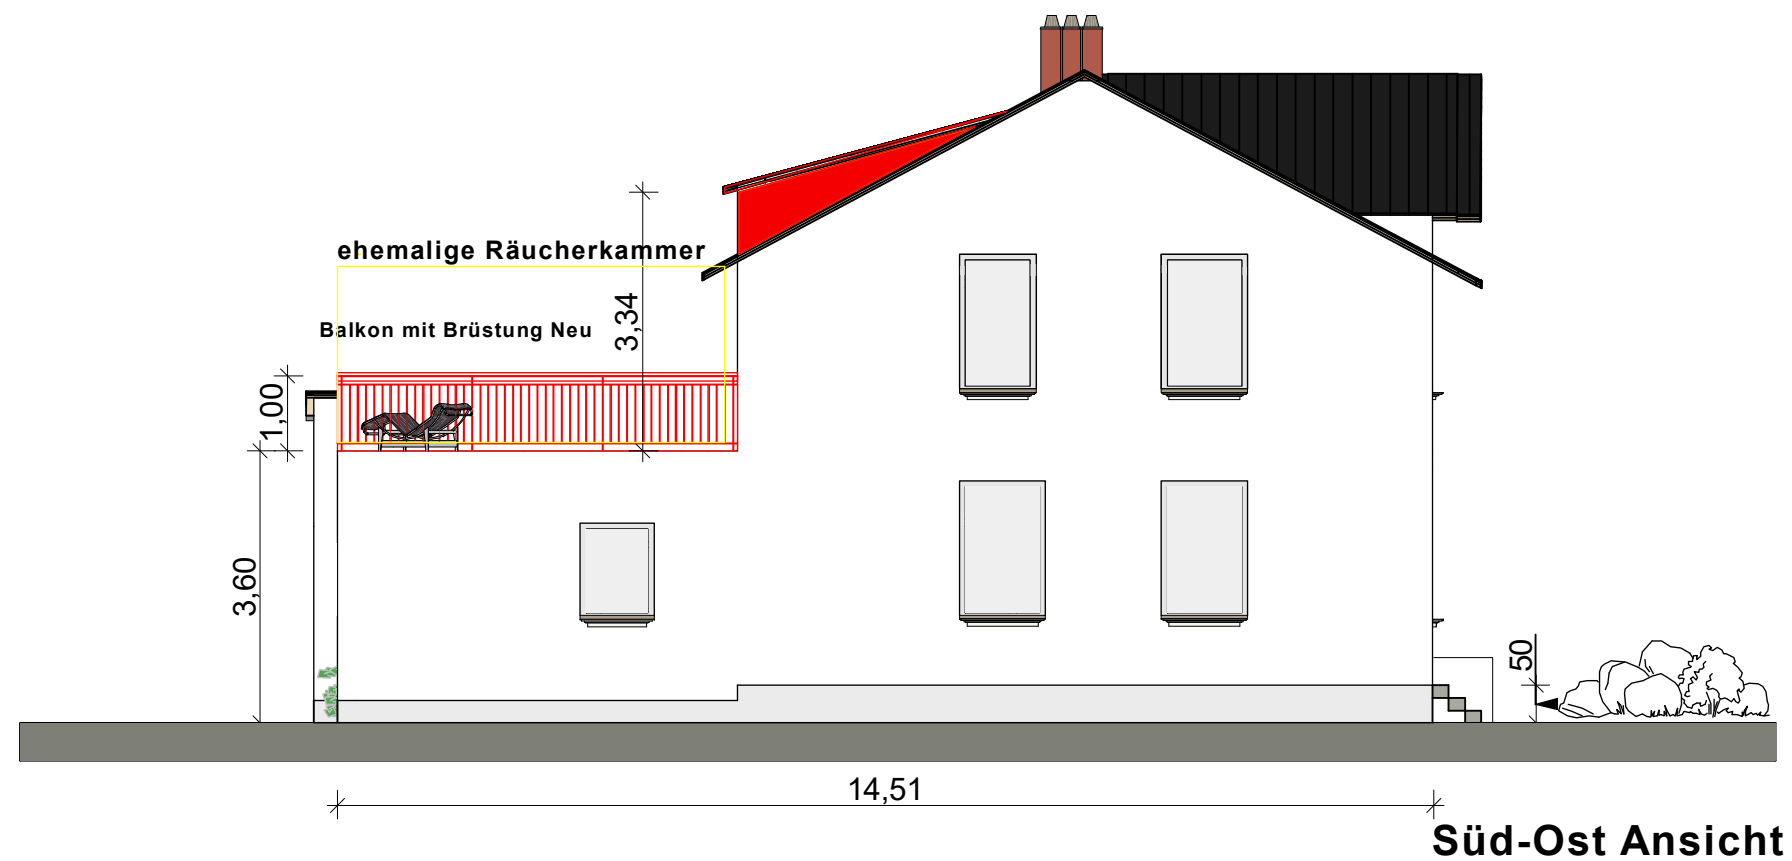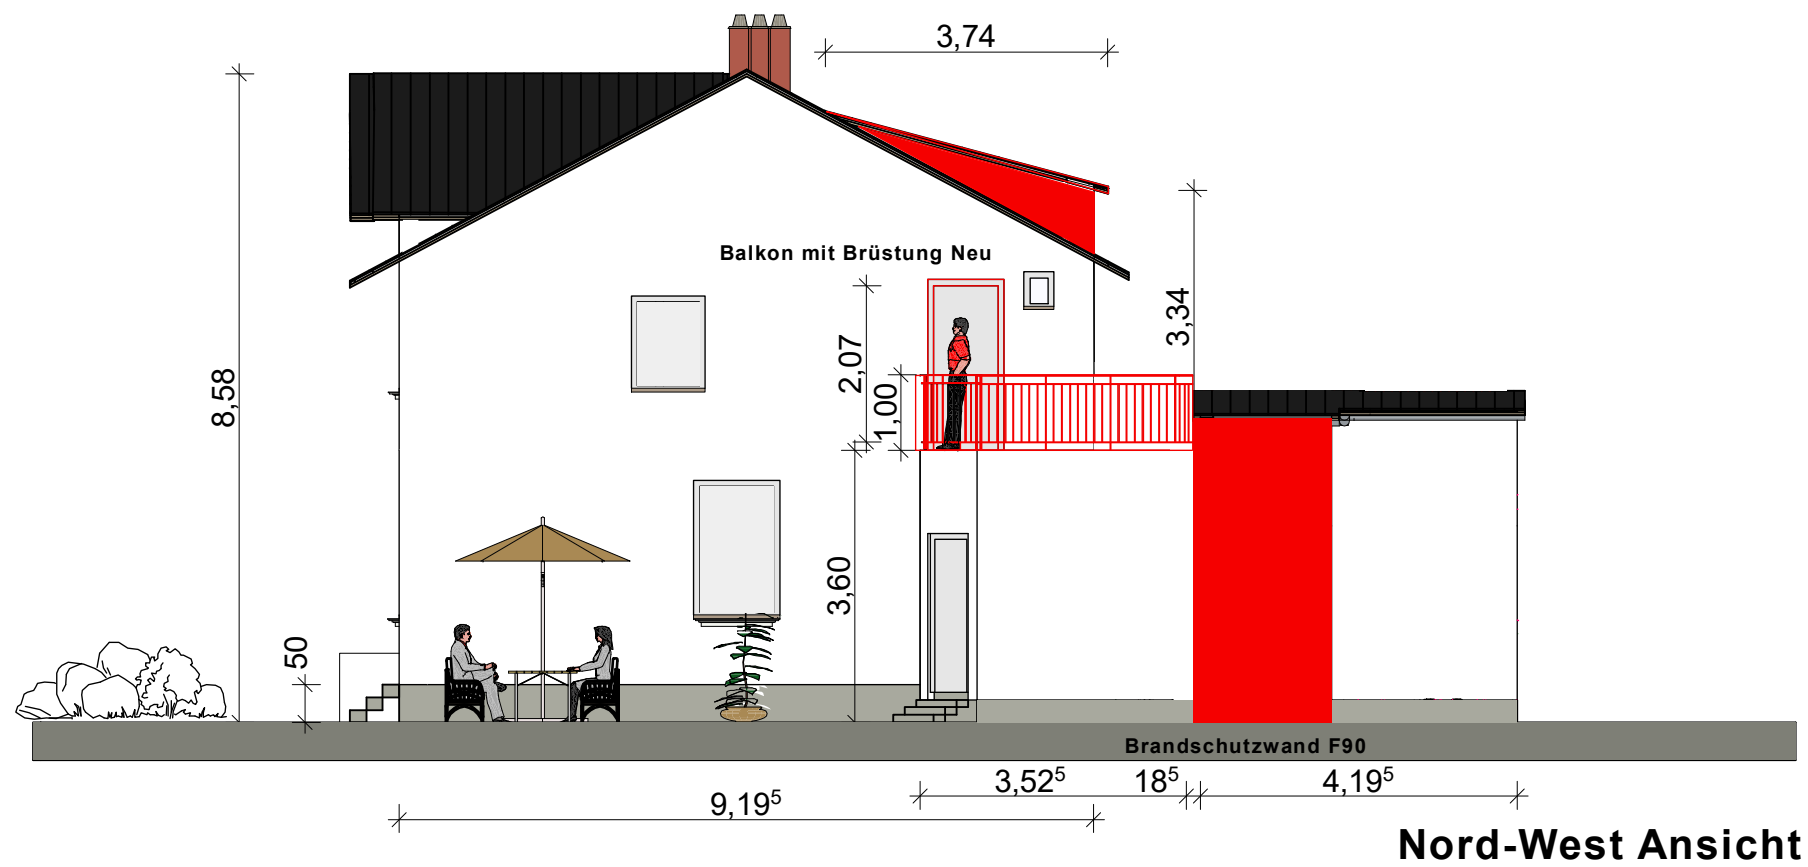

BAUVORHABEN NACHTRAG Umbau Rethfelder Straße 18, 25335 Elmhorn Flurstück: 76 Flur: 64 Gemarkung: Elmshorn	AUFTRAGGEBER: XV Huuskes GmbH & Co.KG Schulstraße 13a 25335 Elmshorn	ARCHITEKT: jL-architekt Joachim Luthardt Holstenstraße 198, 22765 Hamburg tel.01778226275 hh@jL-architekt.de		3.1		Ansicht Nord - West Ansicht Süd-Ost	
				Maßstab	Blattgröße	Datum	Planersteller
				1:100	420*297 A3	15.11.2022	j.Luthardt/Ö.Cakar

