



NORDWESTEN

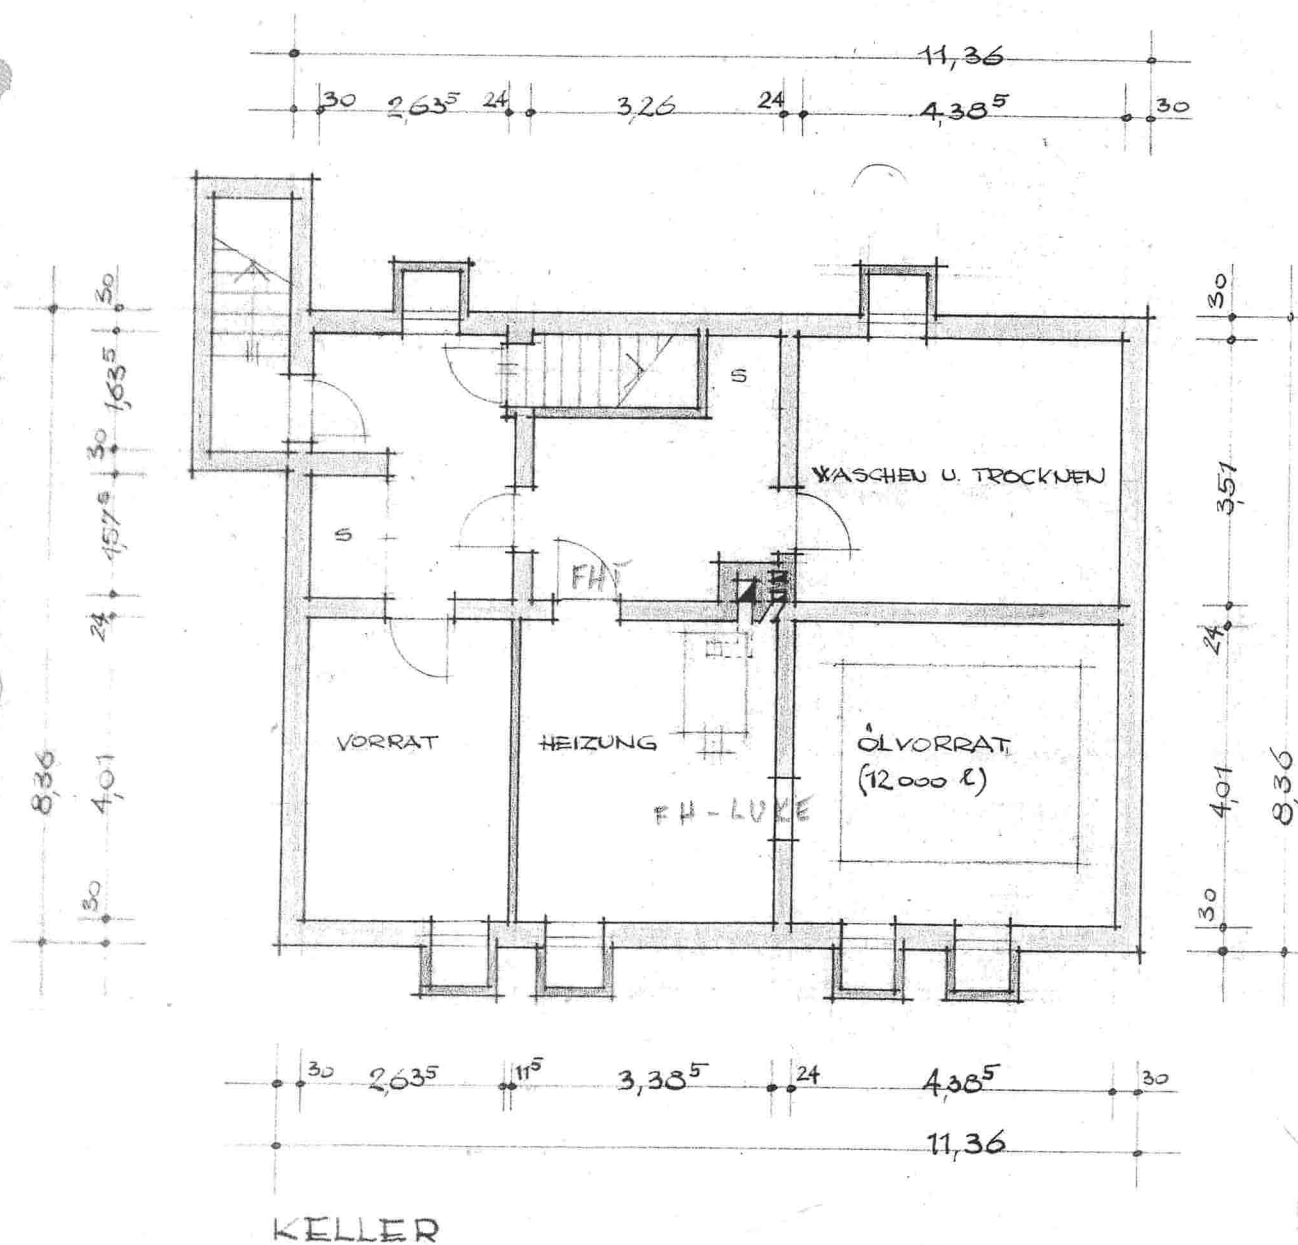

KELLER

SÜDWESTEN

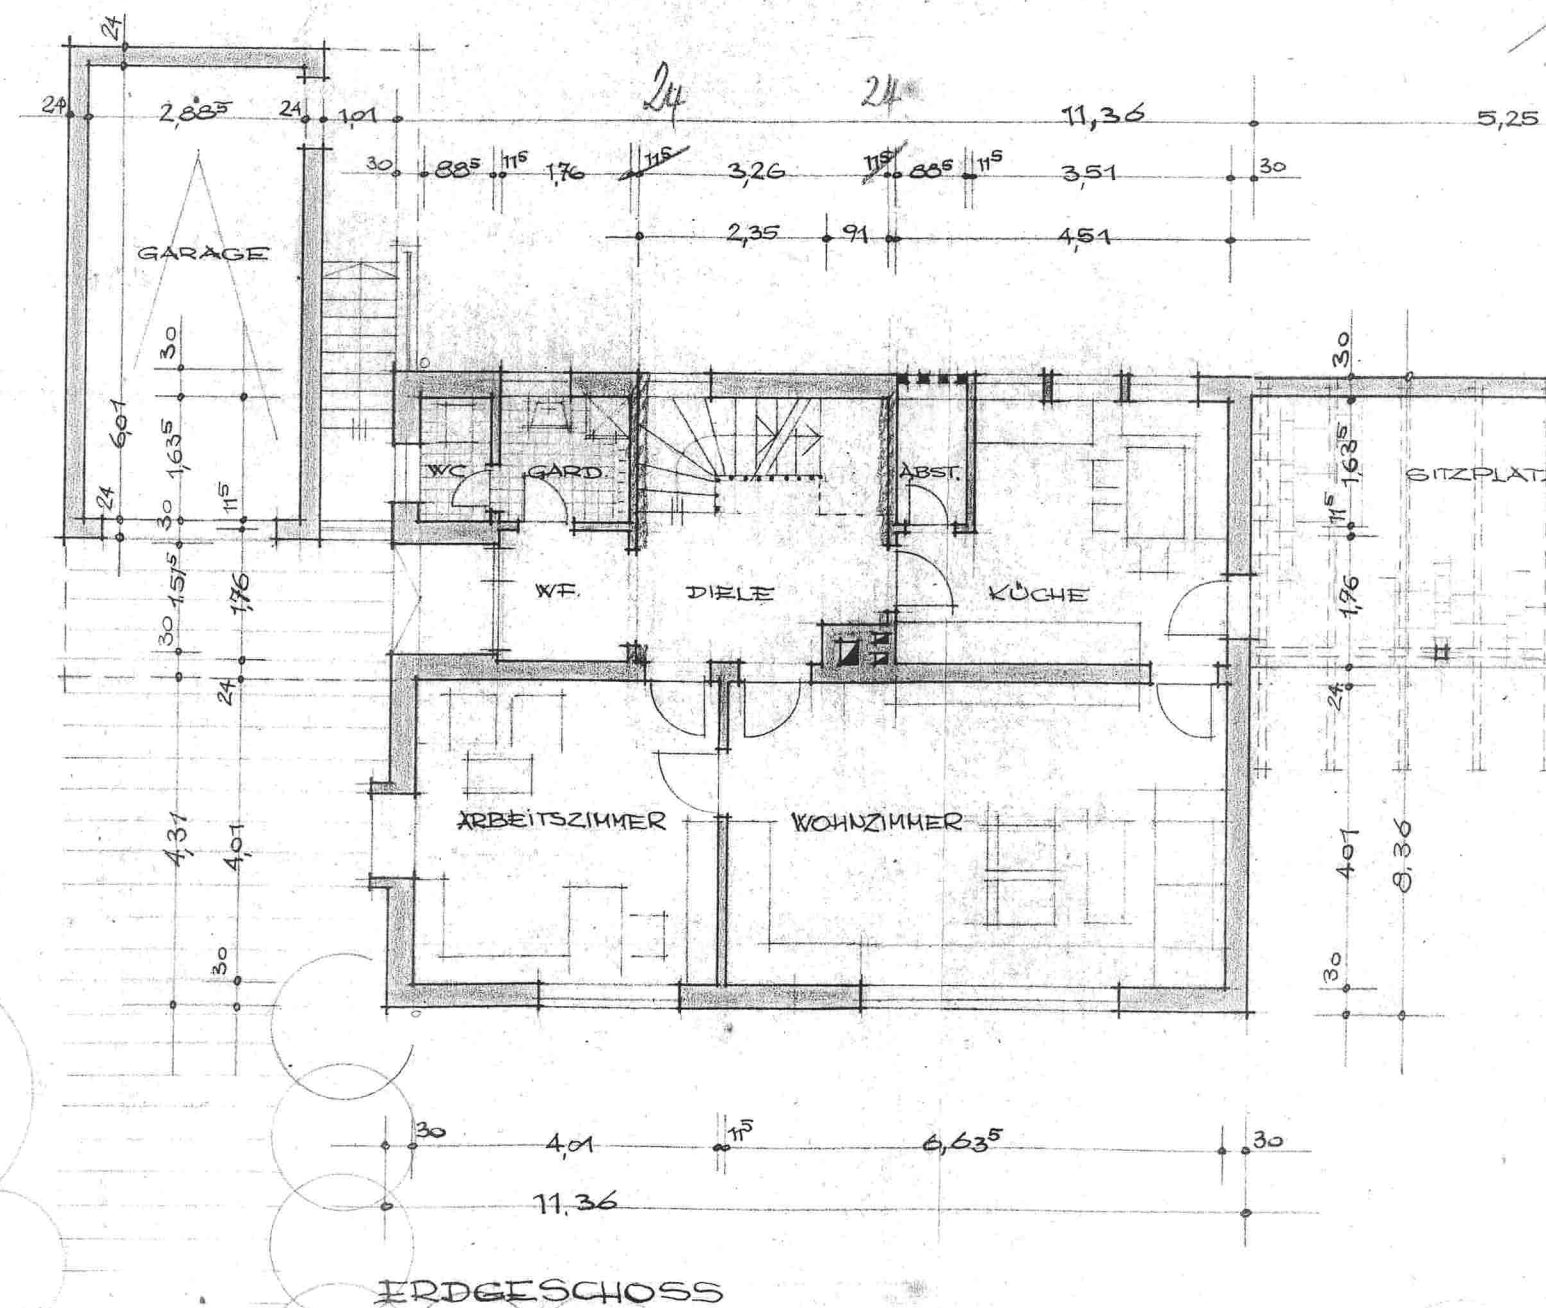

ERDGESCHOSS