
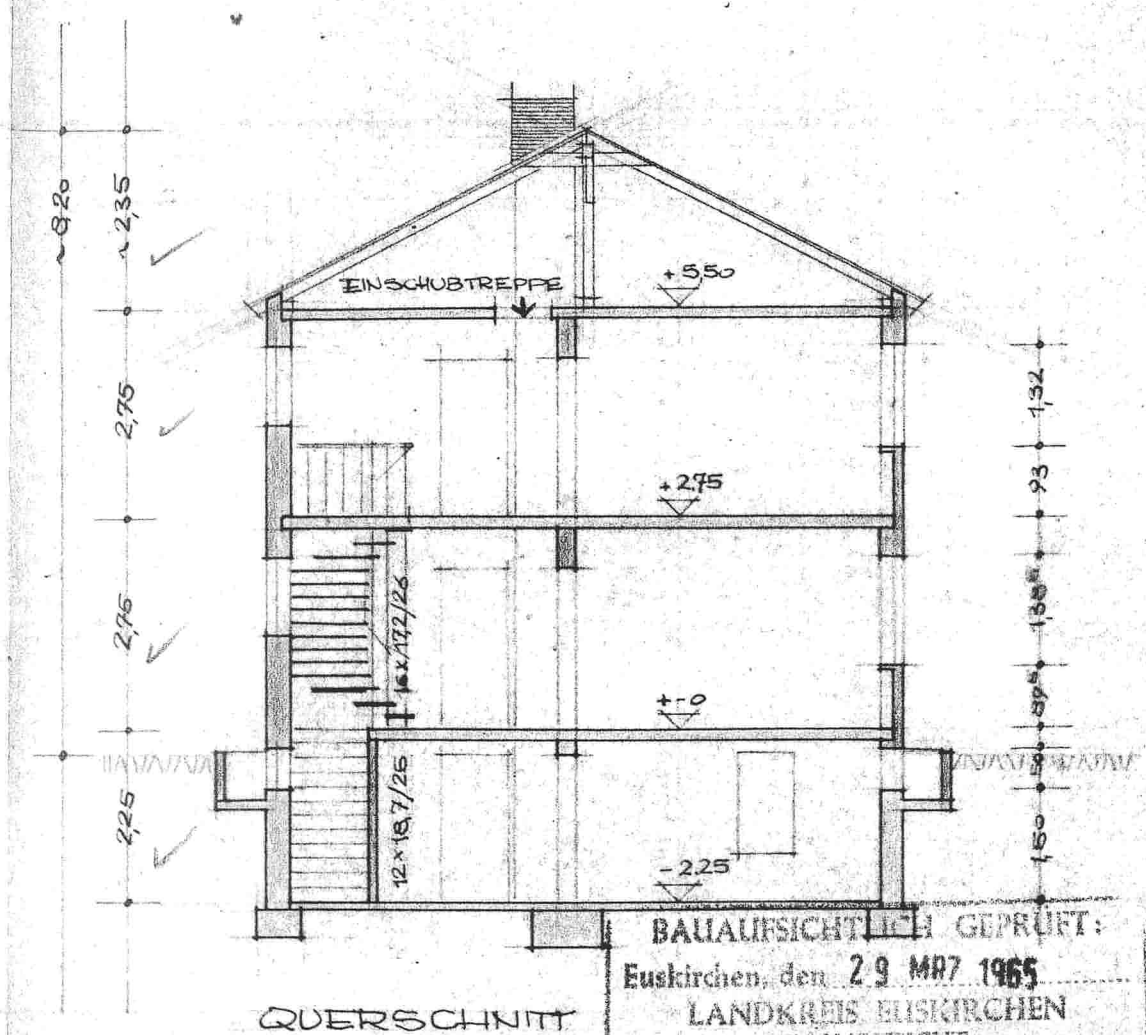


SÜDOSTEN

NORDOSTEN

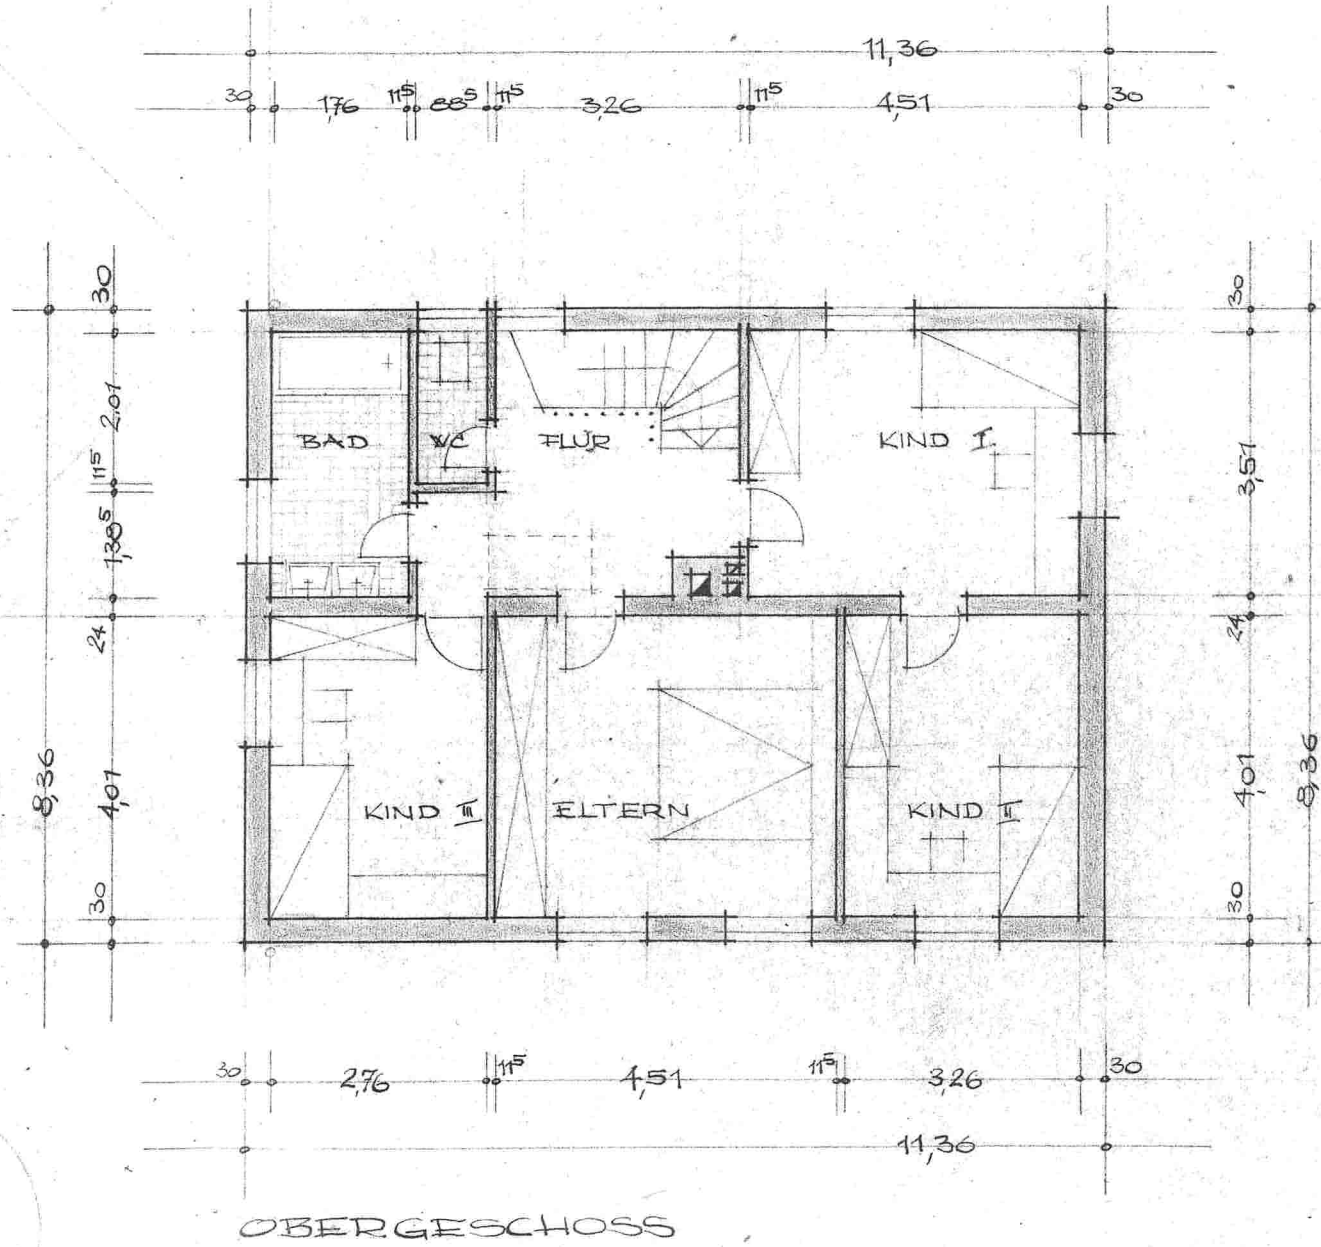

BAUAUFSICHTLICH GEPRÜFT:
Euskirchen, den 29. MRZ 1965
LANDKREIS EUSKIRCHEN
— BAUAUFSICHT —
Klein
Genehmigt: Bausch. 514.1.65

NEUBAU
EINES LEHRERWOHNHAUSES IN ELSIG
FLUR 10 • FLURSTÜCK 137 • ENTWURF 1:100
BAUHERRIN: GEMEINDE ELSIG / AMT ZÜLPICH

Der Stadt- u. Amtsdirektor

DIE BAUHERRIN:
GEMEINDE ELSIG
DER ARCHITEKT:

FRITZ JAGT
ARCHITEKT — ZÜLPICH, RHL.
DUSSELDORFER STRASSE 2 TEL. 514

ELSIG / ZÜLPICH, DEN 10.12.1964